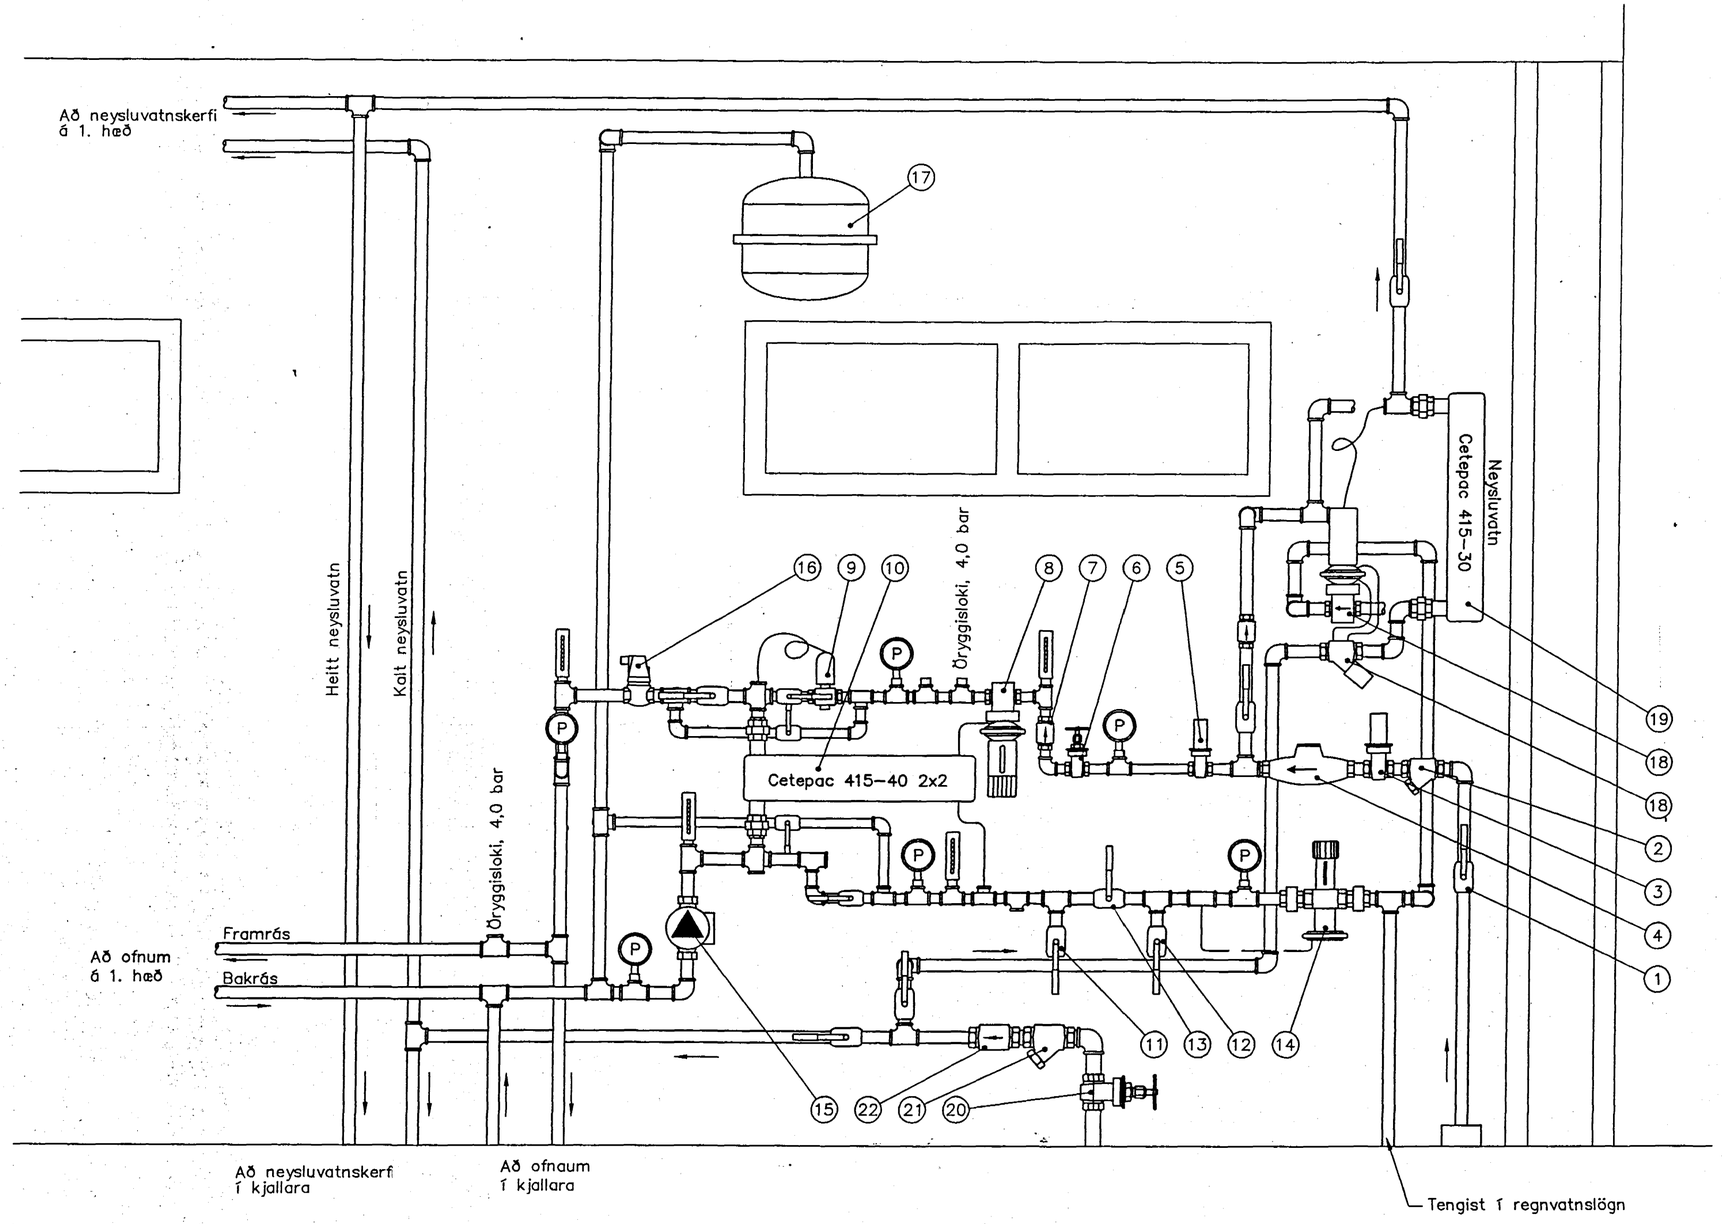

Skýringar

Ofnakerfi er lokað hringrásarkerfi

Ofnakerfi þarf 7,5 l/mín

Neysluvatnskefi þarf 20 l/mín

Allar pípur eru sýnilegar

Pípur í neysluvatnskerfi eru DN 20

Pípur á hitaveituhlið eru a.m.k DN 15, nema þar sem þreifarar eru í rennsli, þar skal nota a.m.k DN 20 fittings.

Pípur að dreifikistum ofnakerfis eru DN 20

Hitastýriloki skal stilltur á 70°C (sumarstilling 60°C)

Þrýstijafnari skal stilltur á 4

Bakþrýstiloki skal stilltur á 5

Helstu tæki í mælagrind

Hitaveita:		
1	Inntaksloki	HR
2	Sía	HR
3	Hemill	HR
4	Rennslismælir	HR
5	Hemill fyrir ofnakerfi	HR
6	Loki til að loka fyrir ofnakerfi	HR
7	Einstefnuloki	DN 15
8	Þrýstijafnari	Danfoss AVP 15
9	Hitastýriloki	Brauchmann DN 15 30–70°C
10	Varmaskiptir	Cetepac 415–40 PI 2x2
11	Loki fyrir framrás snjóbræðslu	DN 20
12	Loki fyrir bakrás snjóbræðslu	DN 20
13	Framhjáhlaupsloki	DN 20
14	Bakþrýstiloki	Danfoss AVDA – RA DN 15
Ofnakerfi:		
15	Hringrásardæla	Grundfos UPS 25–40
16	Sjálfvirk útloftun	Flexvent DN 20
17	Þensluker	18 l
Heitt neysluvatn:		
18	Hitastýriloki	Danfoss AVDQ DN 20
19	Varmaskiptir	Cetepac 415–30 PI
Kalt neysluvatn:		
20	Inntaksloki	DN 20
21	Sía	DN 20
22	Einstefnuloki	DN 20

Byggingarleyfi á Hafnarfjarðar
Afgreitt þann
26 SEPT. 1997
Sigurbjartur Halldórsson

ÚTG.	DAGS.	EÐLI BREYTINGAR	TEIKNAÐ	YFIRF.	SAMÞ.
X	25.03.98	Leiðrétt eftir framkvæmd	ÞJ		

HANNAÐ:	ÞJ
TEIKNAÐ:	ÞJ
YFIRFARIÐ:	Guðm. Ám.
SAMÞYKKT:	Guðm. Ám.
KVARÐI:	1:10
SKRÁARHEITI:	PJ709OFN

Guðmundur Ámundason MVFÍ
Norðurvangi 21, 220 Hafnarf.

Jóhann Már Hektorsson, MTFÍ
Vesturhúsum 4, 112 Reykjav.

Þorleikur Jóhannesson
Lindarflöt 8, 210 Garðabæ

BJARMAHLÍÐ 8 – HAFNARFIRÐI

Mælagrind í bílskúr
Ofnakerfi – Neysluvatnskerfi

DAGS.:	VERK NR.:	TEIKN.NR.:
10.02.98	9701	24