
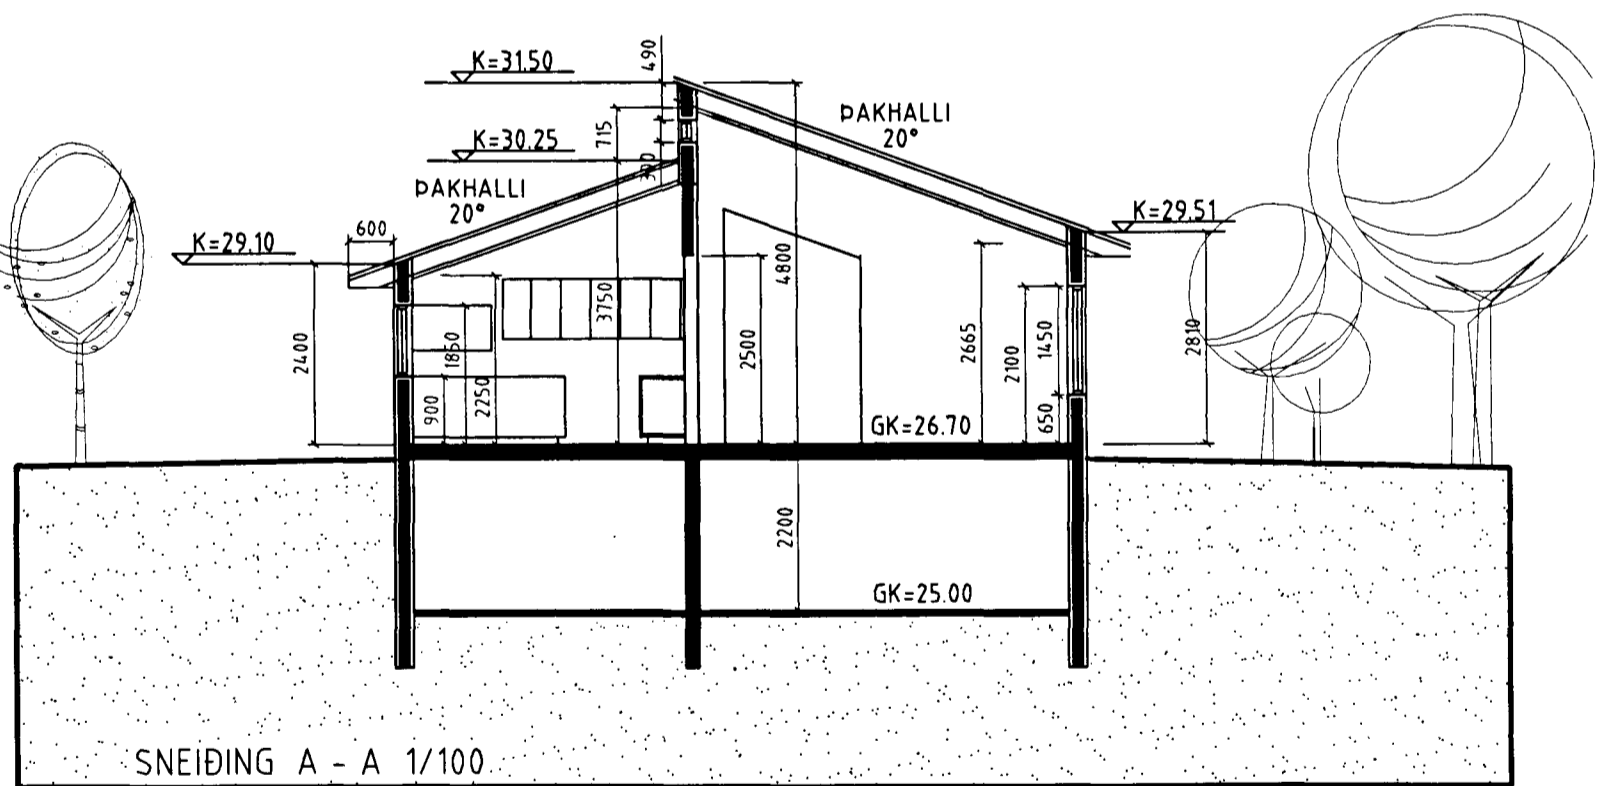


GRUNNMYND JARÐHÆÐ 1/100

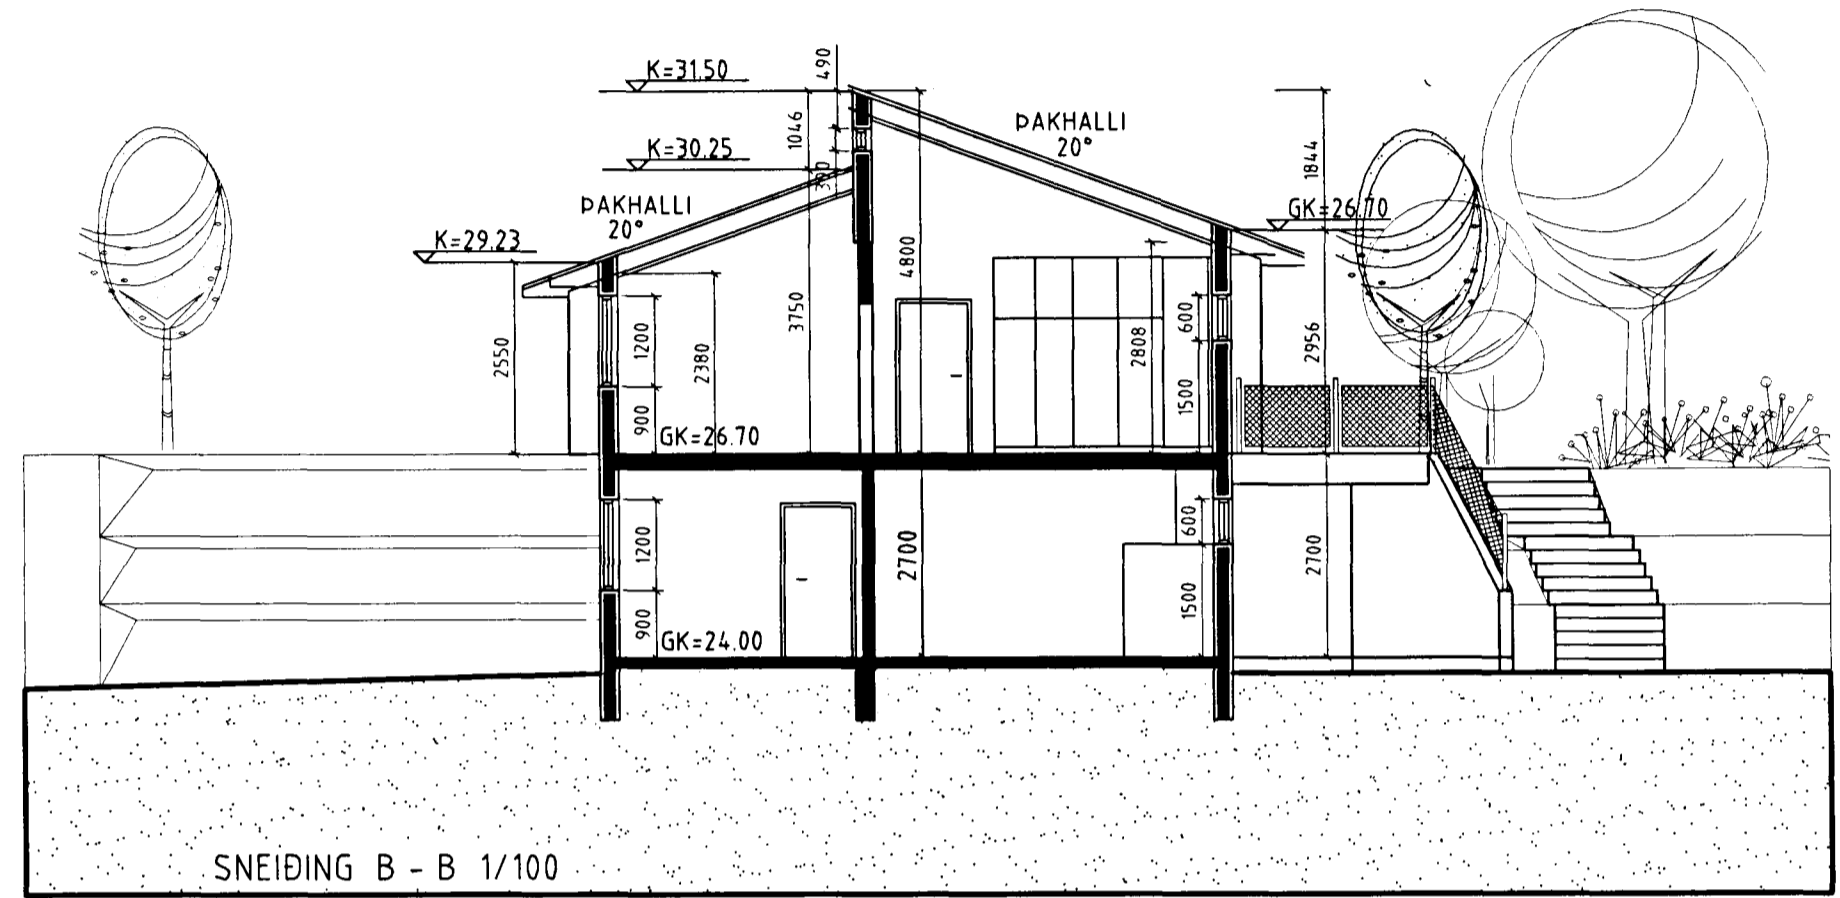

BREYTT:	DAGS:	LÝSING:
FF	04.05.1997	ÚTITRÖPPUR FÆRDAR FRÁ VEGG