

BLIKAÁS 13 HAFNARFIRÐI.




Samþykkt þann

23 FEB. 2001

Byggingafræðingur í Hafnarfirði
F.h. Kristján Þórarinnsson

KJP

SNID A.

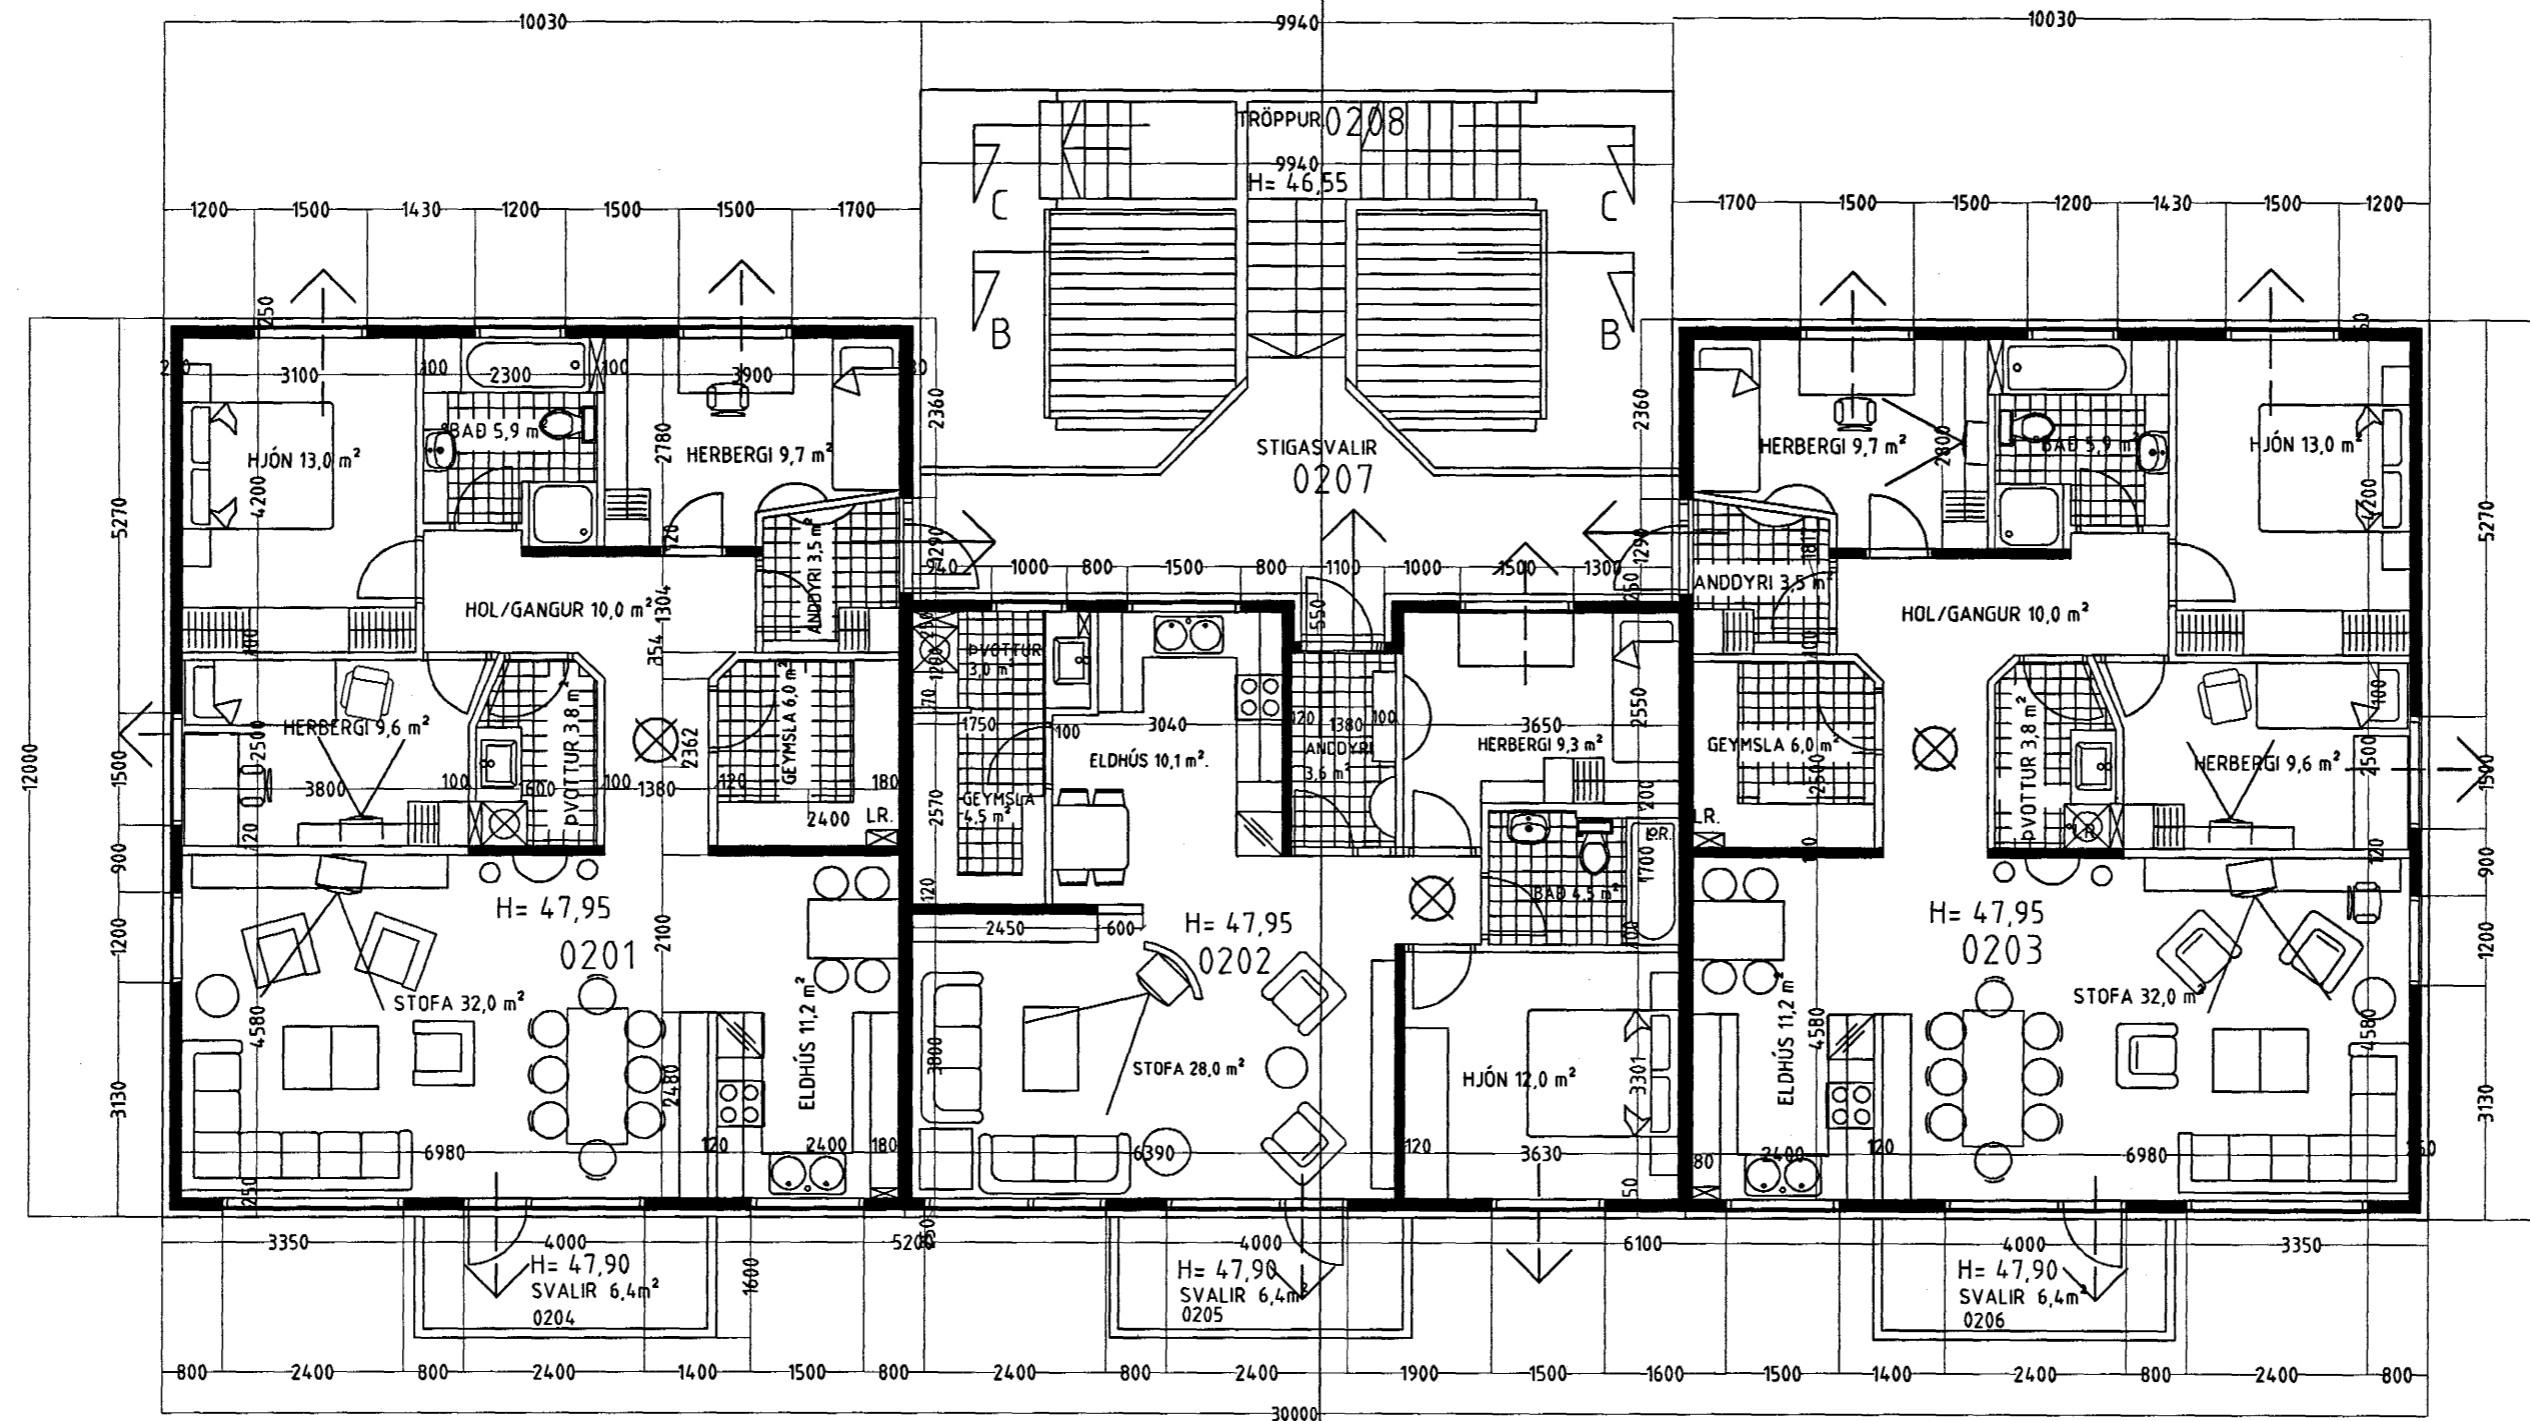

Grunnmynd 2. hæð. mkv. 1:100.

SNID A.

BLIKAÁS 13 HAFNARFIRÐI.

Sigurður Þorvarðarson byggingafræðingur b.f.í.
Teiknistofan Strandgötu 11 220 Hafnarfirði.

STH. teiknistofan ehf. kt. 510298-2769. Kt. aðalhönnuðar: 141250-4189.
Sími: 5651510. Fax: 5651299. Netfang: teiknistofan@istandia.is

Skýringar:	Aðaluppdráttur.
Teikning:	Grunnmynd 2. hæð.
Mælikvæði:	1: 100.
Undirskrift:	<i>22/2 01 KJP</i>
Blað nr: 2 af 7	Dagsetning: 25 september 1999.
Breytt: Innra skipulagi eldhús og geymslu íbúðar 0202 breytt 19.02.2001.	