


Skráningartafli:		Blika 18 - Hafnarfirði		Skráningartafli:		Tímasi Hafsteinsson												
Landnúmer:		180369		Kennitala:		010186-3229												
Matskránumer:		01		Utgáfa:		4.01												
Uppskrift og lýsing:		Dags:		26/03 2000														
D0	D1	D2	D3	D4	D5	D6	D7	D8	D9	D10a	D10b	D11	D12	D16	D17			
						315,6	0,0	3,7	4,7	209,7	0,0			706,4	197,1	209,7	550,964	
														22,6				
						113,2	0,0	3,7	0,0	113,2	0,0			325,7	109,7	113,2		
A	0101	1. hæð	N	0101		89,6		3,7		89,6		2,77	2,82	252,1	89,6	89,6	2,81	247,200
A	0102	Bílastæði	N	0101		23,8				23,8		3,12	3,12	73,7	21,7	23,8	3,12	67,704
B	0103	Sorp	T	0101		2,9				2,9		1,46	1,78					
						101,2	0,0	0,0	4,7	96,5	0,0			273,1	87,4	96,5		
A	0201	2. hæð	N	0101		101,2			4,7	96,5		2,70	2,70	273,1	87,4	96,5	2,70	235,980
C	0202	Svæði	N	0101		12,1				12,1								
						101,2	0,0	0,0	0,0	0,0	0,0			85,0	0,0	0,0		
A	0301	Þakrymi	F	X		101,2						0,00	1,88	85,0				

Skráningartafli:		Blika 20 - Hafnarfirði		Skráningartafli:		Tímasi Hafsteinsson												
Landnúmer:		180370		Kennitala:		010186-3229												
Matskránumer:		01		Utgáfa:		4.01												
Uppskrift og lýsing:		Dags:		26/03 2000														
D0	D1	D2	D3	D4	D5	D6	D7	D8	D9	D10a	D10b	D11	D12	D16	D17			
						315,6	0,0	3,7	4,7	209,7	0,0			706,4	197,2	209,7	551,212	
														22,6				
						113,2	0,0	3,7	0,0	113,2	0,0			325,7	109,5	113,2		
A	0101	1. hæð	N	0101		89,6		3,7		89,6		2,77	2,82	252,1	87,8	89,6	2,81	246,718
A	0102	Bílastæði	N	0101		23,8				23,8		3,12	3,12	73,7	21,7	23,8	3,12	67,704
B	0103	Sorp	T	0101		2,9				2,9		1,46	1,78					
						101,2	0,0	0,0	4,7	96,5	0,0			273,1	87,7	96,5		
A	0201	2. hæð	N	0101		101,2			4,7	96,5		2,70	2,70	273,1	87,7	96,5	2,70	236,700
C	0202	Svæði	N	0101		12,1				12,1								
						101,2	0,0	0,0	0,0	0,0	0,0			85,0	0,0	0,0		
A	0301	Þakrymi	F	X		101,2						0,00	1,88	85,0				

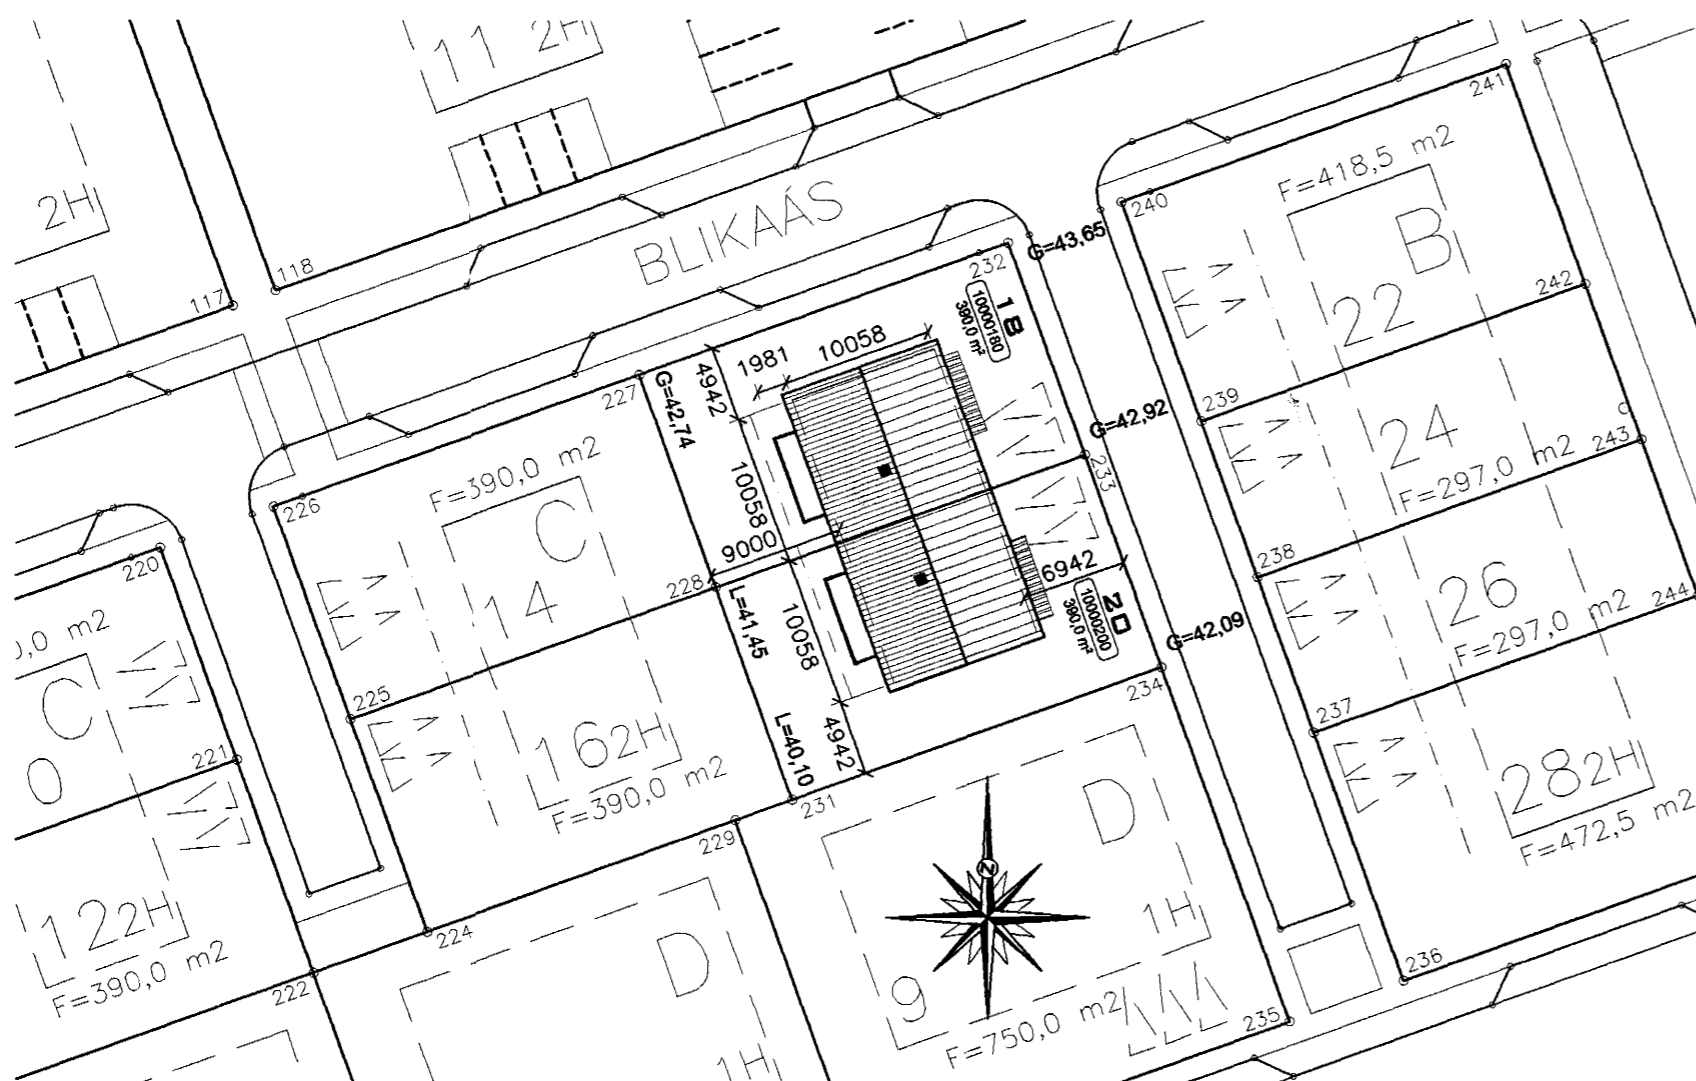

AFSTÖÐUMYND
BLIKAÁS 18-20

SKRÁNINGARTAFLA
BLIKAÁS 18

SKRÁNINGARTAFLA
BLIKAÁS 20

Samþykkt þann
25 OKT, 2000
Byggingafulltrúinn í Hafnarfirði
F.h. Kristján Þórarinnsson

SKÝRINGAR

ATHUGASEMD:

TEIKNINGAR ÞESSAR KOMA Í STAÐ ÁÐUR INNSENDRA TEIKNINGA, DAGS. 20/10'99. SÚ BREYTING HEFUR ORÐIÐ AÐ Í STAÐ HEFÐBUNDINNA STAÐREISTRA TIMBURHUSA KOMA FORSNIBÐIN TIMBURHÚS FRÁ SPRUCE CAPITAL DESIGN Í KANADA. SÖKKLAR OG BOTNPLATA VERÐA ÁFRAM STAÐSTEYPT. HÚSIN MUNU UPPFYLLA ÁKVÆÐI ALLRA VIÐEIGANDI ÍSLENSKRA STAÐLA OG REGLUGERÐA. TIL AÐ HÚSIN FALLI BETUR AÐ FRAMLEIÐSLUFERLI FRAMLEIÐANDA (TOMMUMÁL) VAR HVERT HÚS FYRIR SIG BREIKKAD UM 4CM OG LENGT UM 5,8CM.

BYGGINGARLÝSING:

- UNDIRSTÖÐUR OG BOTNPLÖTUR HÚSA VERÐA ÚR JÄRNBENTRI STEINSTEYPU.
- ÚTVEGGIR, BURÐARVEGGIR OG MILLIPLATA VERÐA ÚR TIMBRI.
- ALLIR VEGGIR OG LOFT VERÐA GIPSKLÆDD.
- GRUNDUN ER Á VÉLÞJAPPADA FROSTFRÍA FYLINGU OG/EDA NIÐUR Á FAST.
- ÞAKVIRKI ER TIMBURÞAK BYGGT UPP MEÐ KRAFTSPERRUM OG KLÆTT KROSS-VIÐSPLÖTUM OG ASFALTSKIFUM.
- SÖKKLAR OG PLATA VERÐA EINANGRAÐUÐ MEÐ 75mm PLASTEINANGRUN. TIMBURÚTVEGGIR MEÐ 140mm GLERULL OG ÞAK MEÐ 2x216=432mm GLERULL. MILLILOFT VERÐUR HLJÓÐEINANGRAÐ MEÐ GLERULL EÐA STEINULL.
- MILLIVEGGUR MILLI HÚSA ER TVÖFALDUR TIMBURVEGGUR MEÐ BRUNAPOL REI90. HVOR VEGGUR UM SIG GIPSKLÆDDUR BEGGJA VEGNA OG FYLLTUR TRYGGILEGA FESTRI ÞÉTTULL.
- LÉTTIR VEGGIR ERU ÚR TIMBRI OG KLÆDDIR GIPSPLOTUM.
- ALLIR VEGGIR AÐ INNANVERÐU VERÐA MEÐ SLÉTTI ÁFERÐ, EN AÐ UTANVERÐU VERÐA TIMBURVEGGIR KLÆDDIR MEÐ STANDANDI PANELKLÆÐNINGU.
- GLUGGAR VERÐA ÚR PLASTI. HURÐIR ERU ÚR HEITGALVANHÚÐUÐU STÁLI MEÐ FYLINGU ÚR POLYURETHANE. ÞAKKANTUR VERÐUR PANELKLÆDDUR.
- LOFTFRÆSING LOKADRA RÝMA SEM OG BRUNAVARNIR VERÐA SKV. VIÐEIGANDI REGLUGERÐUM
- LÖÐ VERÐUR JÖFNUÐ OG GRASKLÆDD. Á S-HLIÐ KEMUR SÓLPALLUR. SORP-GEYMSLUR VERÐA ÚR FORSTEYPTUM EININGUM EÐA SMÍÐADAR ÚR TIMBRI Á STAÐNUM. INNKEYRSLUR AÐ BÍLSKÚRUM OG GÖNGUSTÍGAR KRINGUM HÚS VERÐA HELLULAGDIR

BRÚTTÓSTARÐIR:

- FLATARMÁL BLIKAÁS 18 (0101+0102+0201) 209,7 m²
- FLATARMÁL BLIKAÁS 20 (0101+0102+0201) 209,7 m²
- RÚMMÁL BLIKAÁS 18 (0101+0102+0201) 706,4 m³
- RÚMMÁL BLIKAÁS 20 (0101+0102+0201) 706,4 m³
- HEILDARFLATARMÁL 419,4 m²
- HEILDARRÚMMÁL 1412,8 m³
- ÞAR AF HEILDARFLATARMÁL BÍLGEYMSLA 47,2 m²
- ÞAR AF HEILDARRÚMMÁL BÍLGEYMSLA 147,4 m³
- LÓÐAFLATARMÁL SAMTALS 780 m²
- NYTINGARHLUTFALL 0,538
- FJÖLDI BÍLASTÆÐA 4 stk.

KÖLNUNARTÖLUR:

- KÖLNUNARTALA FYRIR ÞAK 0,20 W/m²°C
- KÖLNUNARTALA FYRIR GÓLF Á FYLINGU 0,30 W/m²°C
- KÖLNUNARTALA FYRIR ÚTVEGGI 0,38 W/m²°C
- KÖLNUNARTALA FYRIR HURÐIR OG GLUGGA 2,00 W/m²°C

ALMENNT:

- KÓTAR (G=GÖTUHÆÐ, L=LÓÐARHÆÐ) ERU METRAR OG FYLGJA HÆÐAKERFI HAFNARFJARÐAR
- ÖLL ÖNNUR ÖNEFND MÁL ERU MILLIMETRAR
- YFIRFARA SKAL ÖLL MÁL OG TEIKNINGAR ÁÐUR EN HAFIST ER HANDA OG SKAL TILKYNNNA HÖNNUÐI UM ÖLL HUGSANLEG FRÁVIK OG ÓSAMRÆMI MILLI TEIKNINGA

<p>Build with us...</p>	<p>Verk</p> <p>BLIKAÁS 18-20 HAFNARFIRÐI SKRÁNINGARTÖFLUR AFSTÖÐUMYND</p>		<p>Verk nr. 99-05</p>	
	<p>Dagsetning 26. MARS 2000</p> <p>Kvarði 1:500</p>		<p>Vikur fyrir Kemur í stað A</p>	
<p>Hannað GÚSTAF B. Ó.</p> <p>Teiknað TRAUSTI H.</p>		<p>Útgáfa Blað B 1 AF 1</p>		<p>Telkning nr. A-01</p>
<p> RÁÐGJÖF • HÖNNUN • ÁÆTLANIR</p>		<p>Adalhönnuður</p>		
<p>590A Tomlin Road, Prince George, B.C. Canada, V2K 4L4 Telephone: (250) 561-2079 Facsimile: (250) 562-7346</p>		<p>200759-7619</p>		