


GRUNNMYND ÞAKVIÐA
MKV. 1:50

SKÝRINGAR:
 Allt timbur í þaki skal standast kröfur um K.I.Ö.
 Allar festingar í þaki skulu vera galvaniseraðar eða
 ryðfríar.
 Þorðaklæðningu skal nepla við hverja sperru með 3
 stk 3" nörglum.
 Um neplingu á þakpappa og bárujárnri vísast til
 ákvæða viðkomandi Rb-blaða.
 Sjá snið í burðarvirki á teikningu nr. 609.
 Sjá almennar skýringar á teikningu nr. 600.
 Sjá einnig skýringar um járnabendingu steypra veggja
 á teikningu nr. 605.

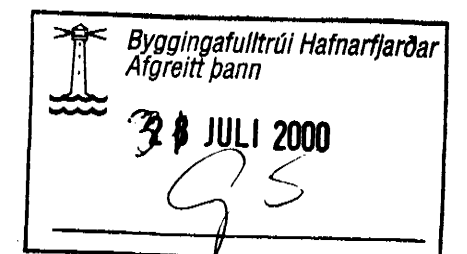

Br. nr.	Dags.	Af.	Breyting
A	18.07.00.	þF	STÁLBITI Í MÆNI FÆRÐUR TIL.
B			
C			
D			



ARMÓLI 36, 108 REYKJAVÍK, SÍMI 568-8866, FAX 568-8878
 Þorsteinn Friðbjólfsson, Magnús P. Guðmundsson,
 byggingateknifræðingur, innanhússarkitekt.
 Kt. 211055-5299 Kt. 240654-5559

**BLIKAÁS 2-4
HAFNARFJÖRÐUR**

Teikningarheiti: Grunnmynd þakviða (hús nr. 4)

Dags. 29.11.1999	Kvarði 1:50
Hannað þF	Teiknað VÓJ Samp. <i>[Signature]</i>
Verknr. 99-819	Teikn.nr. 606 Breyt.nr. A