


BLIKAÁS 22-24-26 og 28 HAFNARFIRÐI.

Samþykkt þann
 08. JULÍ 2002
 Byggingafulltrúinn í Hafnarfirði
 F.h. Sigurbjartur Halldórsson

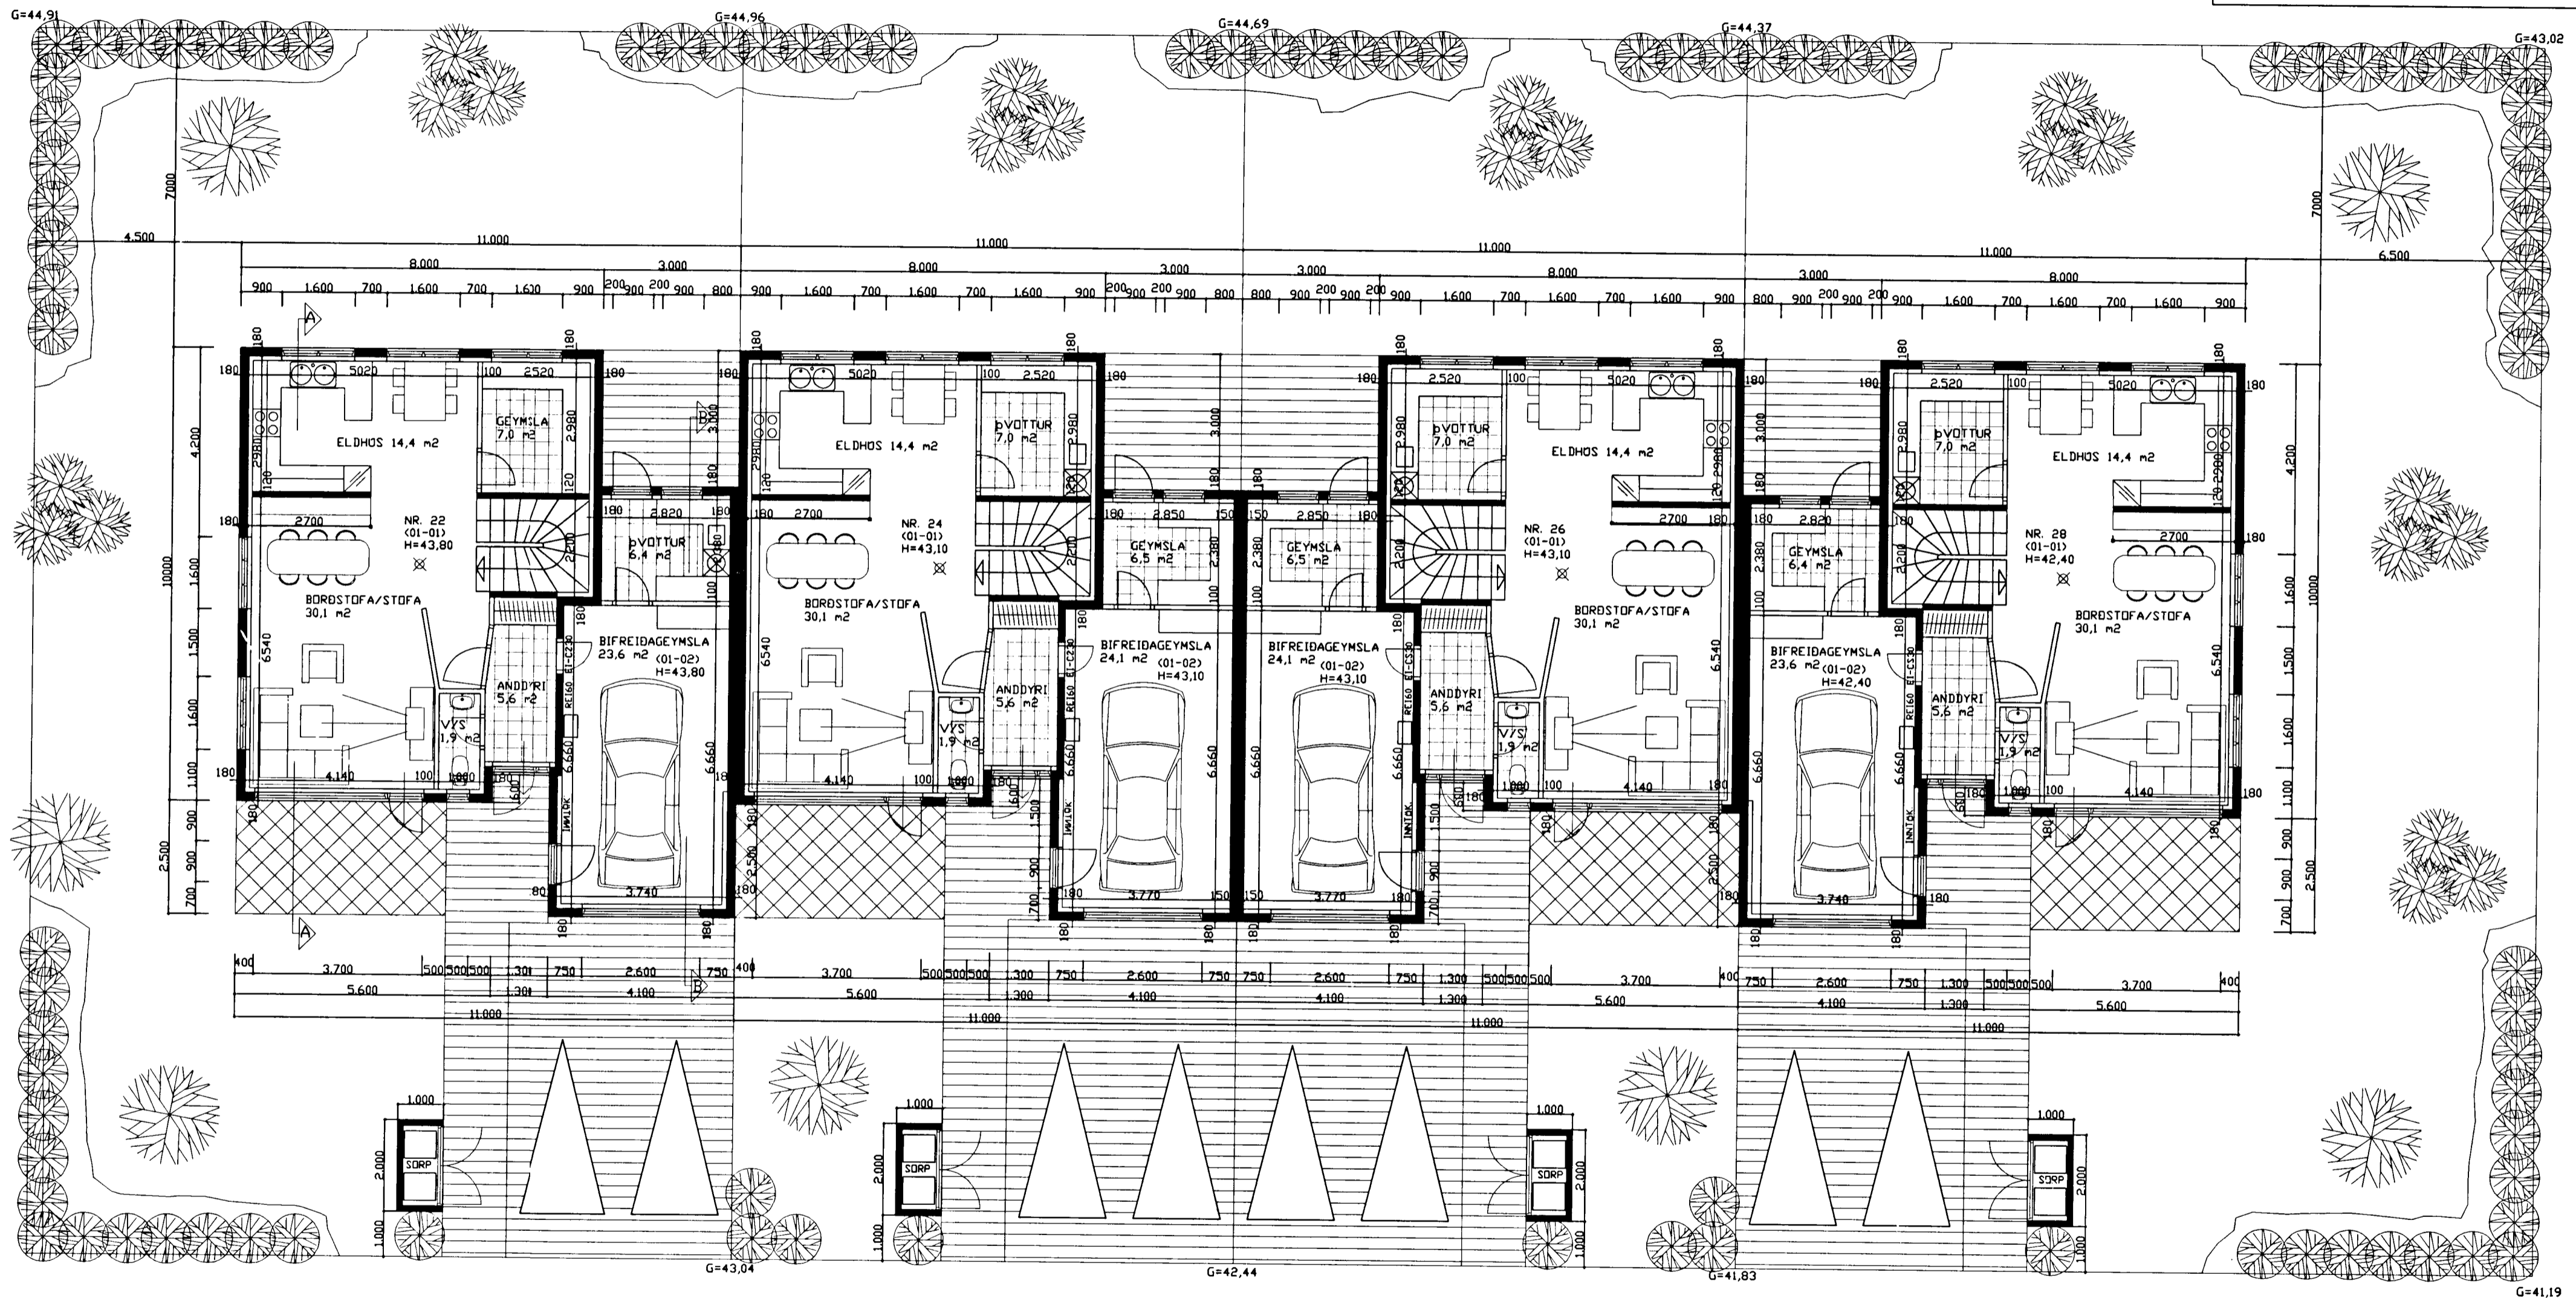

GRUNNMYND 1 HÆÐ MKV. 1:100.

BLIKAÁS 22-24-26 og 28 HAFNARFIRÐI.	
Sigurður Þorvarðarson byggingafræðingur bfi.	
Teiknistofan Strandgötu 11 220 Hafnarfirði.	
STH teiknistofan ehf. kt. 510298-2769. Kt. aðalhönnuðar: 141250-4189.	
Sími: 5651510. Fax: 5651299. Netfang: teiknistofan@islandia.is	
Skýringar:	Aðaluppdráttur. Málkvarði: 1:100.
Teikning:	Grunnmynd 1 hæð.
Undirskrift:	<i>Sigurður Þorvarðarson</i>
Blað nr: 1 af 5	Dagsetning: 17 september 1999.

GEYMSLU OG ÞV. VÍXLAD 30.05.02