

Stærðir	Fermetrar	Rúmnál
1. Hæð	76,1	217,0
2. Hæð	97,6	336,9
Samtals	173,7	553,9
Bílageymsla	30,2	84,6
Samtals	203,9	638,5

Samþykkt þann
07 APR. 2000
Byggingaútlitruinn í Hafnarfirði
F.h. Kristján Þórarinnsson

KÖLNUNARTÖLUR	Hámarksgildi	W/m² °C
Útveggir	0,37	
Þak	0,17	
Gólf á fyllingu	0,28	
Meðaltal glugga og hurða	2,13	
Vegjð meðaltal húss	0,67	
STÆRÐ LÁÐAR	390,0m²	
NÝTINGARHLUTFALL	0,52	

Úr Gildi


BYGGINGALÝSING

HÚSIÐ ER STEYPT Á STAÐNUM, MEÐ TIMBURÞAKI OG HVÍLIR Á SÁKKLI OG PLÖTU ÖR JÄRNÞENTRI STEINSTEYPU. INNVEGGIR ERU HLAÐNIR ÖR VIKURPLÖTUM OG GIFSVEGGIR Á GRIND.

- ÞAK ER GERT ÖR SPERRUM (50X225 mm.) SEM HVÍLA Á STEYPTUM ÚTVEGGJUM. EINANGRÄÐ ER MEÐ 200 mm LÉTTULL, 25 mm LOFTUNARBIL. NEÐAN Á SPERRUM ER GIFSPLÖTUKLÆÐNING FEST Á RAFLAGNAGRIND. ÞAK ER AMK. B30.
- ÚTVEGGIR ERU STAÐSTEYPTIR MEÐ 100 mm EINANGRUN AD INNAN. ÚTVEGGIR MÖRHÖÐADIR AD UTAN OG INNAN.
- GLER Í GLUGGUM. K-GLER ER Í GLUGGUM OG LOFTUNARBIL 12 mm Á FÖSTUM GLERJUM OG 9 mm Á LAUSUMFÖGUM.

U-GILDI BYGGINGARHLUTA SKAL STANDAST ÁKVÆÐI BYGGINGAREGLUGERÐAR FRÁGANGUR Á LÖÐARMÖRKUM ER HÄÐUR SAMÞYKKI AÐLIGGJANDI LÖÐARHAFI GERT ER RÄÐ FYRIR AD 1000 LITRA ÖLIUSKILJA FYRIR REGNVATN VERÐI SETT FYRIR NIÐURFALL Í LAGNAKJALLARA

- [R] STAÐSETNING Á REYKSKYNJARA
- ← FLÖTTA- EDA BJÖRGUNARLEIÐ
- EI60TÄKN UM ELIÐVARNARVEGG EDA ELIÐVARNARHURD

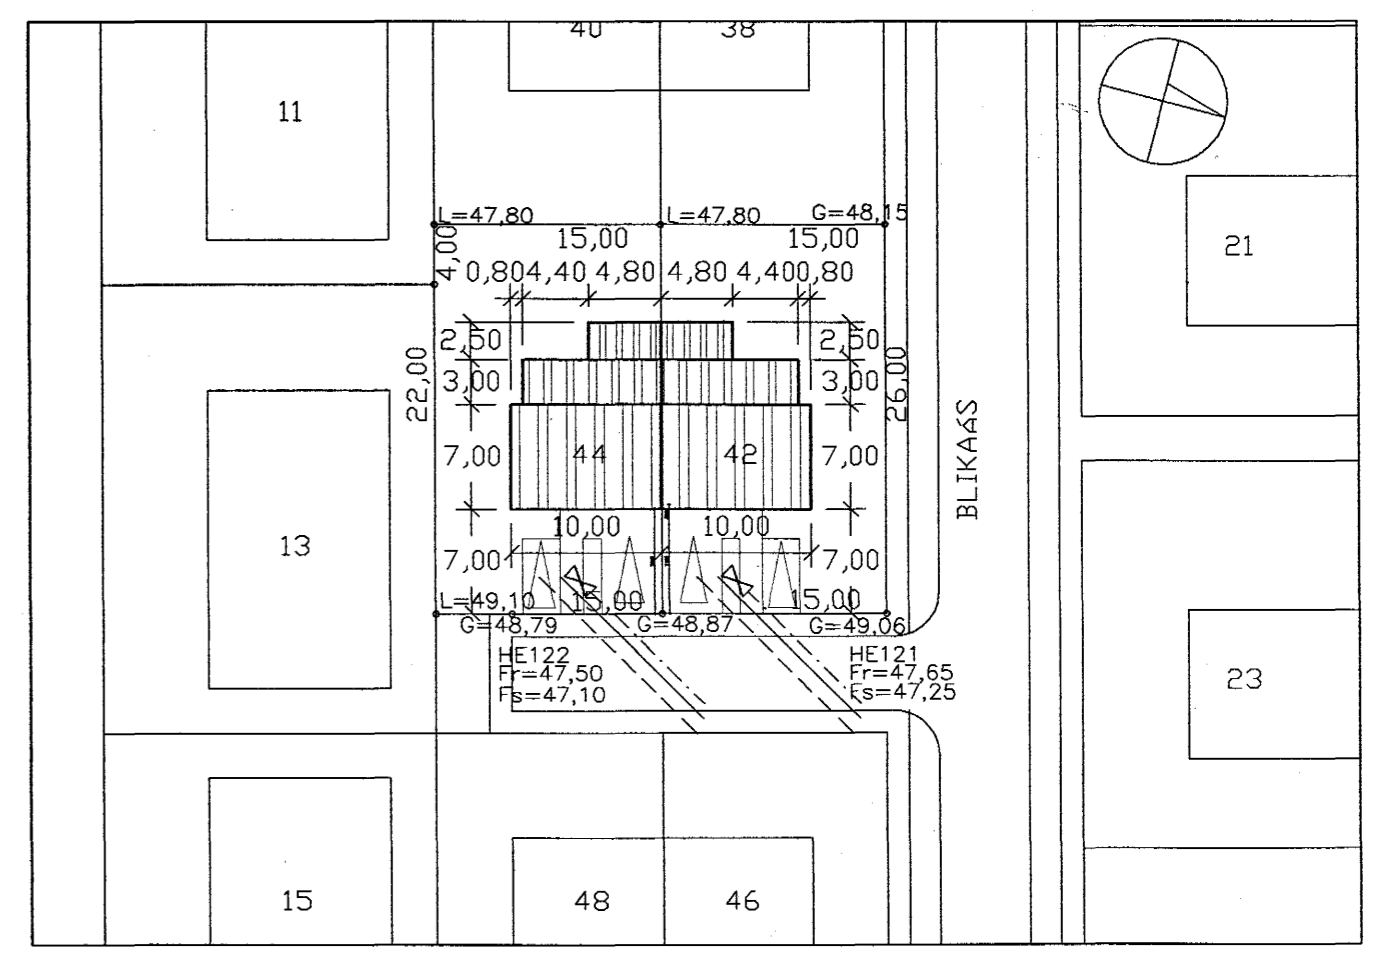

AFSTÖÐUMYND 1/500

BLIKAÁS 42-44

AFSTÖÐUMYND 1/500
verknr.: 9909 hannað/tekn: FF

GRUNNMYND 1/100
mkv: 1/100, 1/500 dags: 30.11.99

TEIKNISTOFAN THAK
FRIBRIK FRIBRIKSSON ARKITEKT F.Á. 21256-4510, FF-ARK @ SLANDIAIS KLAPPARSTIC.10, 101 REYKJAVIK, SIMI 55110 00, FAX 55110 00
28.03.00 *Handwritten signature*

A 28.3.00 ff Lagnakjallari settur undir bílageymslu breytt dags. teiknað lýsing