
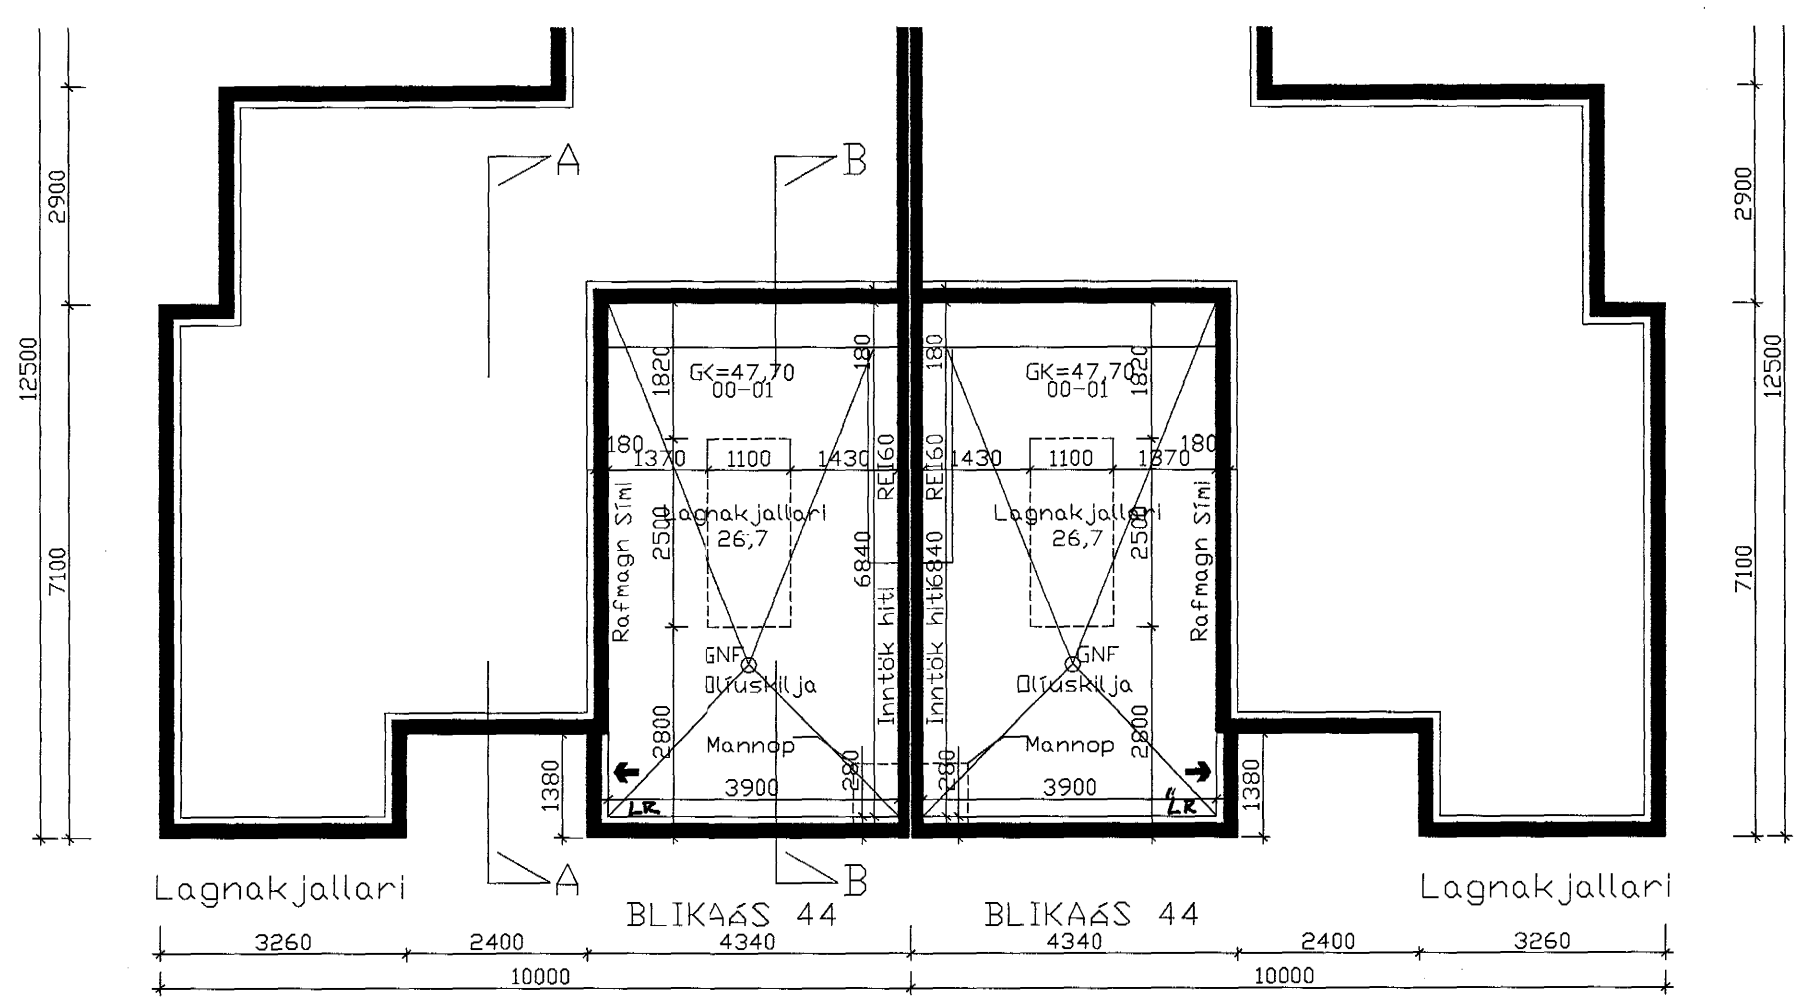
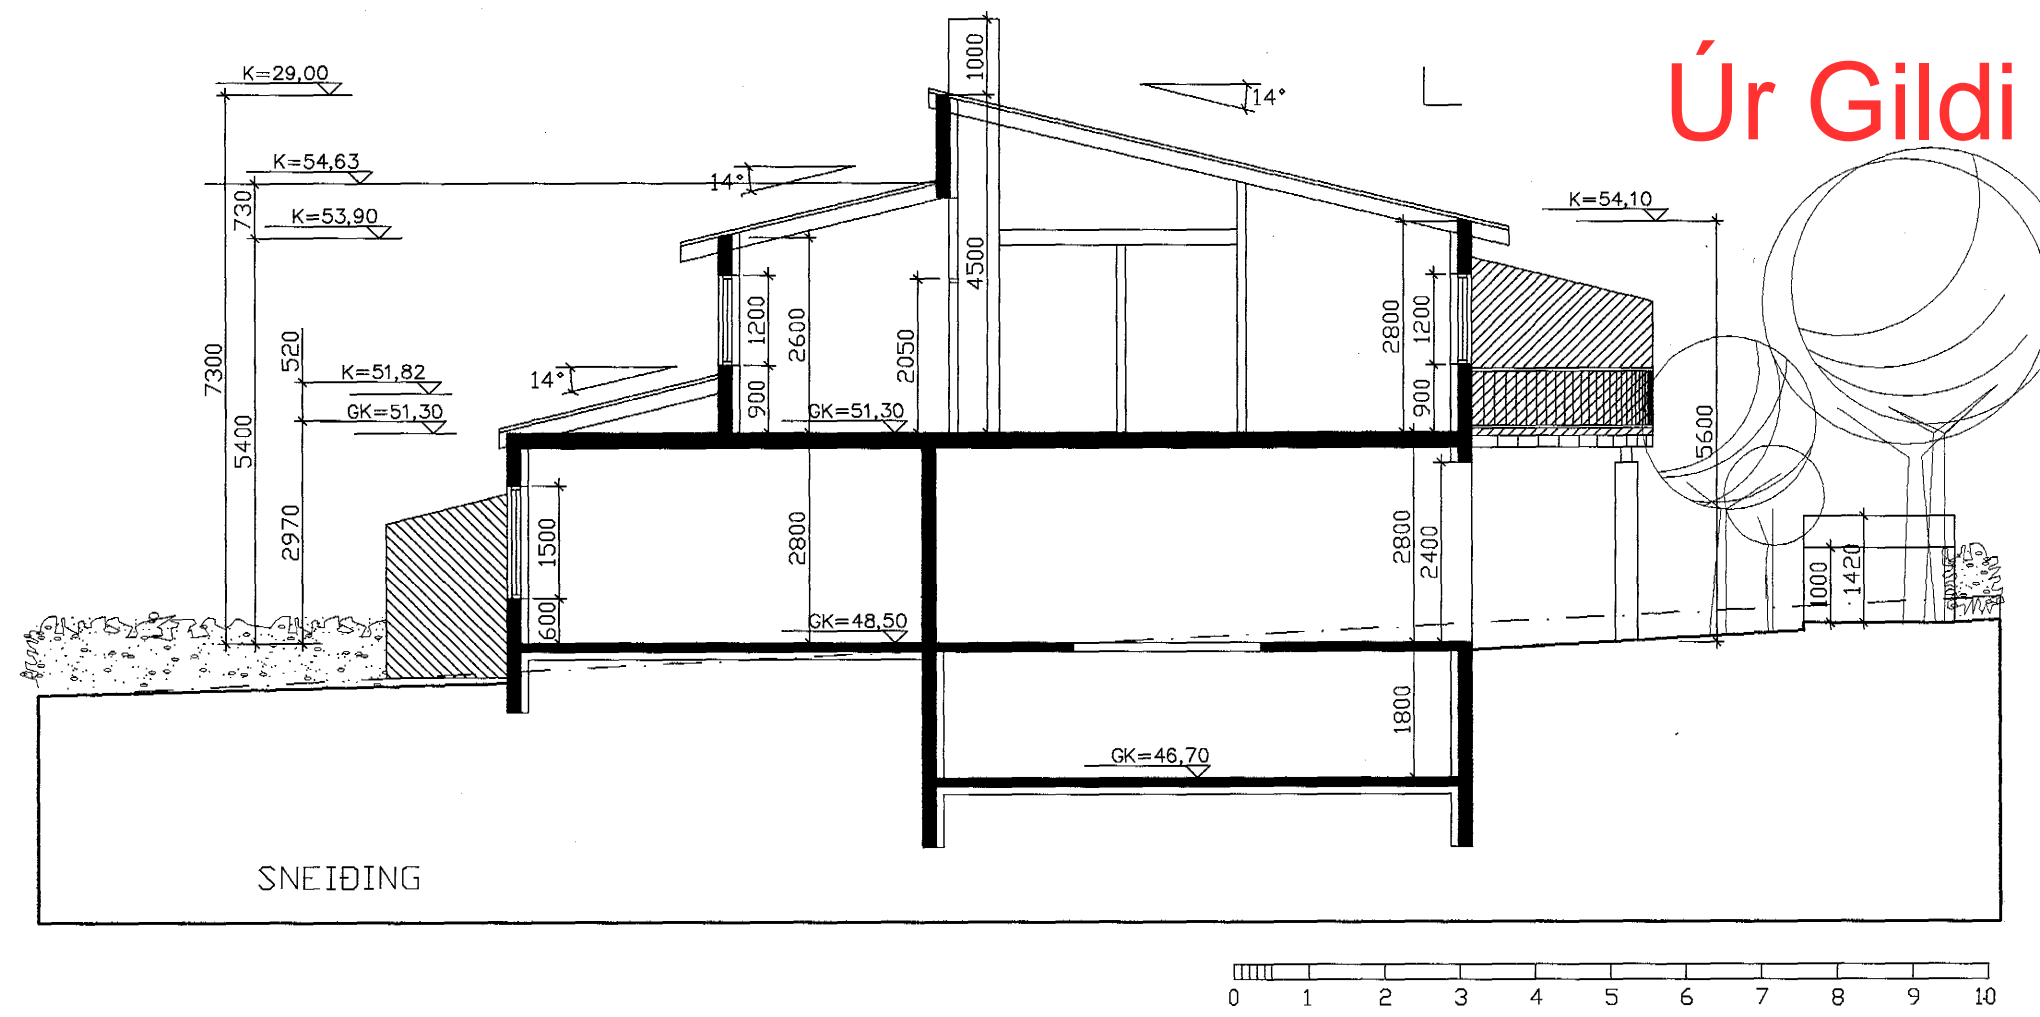


KJP

Úr Gildi

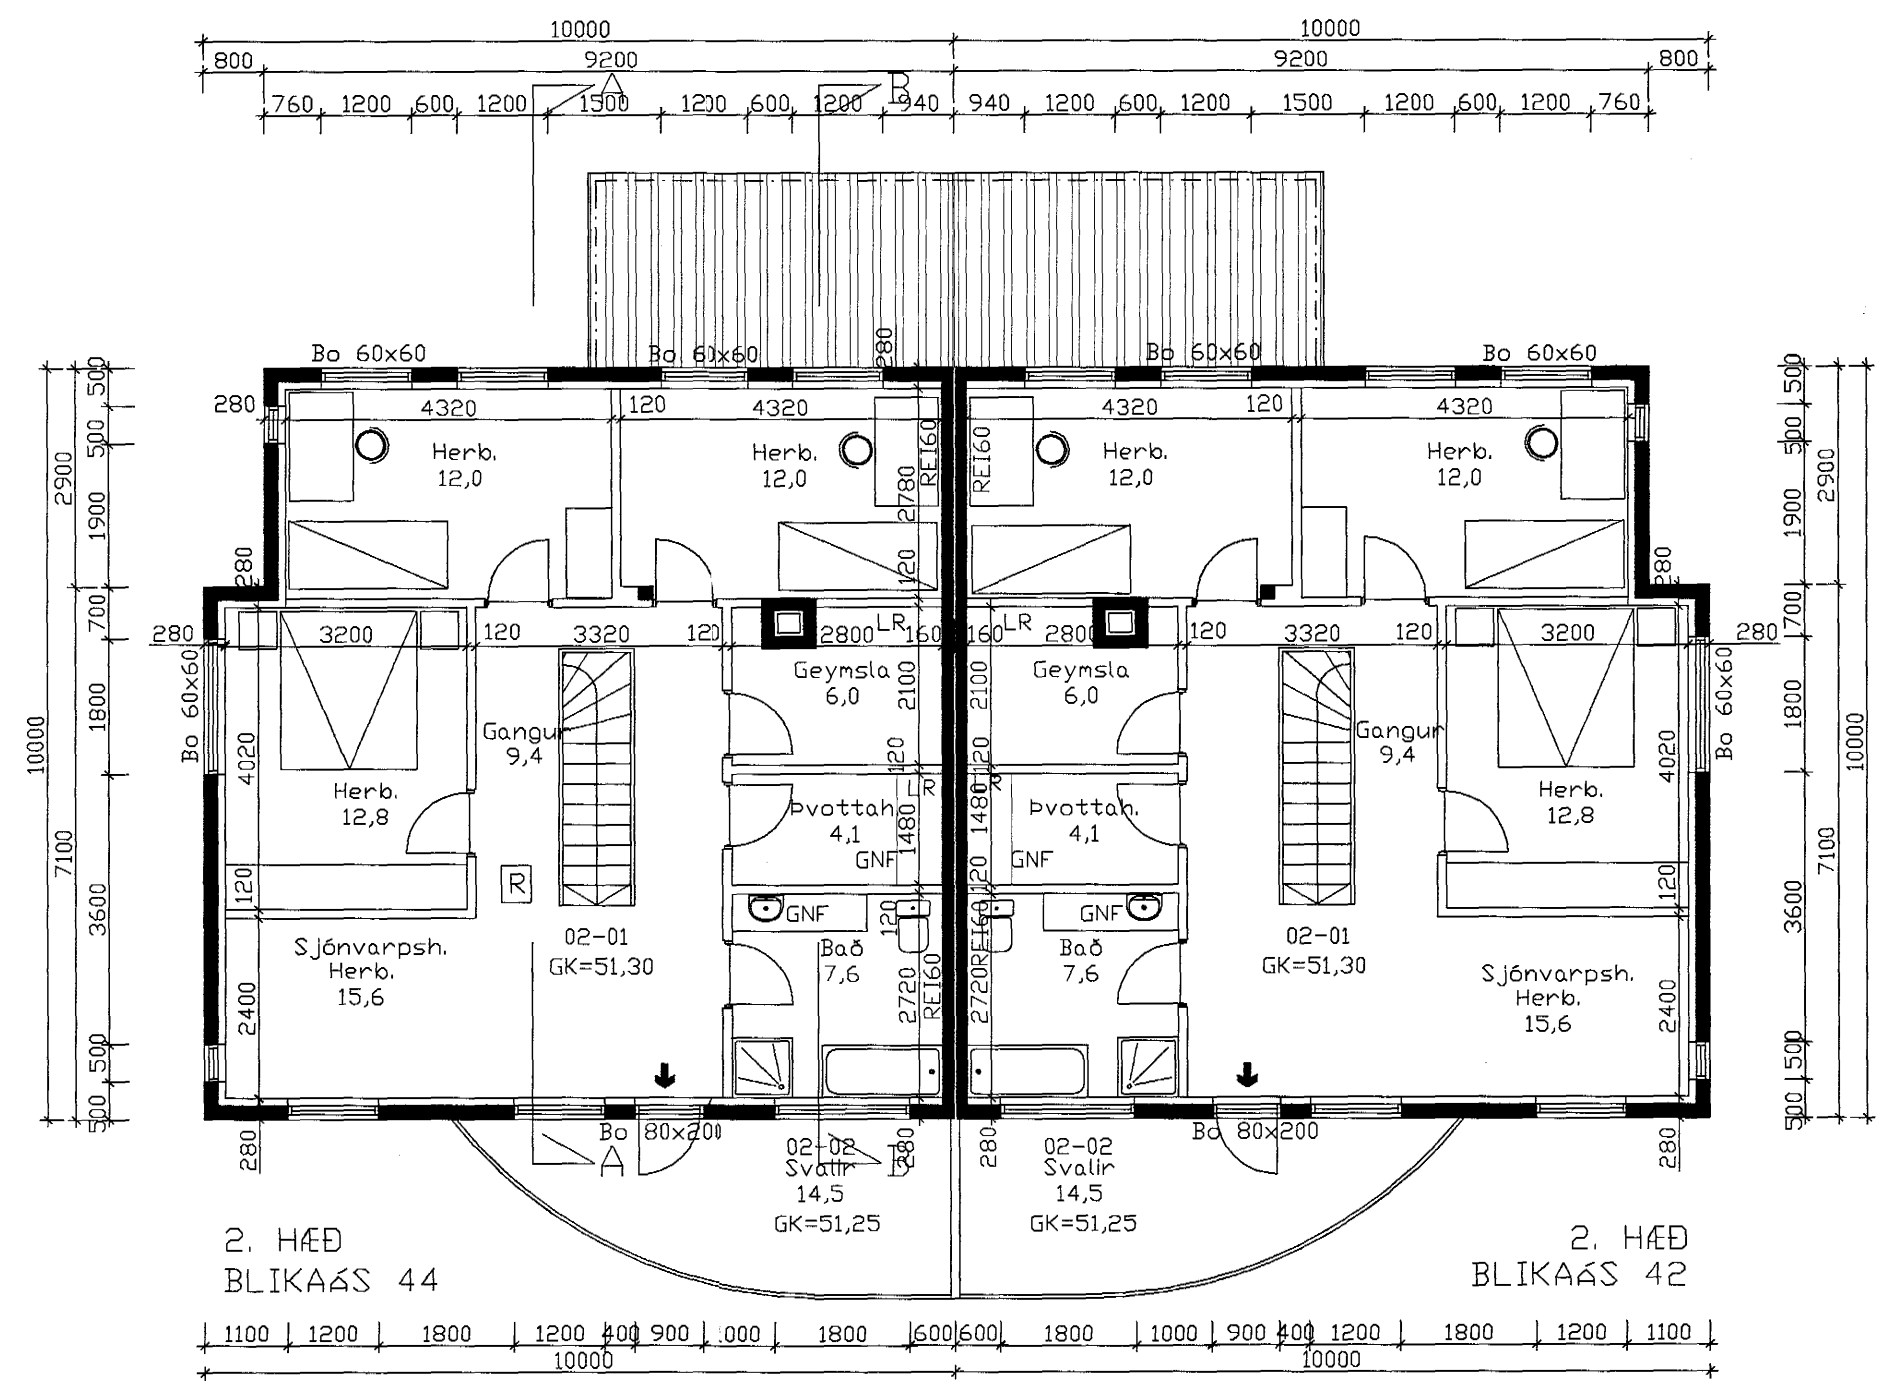

A 28.3.00 ff Lagnakjallari settur undir bílageymslu
breytt dags. teiknað lýsing

SNEIÐING A - A 1/100
verknr.: 9909 hannað/teikn: FF

GRUNNMYND EFRI HÆÐ 1/100
mkv: 1/100 dags: 30.11.99

TEIKNISTOFAN THAK

FRIBRIK FRIBRIKSSON ARKITEKT F.Ö. 21256-4519, FF-ARK. OG SLANDIÐS
KLAPPARSTÍG 10, 101 REYKJAVÍK, Sími 5511060, FAX 5511060

28.03.00 *Hin Sillesen*