




Samþykkt þann


2 q MARS 2000

Byggingafultrúinn í Hafnarfirði
F.h. Kristján Þórarinnsson

RP

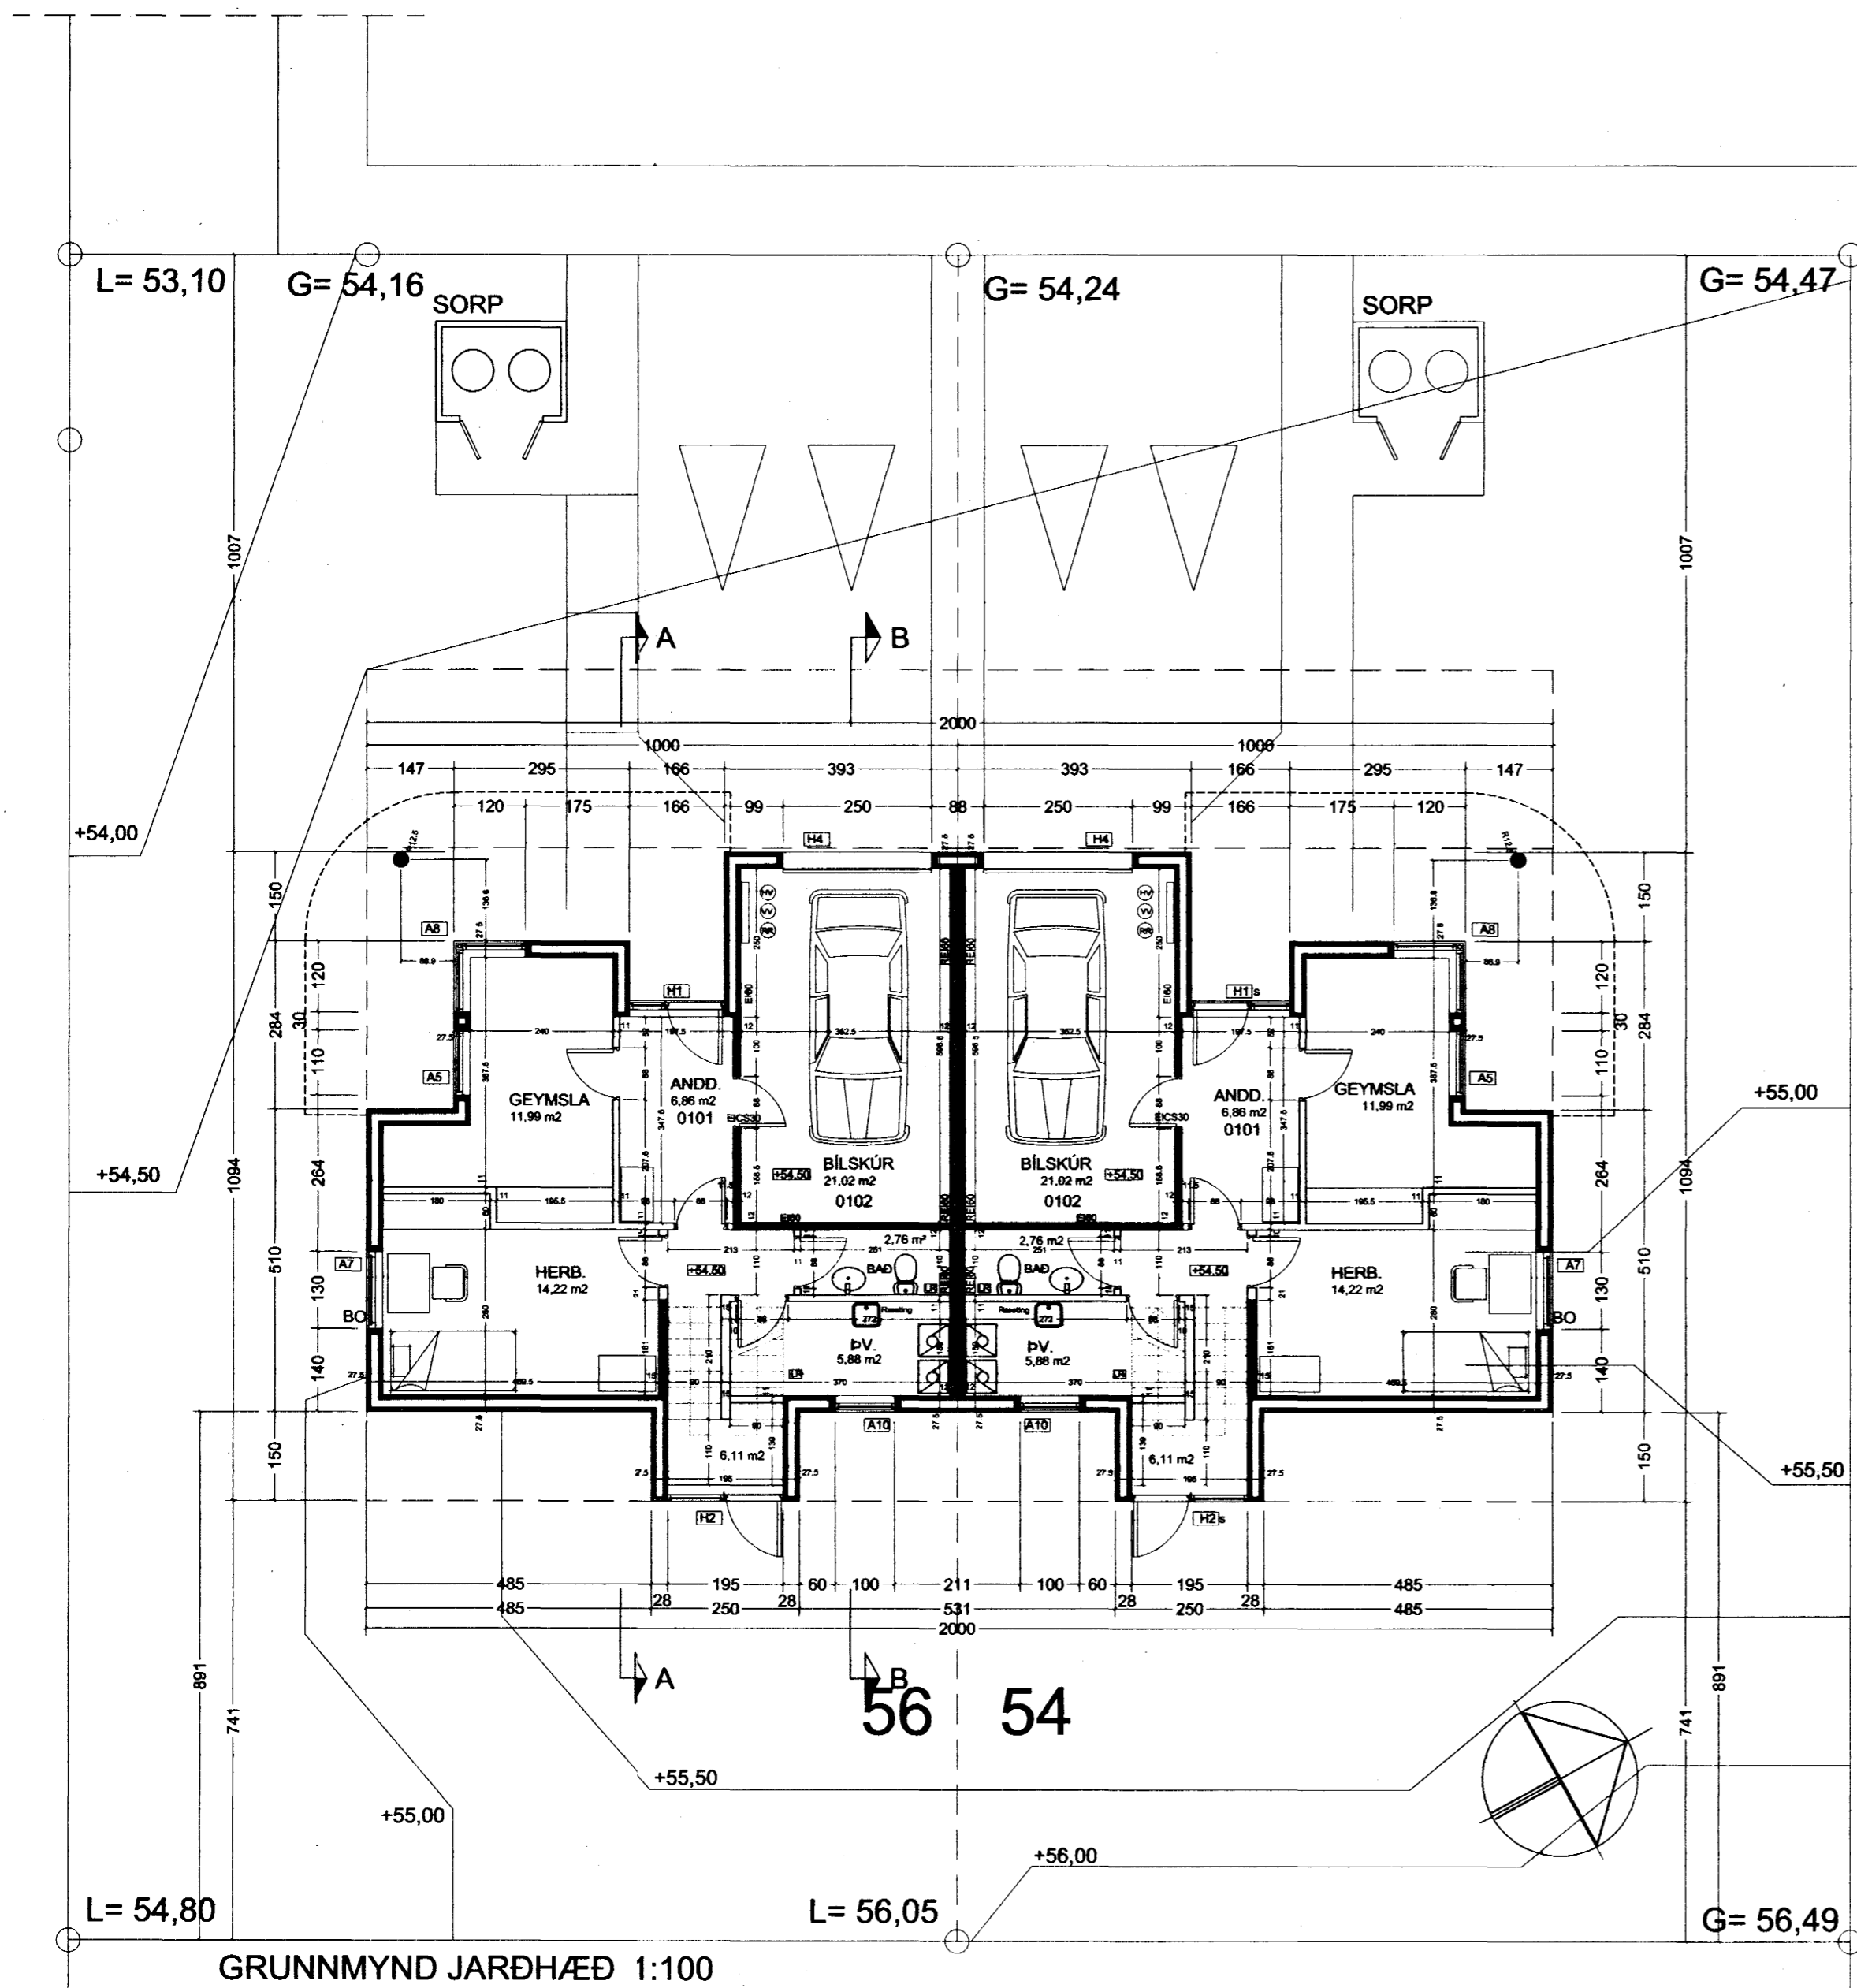

GRUNNMYND JARÐHÆÐ 1:100

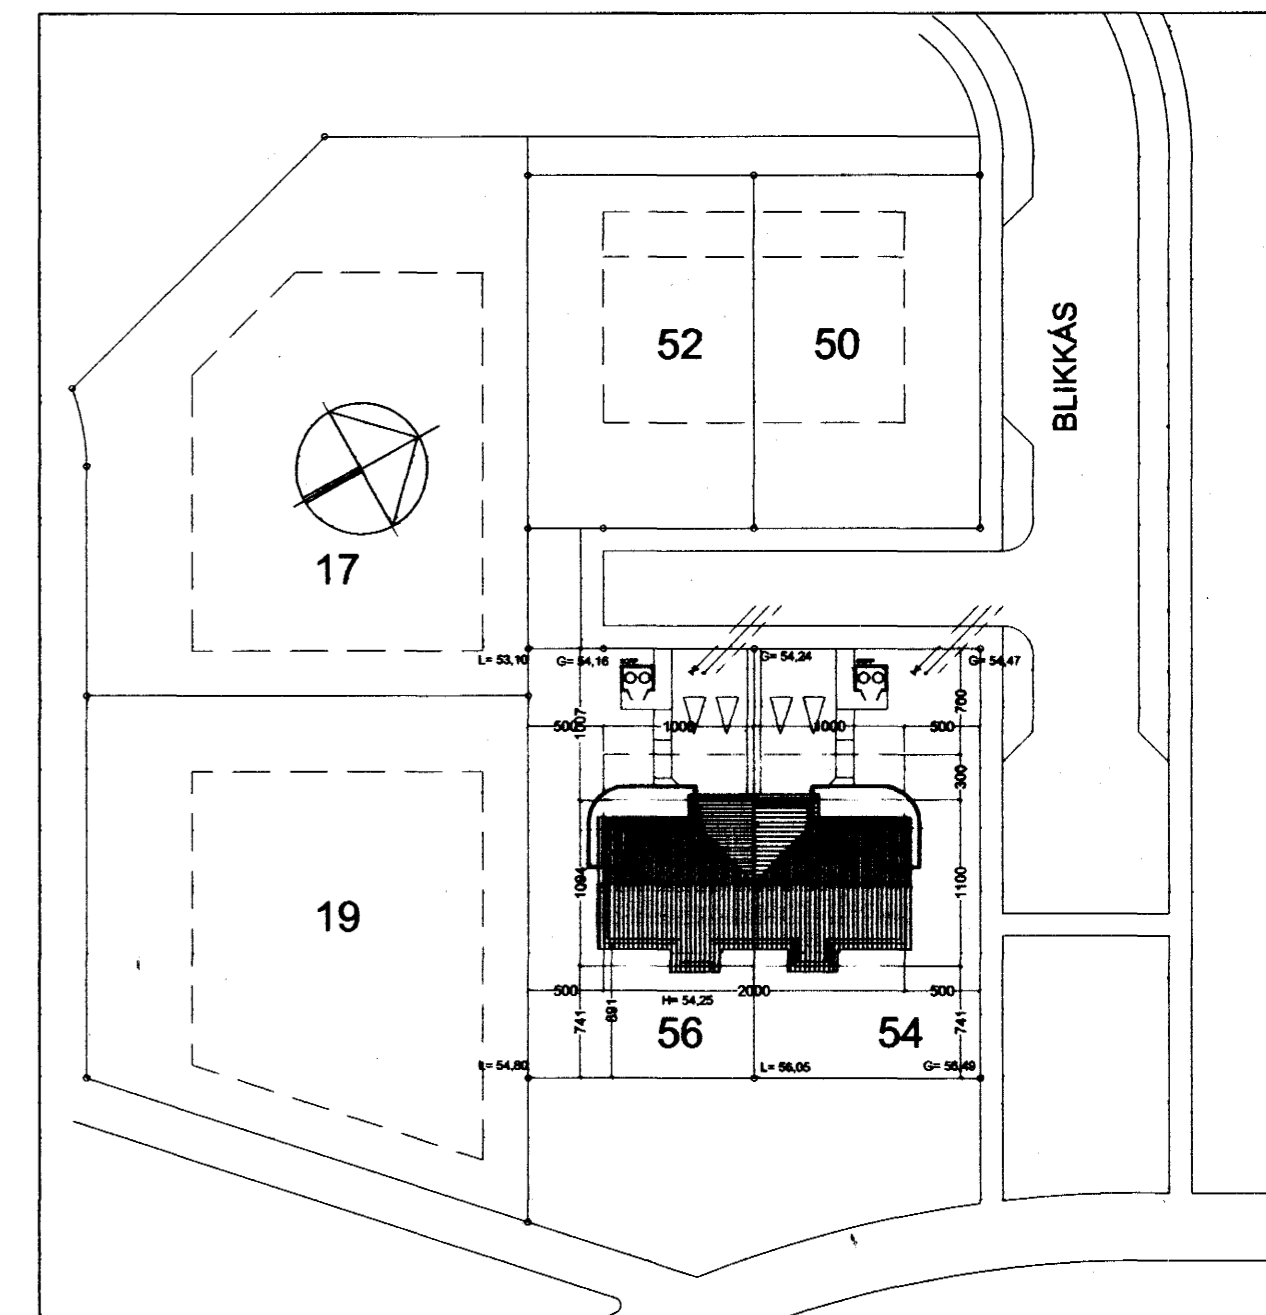

AFSTÖÐUMYND 1:500

Breyting: 15.03.2000
Þakfötur yfir svölum er lengdur niður (norður, suður og vestur).

T11 TEIKNISTOFAN SMÍÐJUVEGI 11
200 KÓPAVOGI
S: 564 2255 FAX: 564 4681

Verkefni **BLIKAÁS 54-56**
Verkhúsi **EFRI HÆÐ, SKURÐUR, AFSTÖÐUMYND**

Hannað Kristinn Ragnarsson 120944-2669
Teiknað Carlos Nunez González Blað nr. 1 af 4
Mkv. 1:100 Dags. 29.06.1999

[Handwritten signature]