

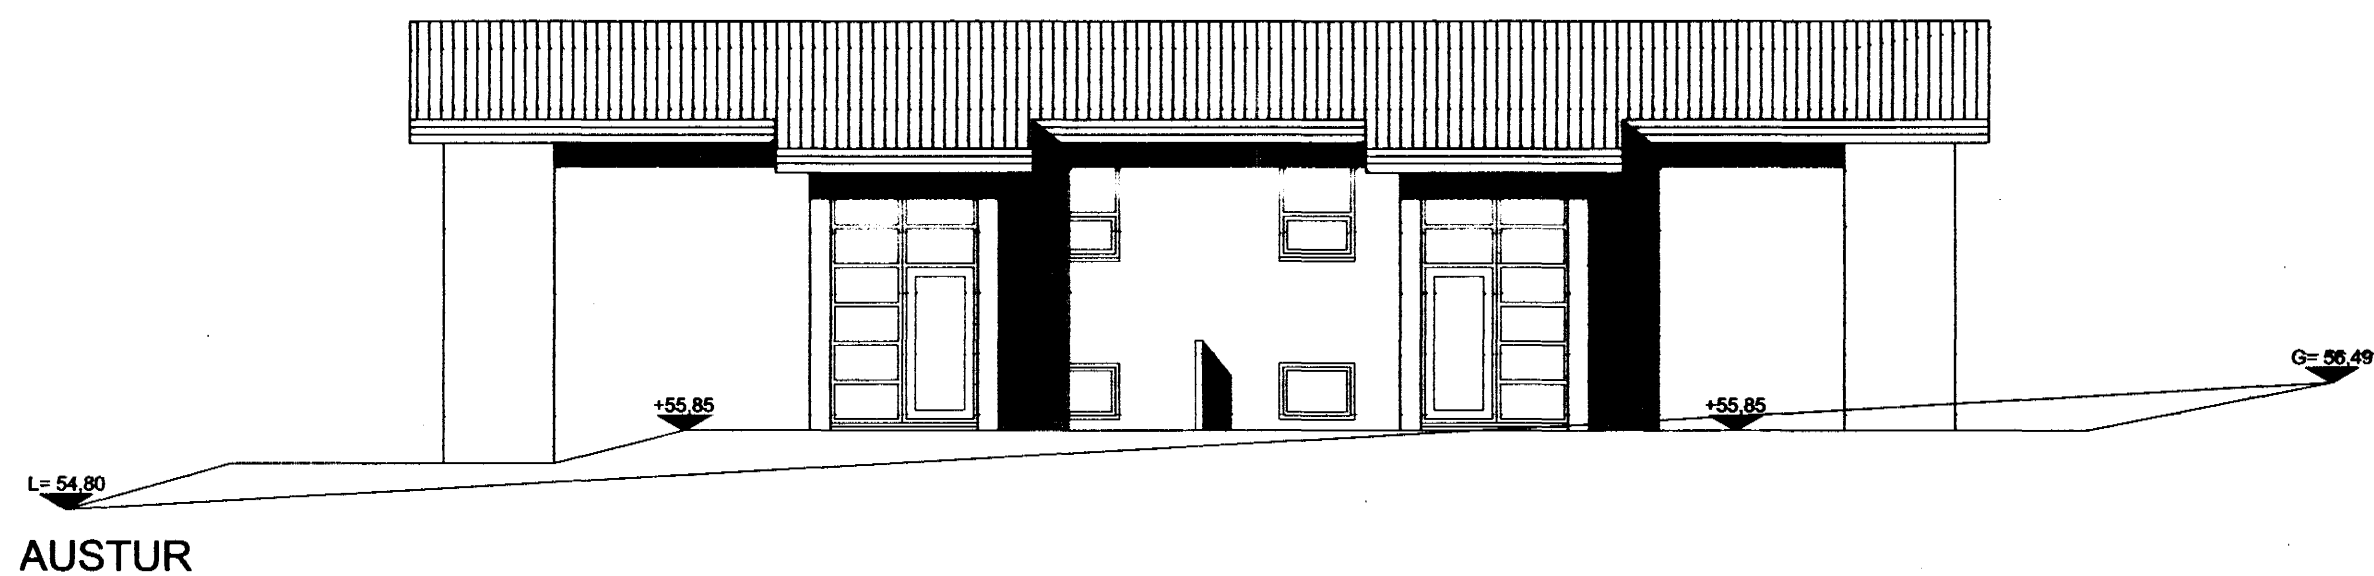


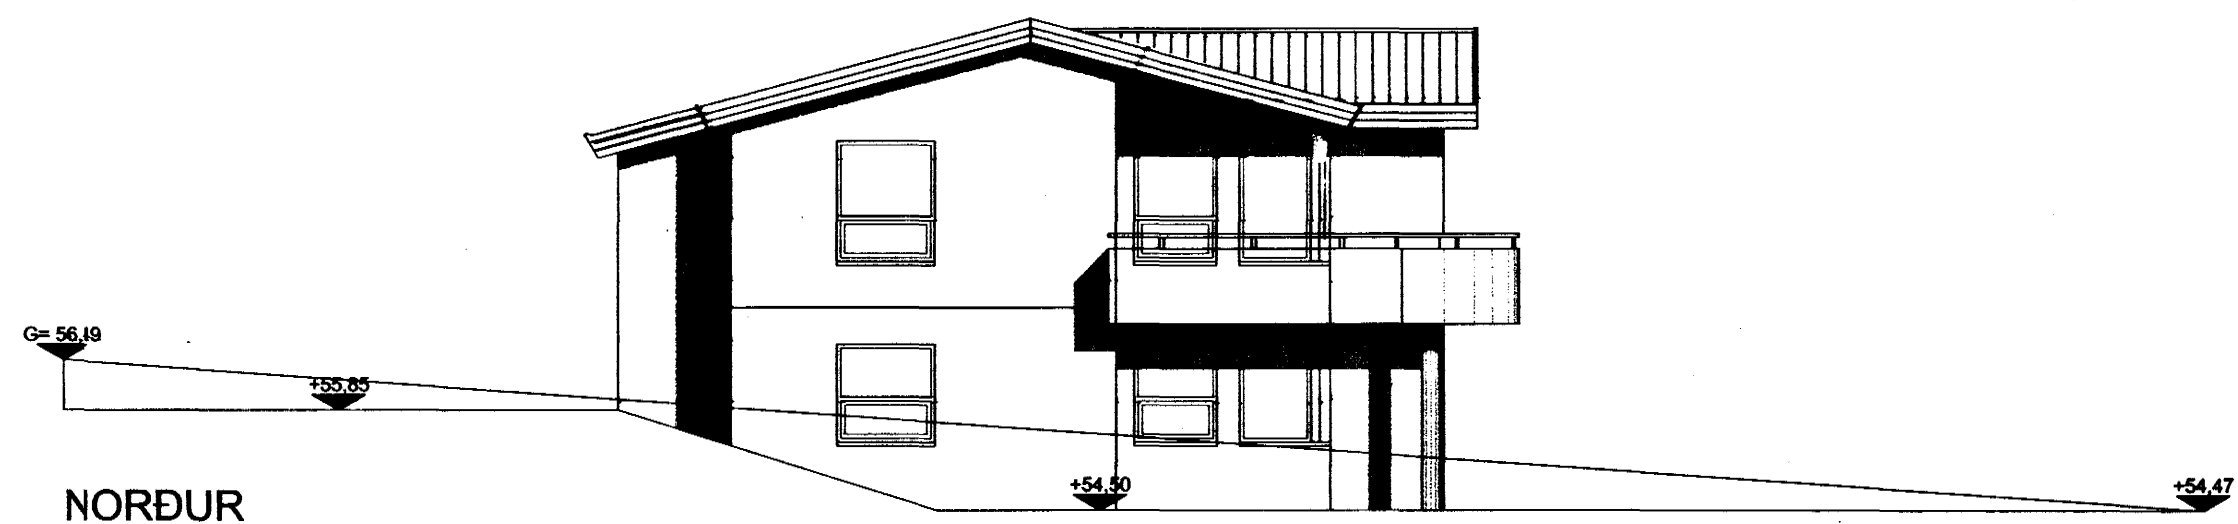

Samþykkt þann

29 MARS 2000

Byggingafulltrúinn í Hafnarfirði
F.h. Kristján Þórarinnsson

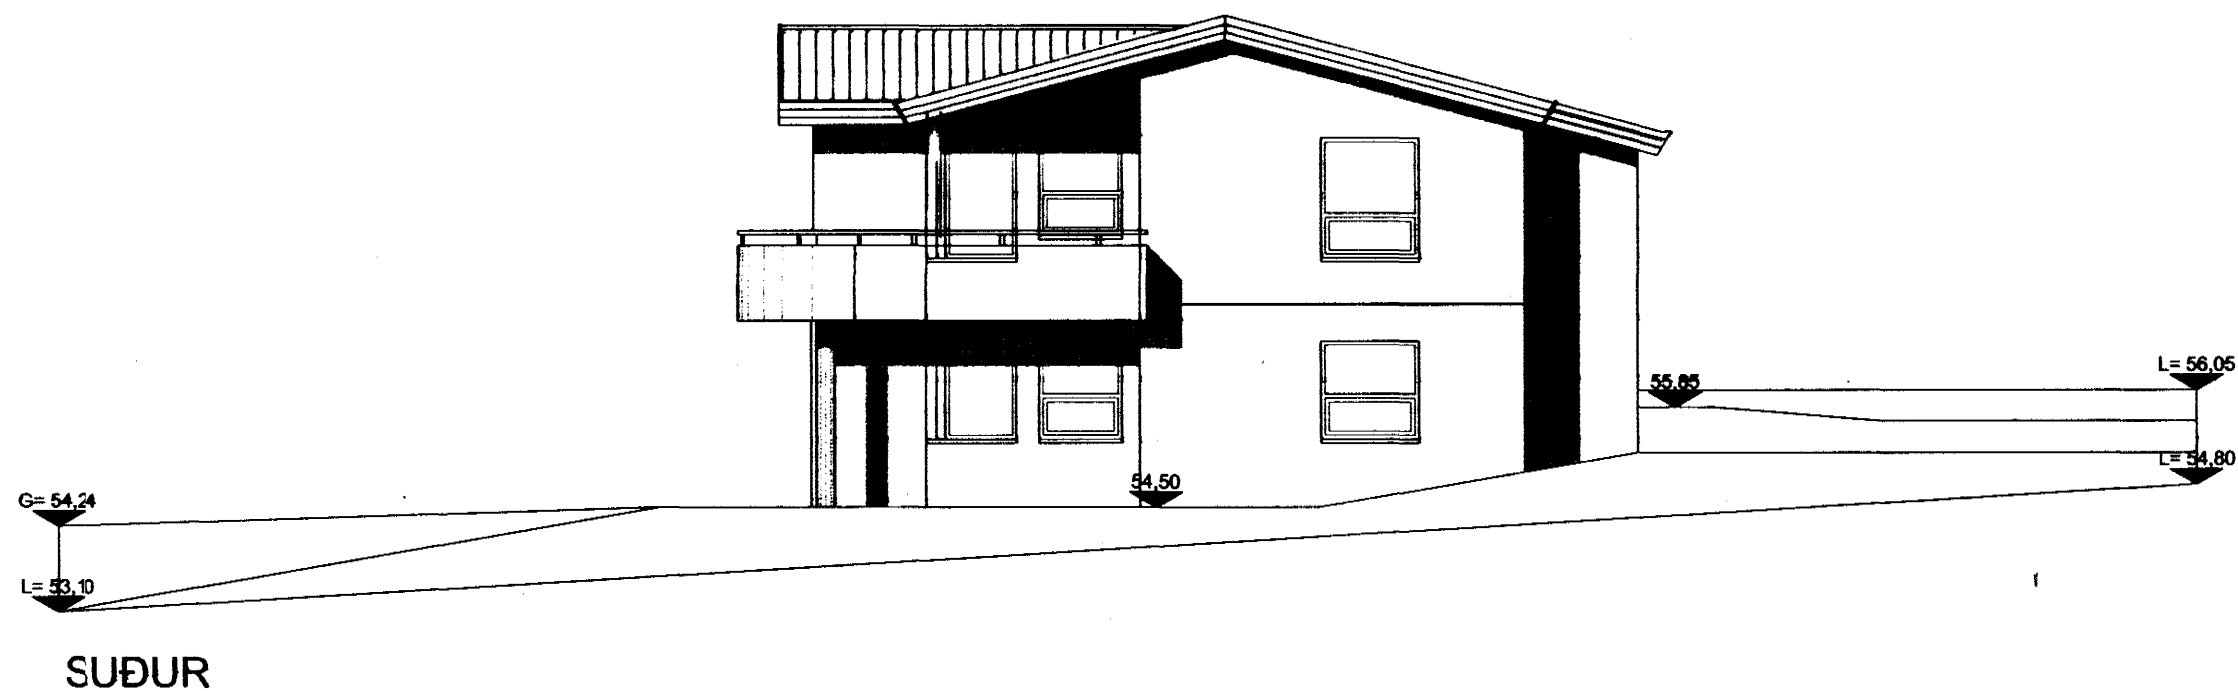

C:\Verk\BLIKA6554-56\BLIKA6554-56-2.DWG Wed Mar 15 16:21:48 2000

Breyting: 15.03.2000
Þakklátur yfir svöllum er lengdur niður (norrur, suður og vestur)

TII TEIKNISTOFAN SMÍÐJÚVEGI 11
200 KÓPAVOGI
S: 564 2255 FAX: 564 4681

Verkhelti **BLIKAÁS 54-56**

Verkhelti **ÚTLIT**

Hannað Kristinn Ragnarsson 120944-2669

Teiknað Carlos Nunez González Blað nr. 3 af 4

Mkv. 1:100 Dags. 29.06.1999