



AFSTÖÐUMYND 1:500

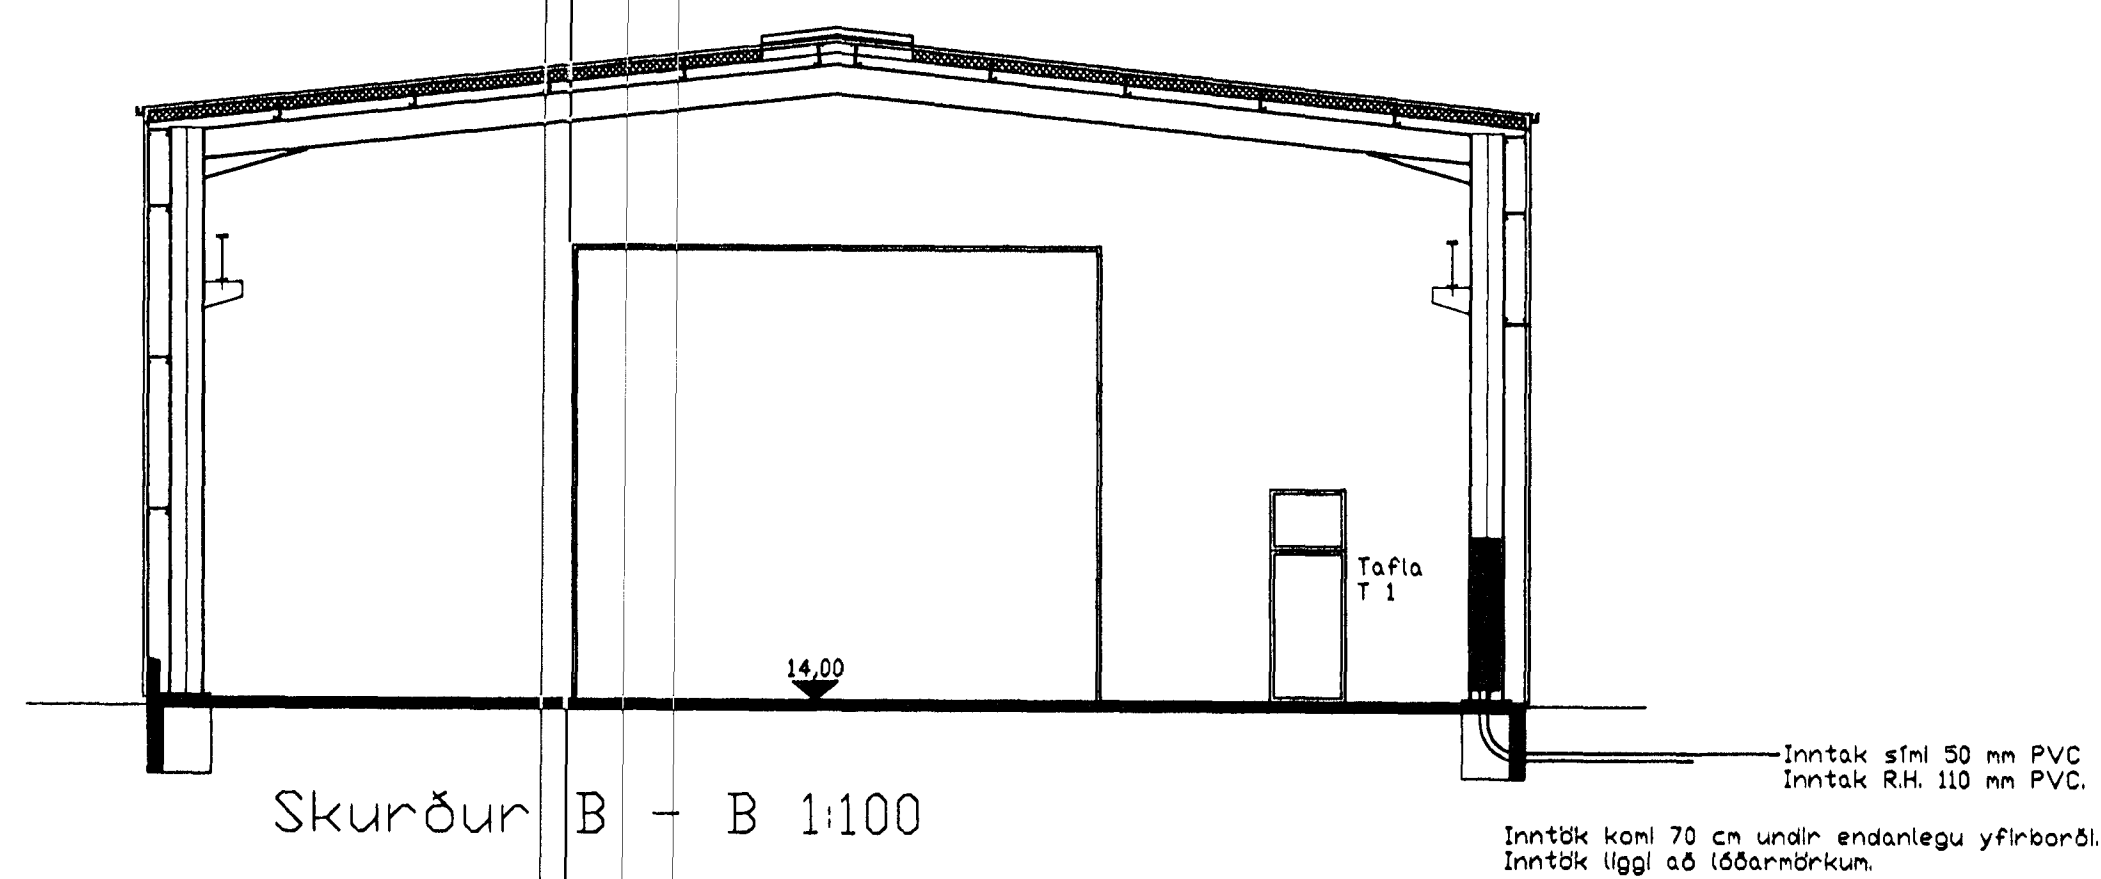


Teikning vegna lagnaleyfis og heimtaugar.
Teikning í vinnslu.

ADALTAFLA T1 230 /400 VOLTA KERFI

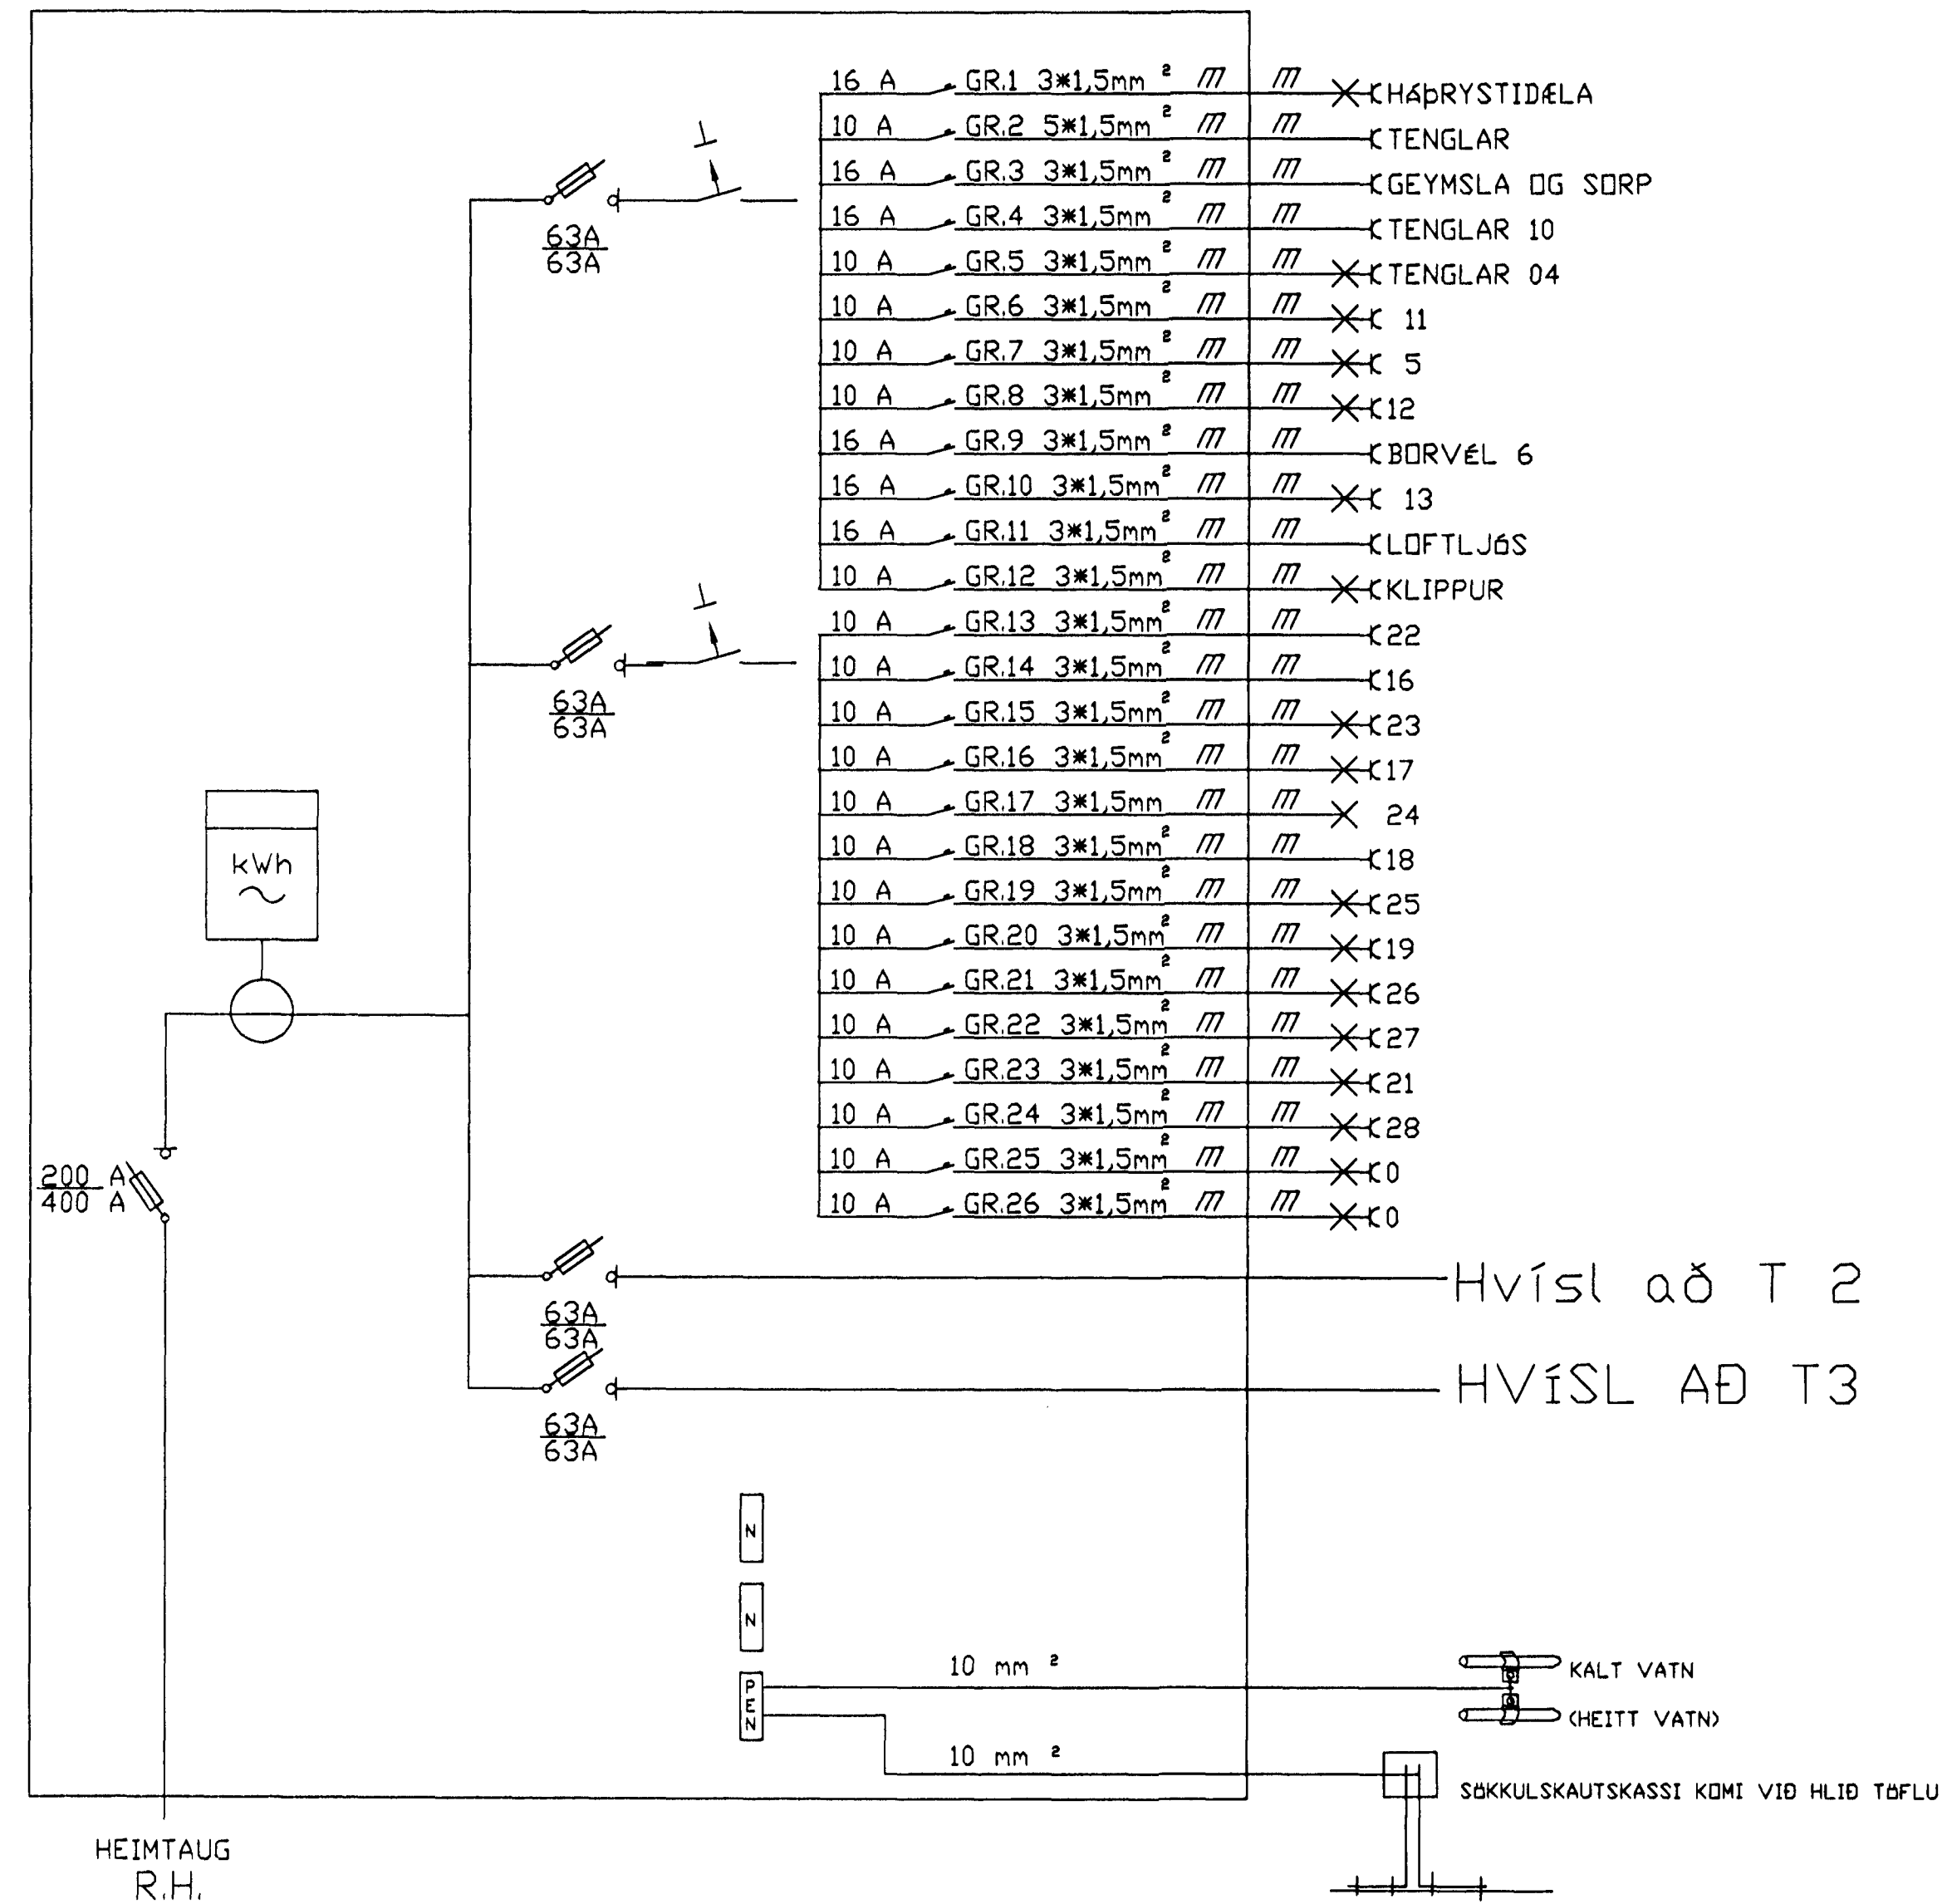

Inntök samþykkt 18.3.1999
L.N. RAFFERTU HAFNARFJÓRÐUR
Björk Dösbjörnsdóttir

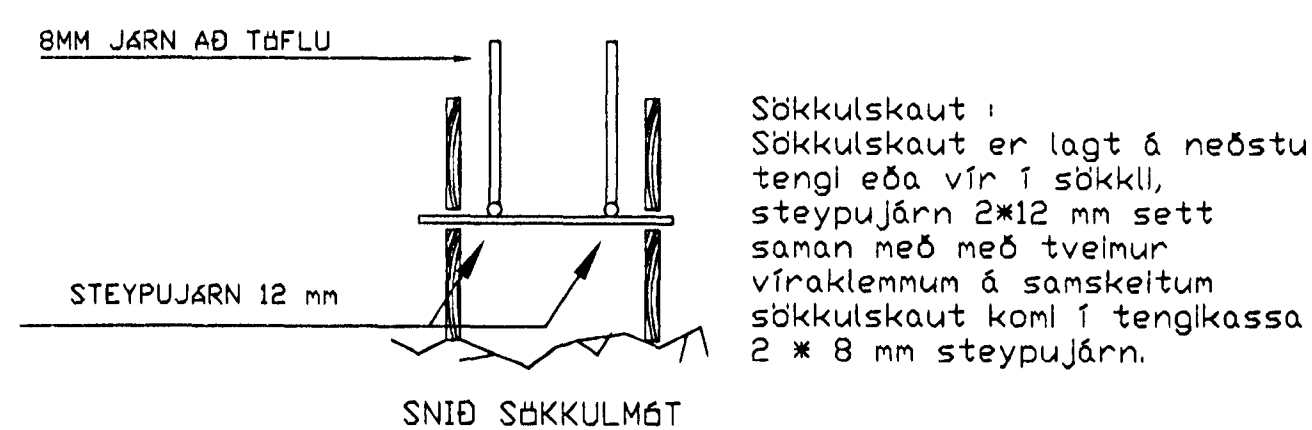

Breytingar	Kvarði: 1:50 1:100 1:500	Bikhella 5 222 Hafnarfjörður
	Hannað 17.03.1998 GUDMUNDUR H. JÓNSSON Teiknað 17.03.1998 ELMUNDUR Samþ. 17.03.1998 ELMUNDUR	Afstöðumynd, snið, sökkulskaut og tafla
Ath.	Dags.	Nafn
RAFGAÍ ehf Guðmundur H. Jónsson KT:300453-5309		LOGGILTURRAFVERKTAKI FUNAHOEFA 13 112 Reykjavík Sími 557-7170 898-8888
		1AF2 A1

3546 #1213