

1030-0130-01
02


KÖLNUNARTÖLUR

ÚTVEGGIR	0,35	W / M ² C ⁰
ÞAK	0,30	---
GÖLF	0,40	---


Samþykkt á fundi bygginga-
nefndar þ. 1.16.1983
BYGGINGAFULLTRÚÐIN
Í HAFNARFIRÐI

Ganga skal frá önnur
eldstæði í samráði við
slökkviliðsliðara

ÞAKHALLI 14° (25CM X M)

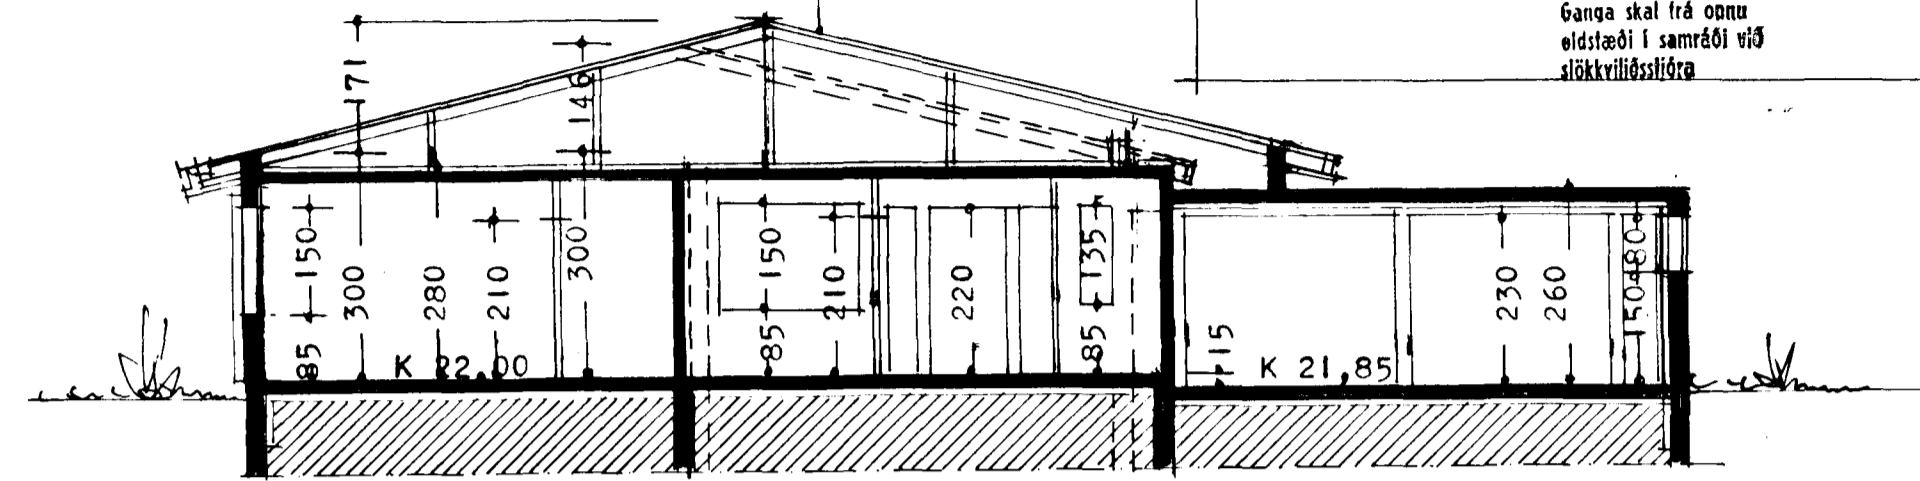

SKURÐUR A - A

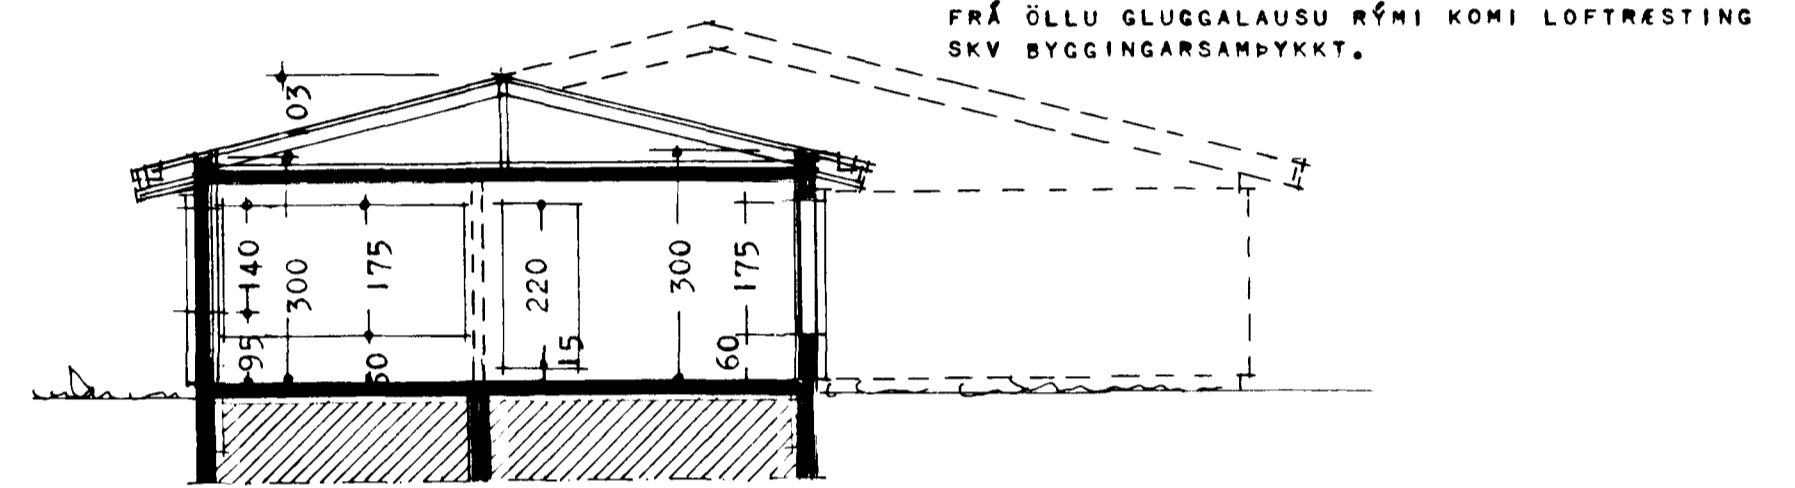




SKURÐUR B - B

FRÁ ÖLLU GLUGGALAUSSU RÝMI KOMI LOFTRESTING
SKV BYGGINGARSAMÞYKKT.

FLATARMÁL ÞÓÐAR	191,56 M ²
FLATARMÁL BÍFREIDAG + GEYMSLU	61,40 M ²
ALLS	242,96 M ²

RÚMMÁL HÚSS ALLS 829 M³

AFSTÖÐUMYND M 1 : 5 00

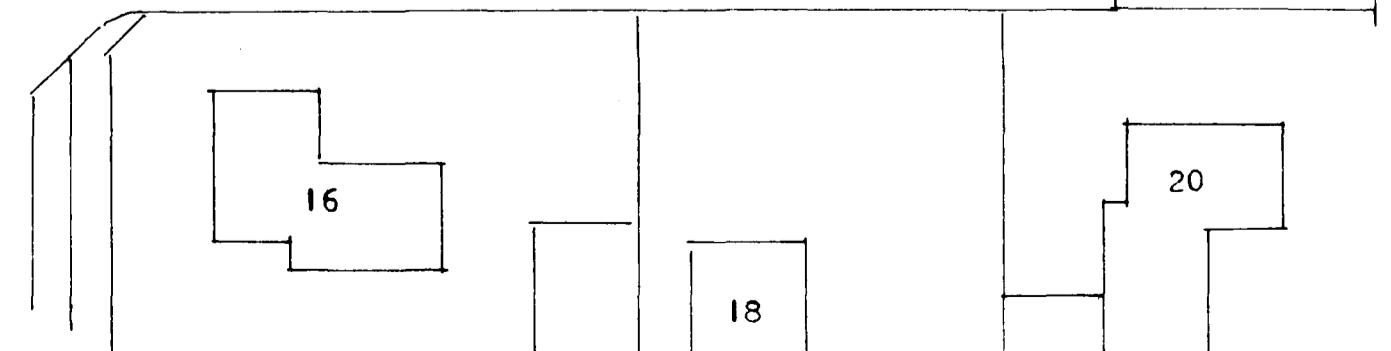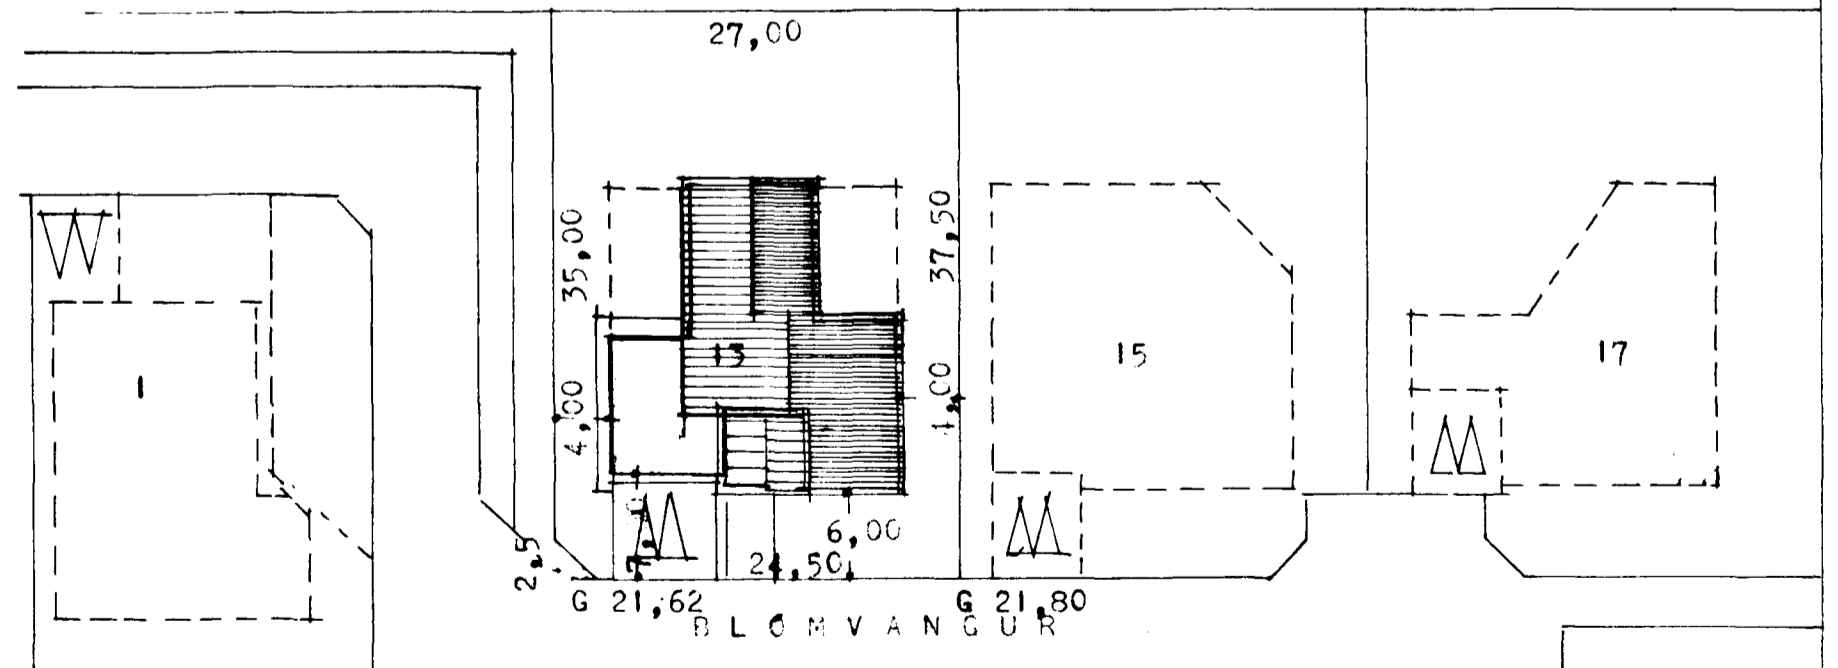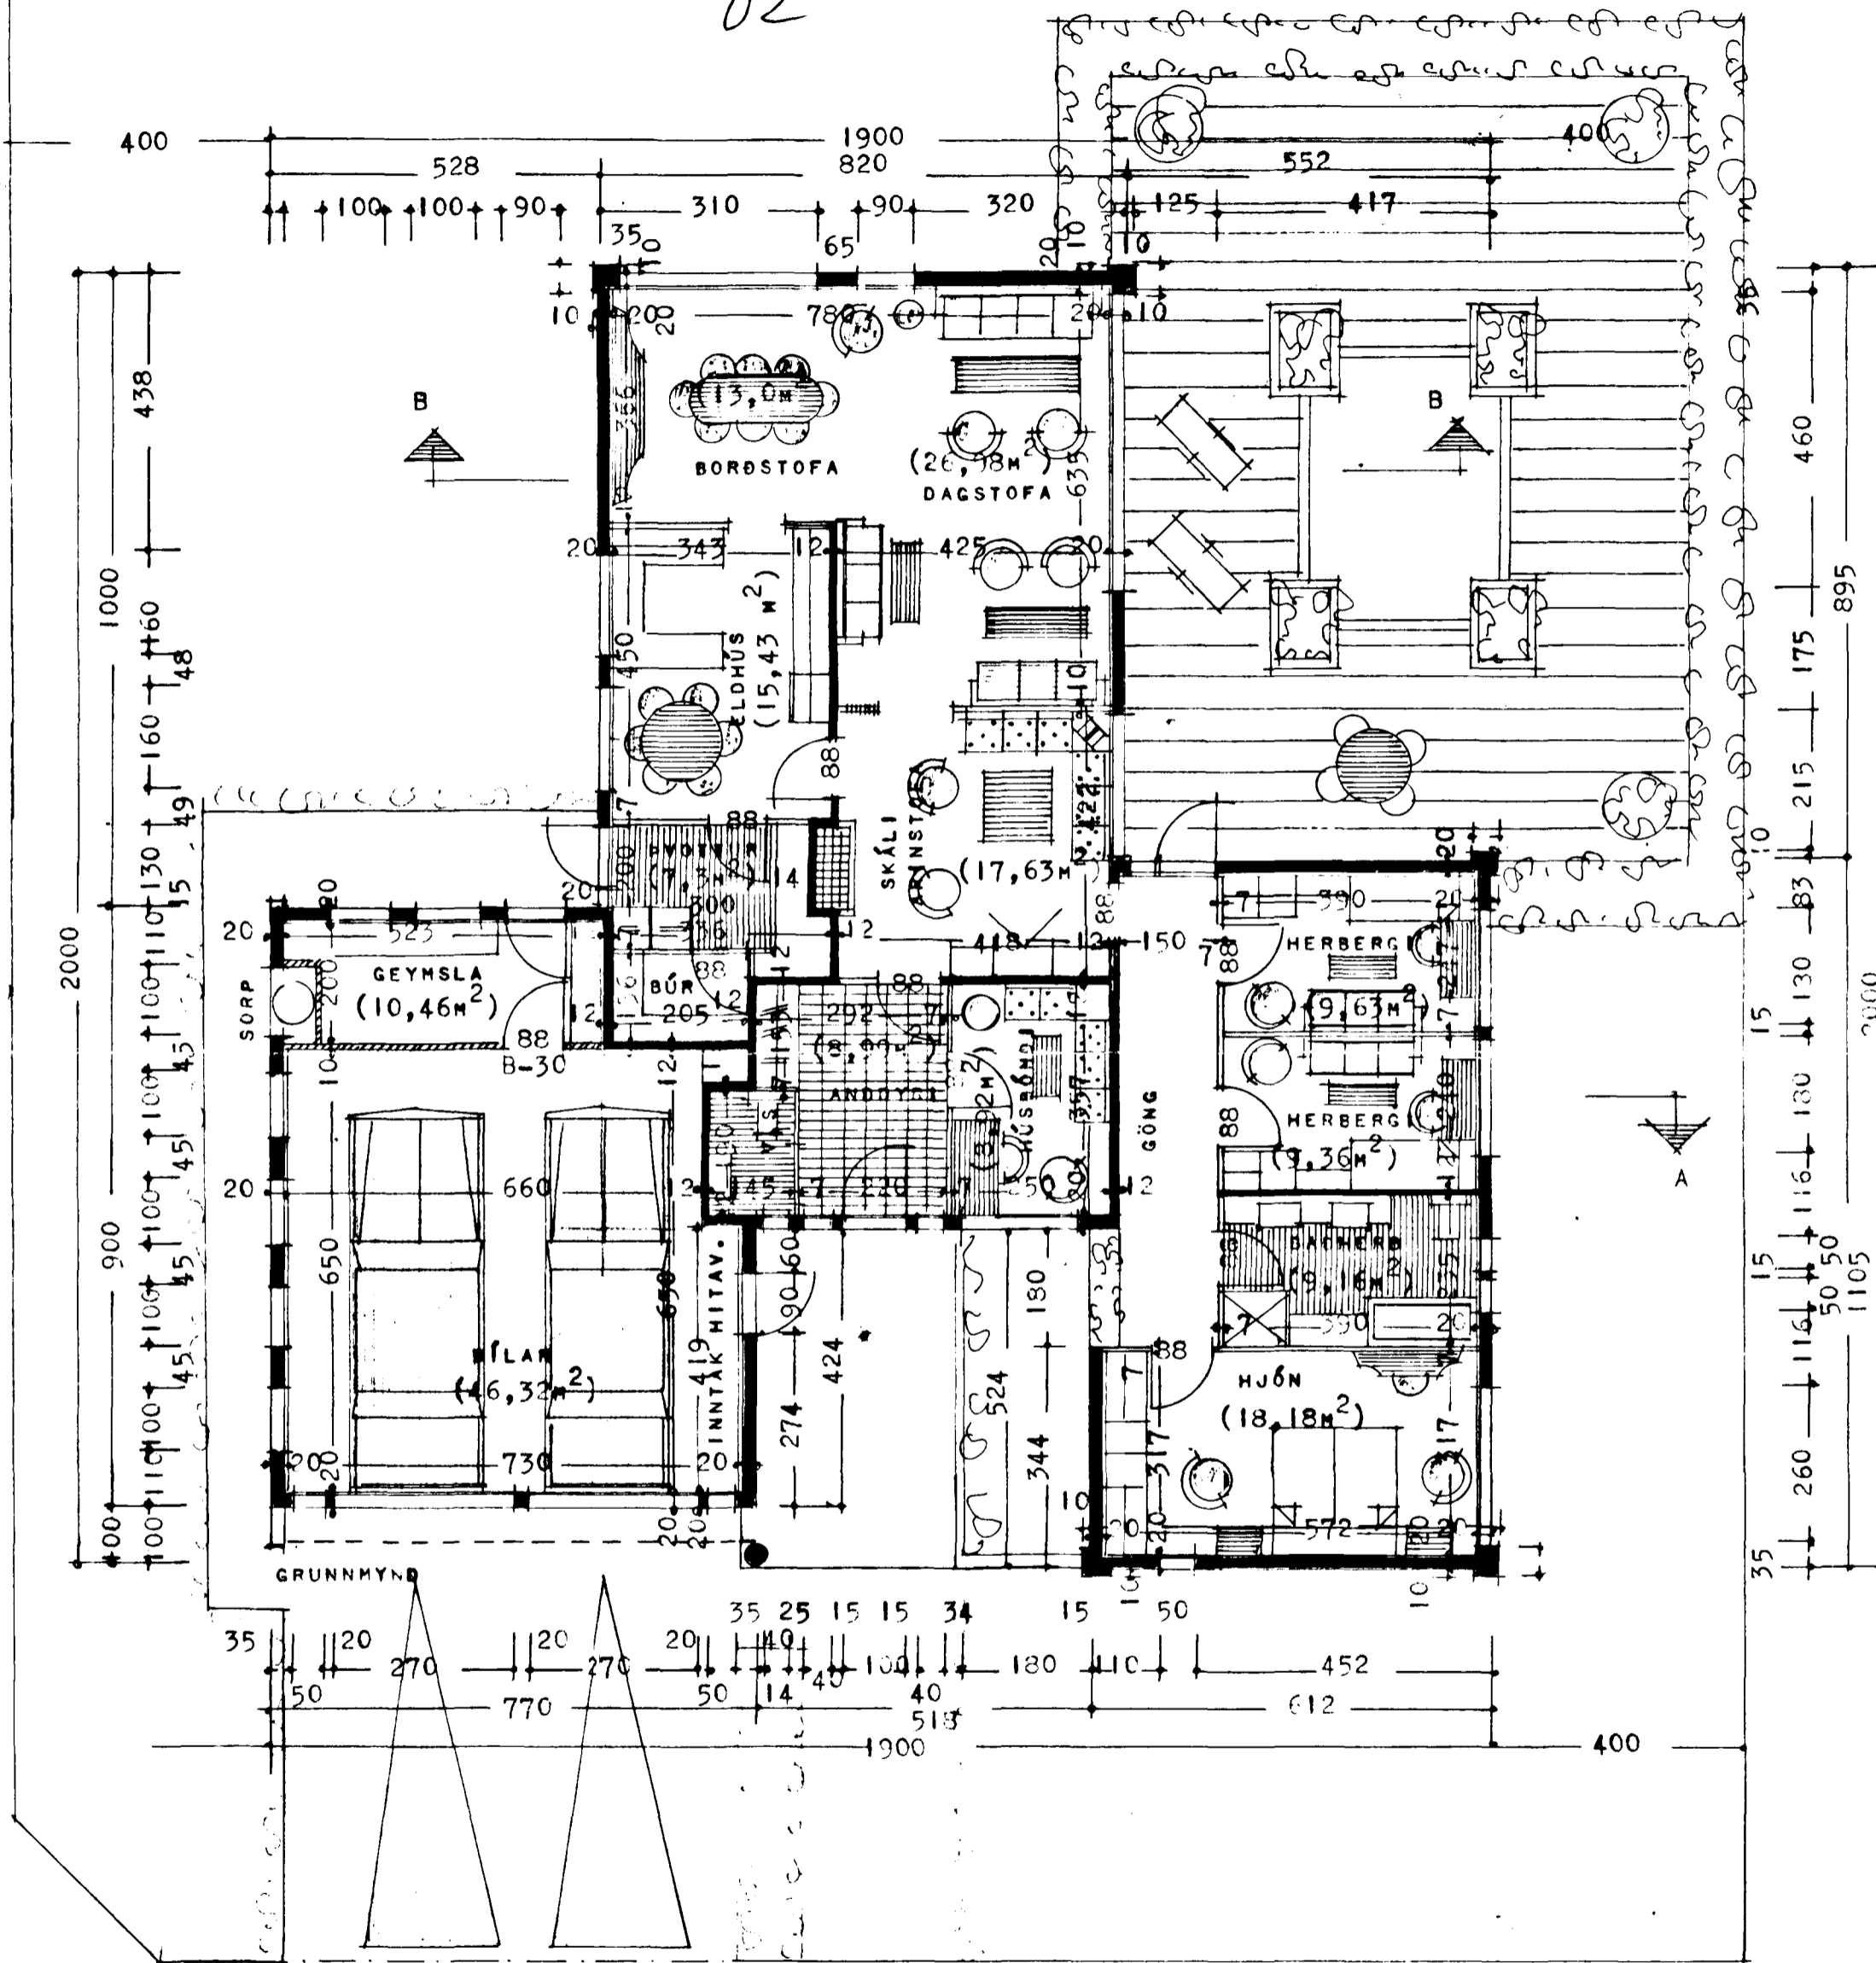

REYKJAVÍK Í MAÍ 1983

E. G. Þorsteinsson