



1030-0130-01
02

Samþykkt á fundi bygginga-
nefndar þ. 16. 1987
BYGGINGAÞULLTRÚÐIN
Í HAFNARFIRÐI

Ganga stal frá nenu
eldstæði í samráði við
slökkviliðsþjóra

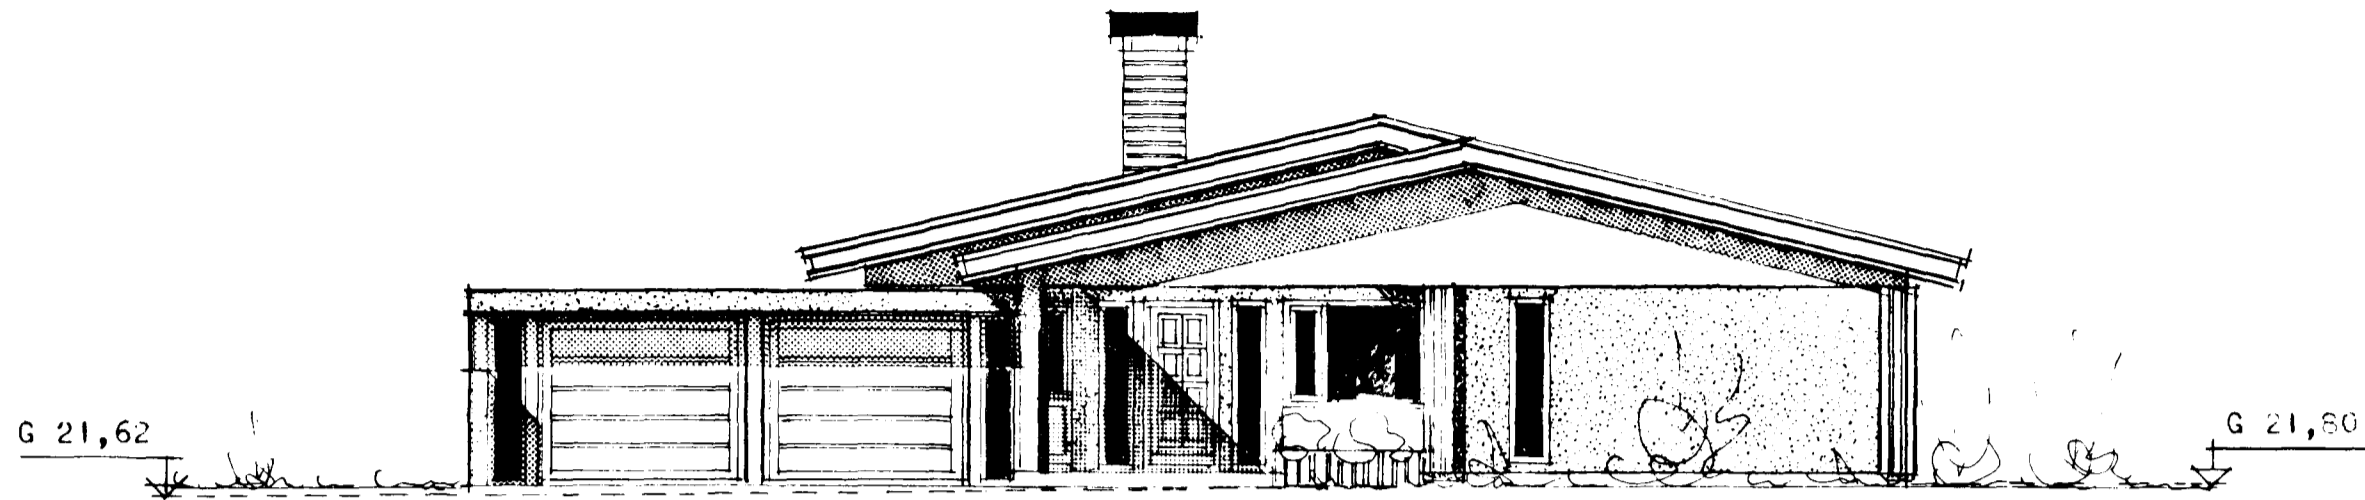


NORÐ-VEÐTUR

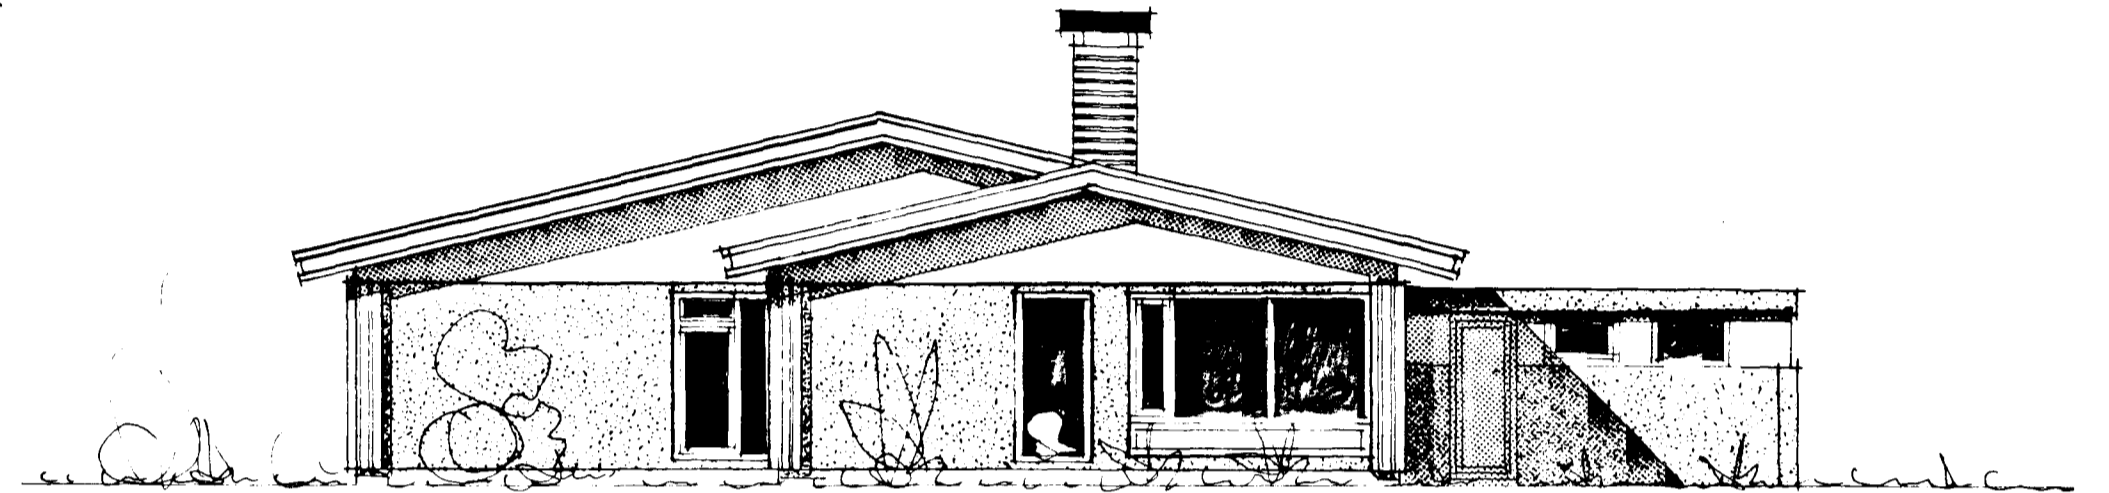

SUF-AUSTUR



SUF-VEÐTUR

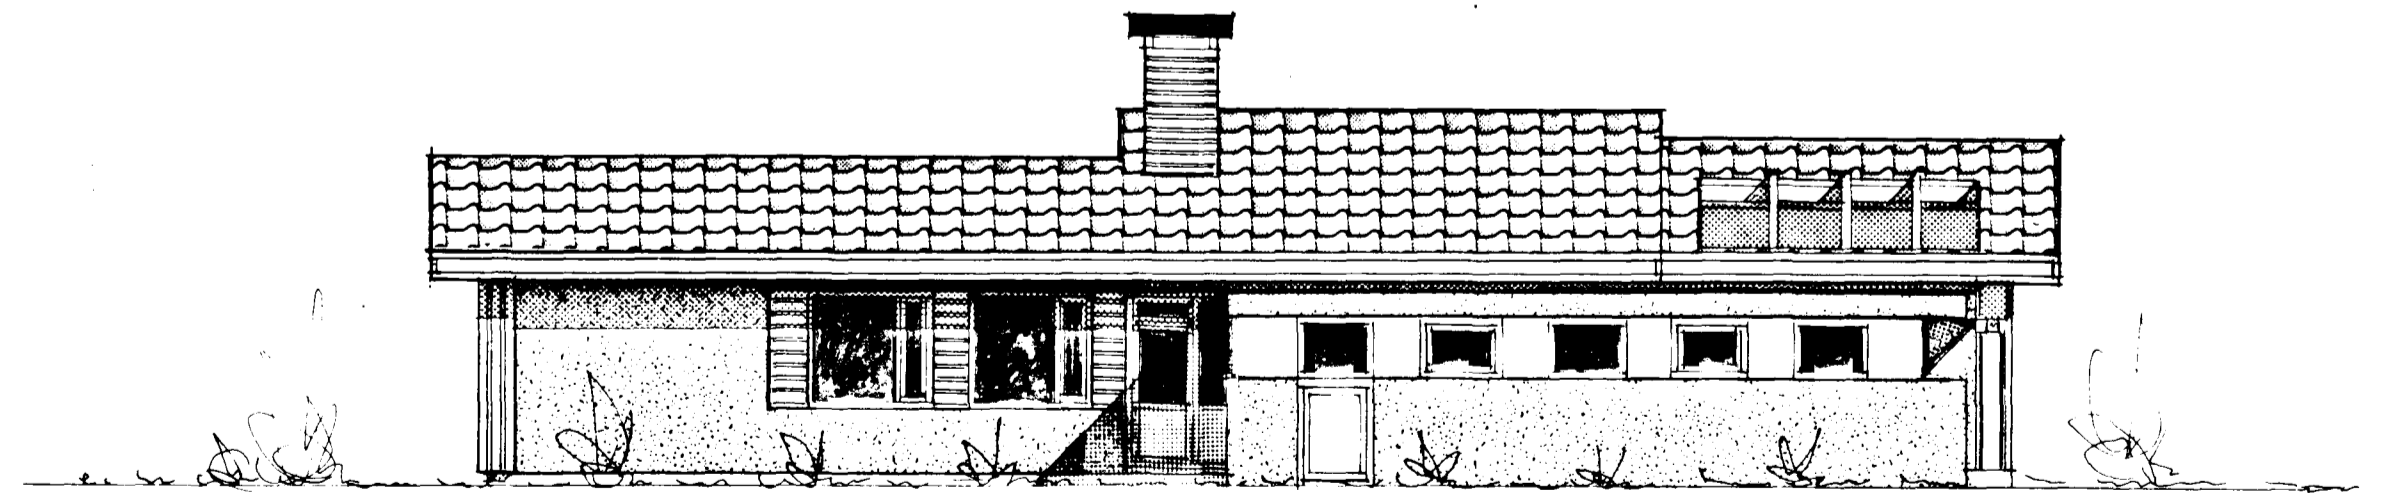

NORÐ-AUSTUR

REYKJAVÍK 1 MAÍ 1983

E. Gertan Sveinsson