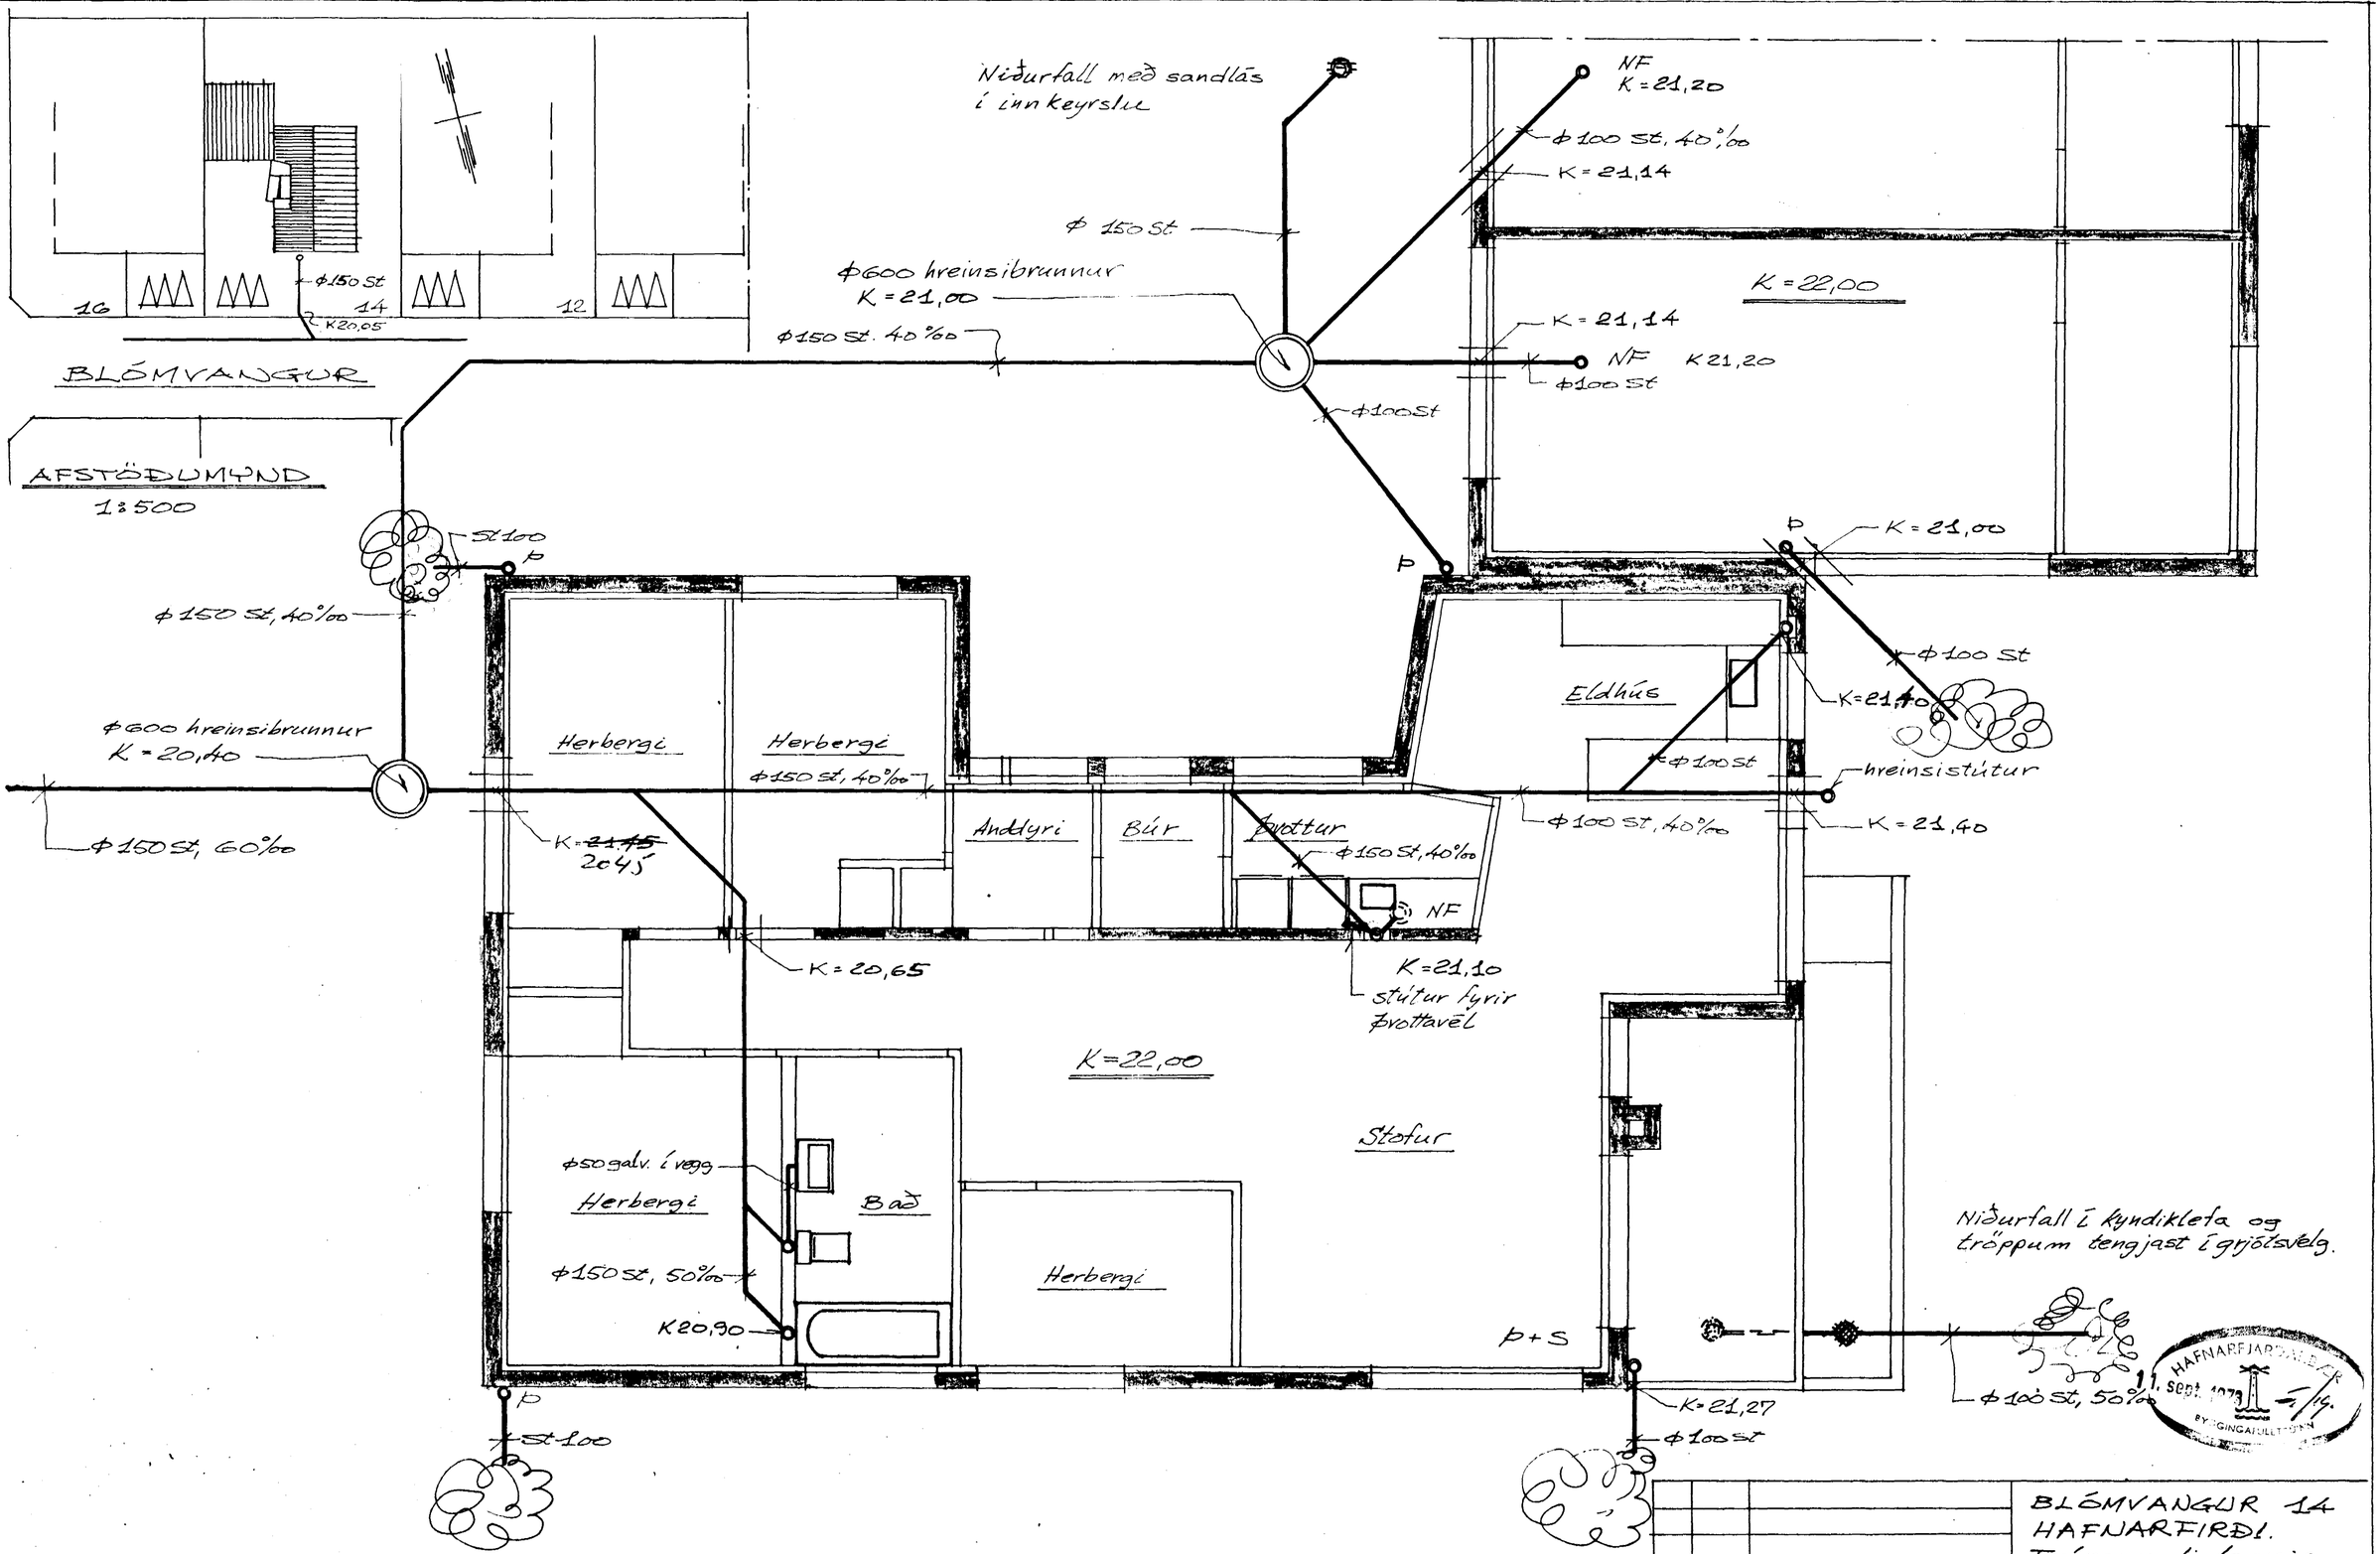

			BLÓMVANGUR 14 HAFNARFIRÐI. Frárennslislagnir. Grunnm. neðri hæðar.
		6. Sept. 1973 Breyting	
Ásgeir Magnússon ARNARHRAUNI 47 505-87			M=1:50 Ágúst 73 NR. 7322 BL. AF. 1/10