

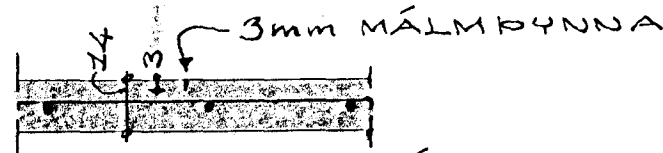
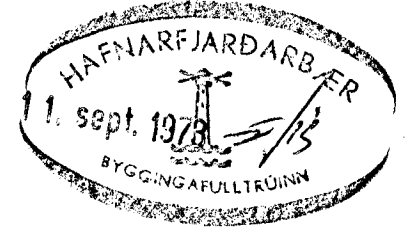


25 FRÁ  
LÓÐAR-  
MÖRKUM

1832,6 FRÁ LÓÐARMÖRKUM

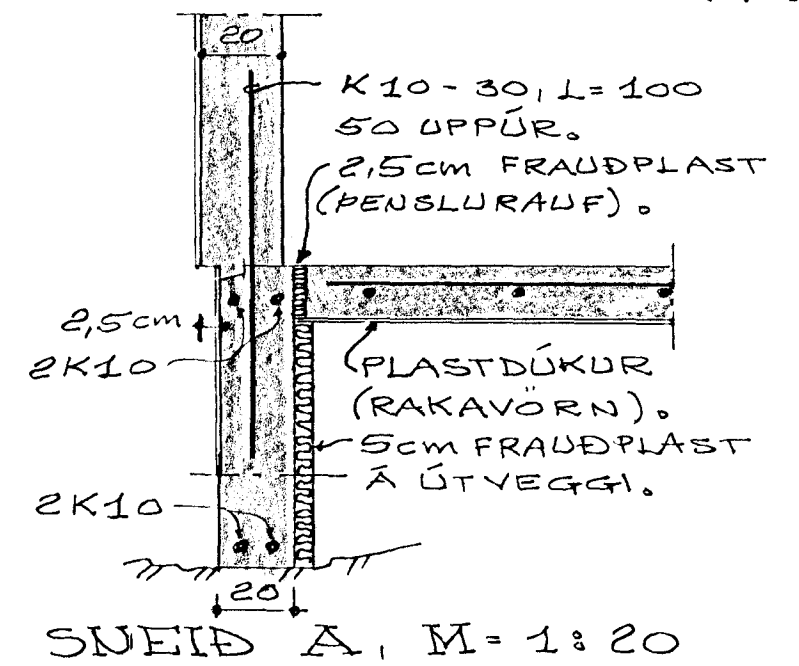

PENSLURAUÐ Í GÓLF, M=1:20

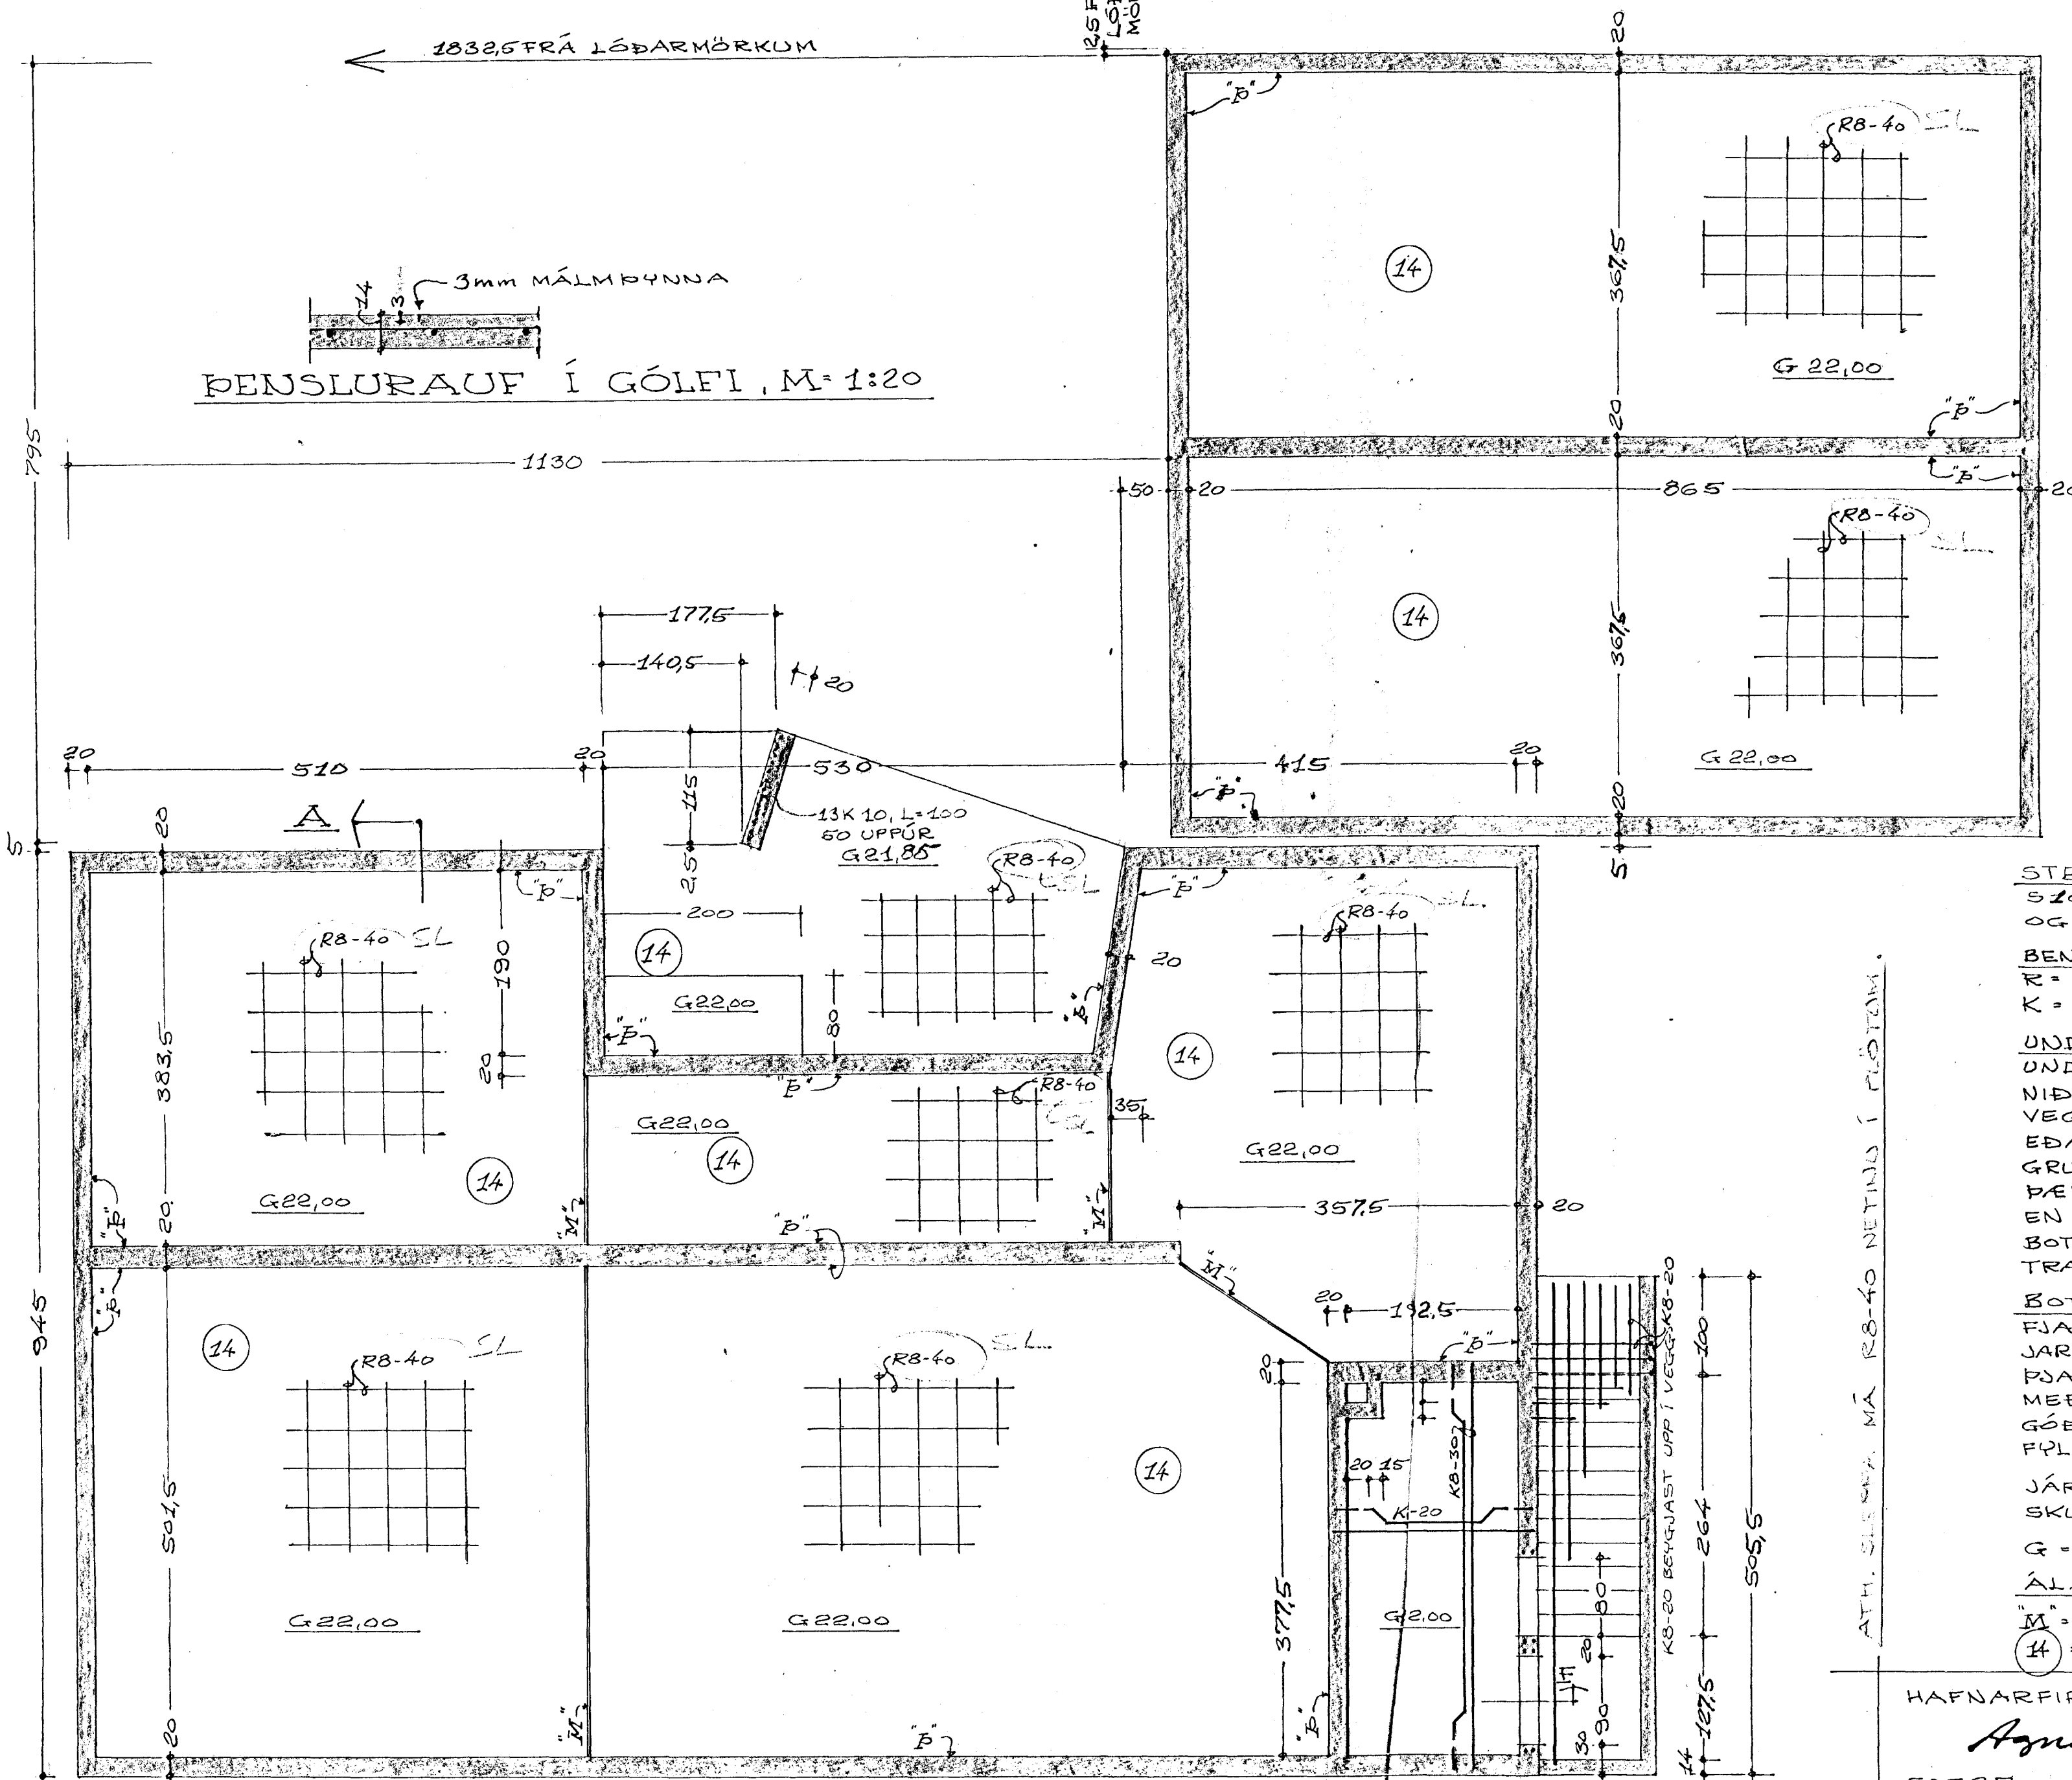

**STEINSTEYPA:**  
S250, FL. B,  $D_{max} = 30\text{mm}$  Í FLÖTUM OG UNDIRSTÖÐUM.

**BENDISTÁL:**  
R = SLÉTT STÁL,  $\sigma_f = \text{MINNST } 2600 \text{ Kg/cm}^2$   
K = KAMBSTÁL,  $\sigma_f = \text{MINNST } 4000 \text{ Kg/cm}^2$

**UNDIRSTÖÐUR:**  
UNDIRSTÖÐUR SKULU NÁ MINNST 12M NIDUR FYRIR JARÐVEGSYFIRBORD VÍÐ VEGGI, NEMA FÖST KLÖPP SÉ OFAR EÐA TRYGGT SÉ, AÐ FROSTPENSLA Í GRUNNI RASKI EKKI UNDIRSTÖÐUM. ÞER SKULU ALDREI GANGA SKEMUR EN 30CM NIDUR FYRIR NEDRI BRÚN BOTNPLÖTU. ÞER SKULU STANDA Á TRAUSTUM JARÐVEGI.

**BOTNPLÖTUR:**  
FJARLEGJA SKAL ALLAN LAUSAN JARÐVEG MINNST 60CM UNDIR BOTNPLÖTU. ÞJAPPA SKAL BOTNINN TRYGGILEGA MED VÉLÞÖPPU OG FYLLA SÍÐAN MED GÖÐRI MÖL. FYLINGU SKAL ÞJAPPA MED VÉLÞÖPPU. JÄRN Í EFRI OG NEDRI BRÚN SÖKKLA SKULU BEYGD AMK. 50CM FYRIR HORN. G = KÓTI, "B" = 2,5cm PENSLURAUÐ (FRAUÐPLAST). ÁLAG Á GRUNN ER MEST 4,3 Kg/cm<sup>2</sup>. "M" = 3mm PENSLURAUÐ (MÁLMPYNNA). "14" = FLÖTUÞYKKT.

ATH. SLETTA NÁ RB-40 NETING Í FLÖTUM.

GRUNNMUND, M=1:50

HAFNARFIRÐI Í JÚLI 1973  
*Agnar Magnússon*, MVFI  
60587  
**UNDIRSTÖÐUR**  
21.8.1973  
28.8.1973  
Bl. 1