


BLÓMVANGUR 16. HAFNARFIRÐI


FLATARMÁL HÚSS BRÚTTÓ 135,57 m²
 FLATARMÁL ÍBÚÐAR NETTÓ 119,49 m²
 FLATARMÁL BÍLGEYMSLU..... 56,00 m²

11.7.73
 E. Jónsson

Hefurlega bílgeymsla
 Skal samræmið bílg.
 nr 14 T.S.3.

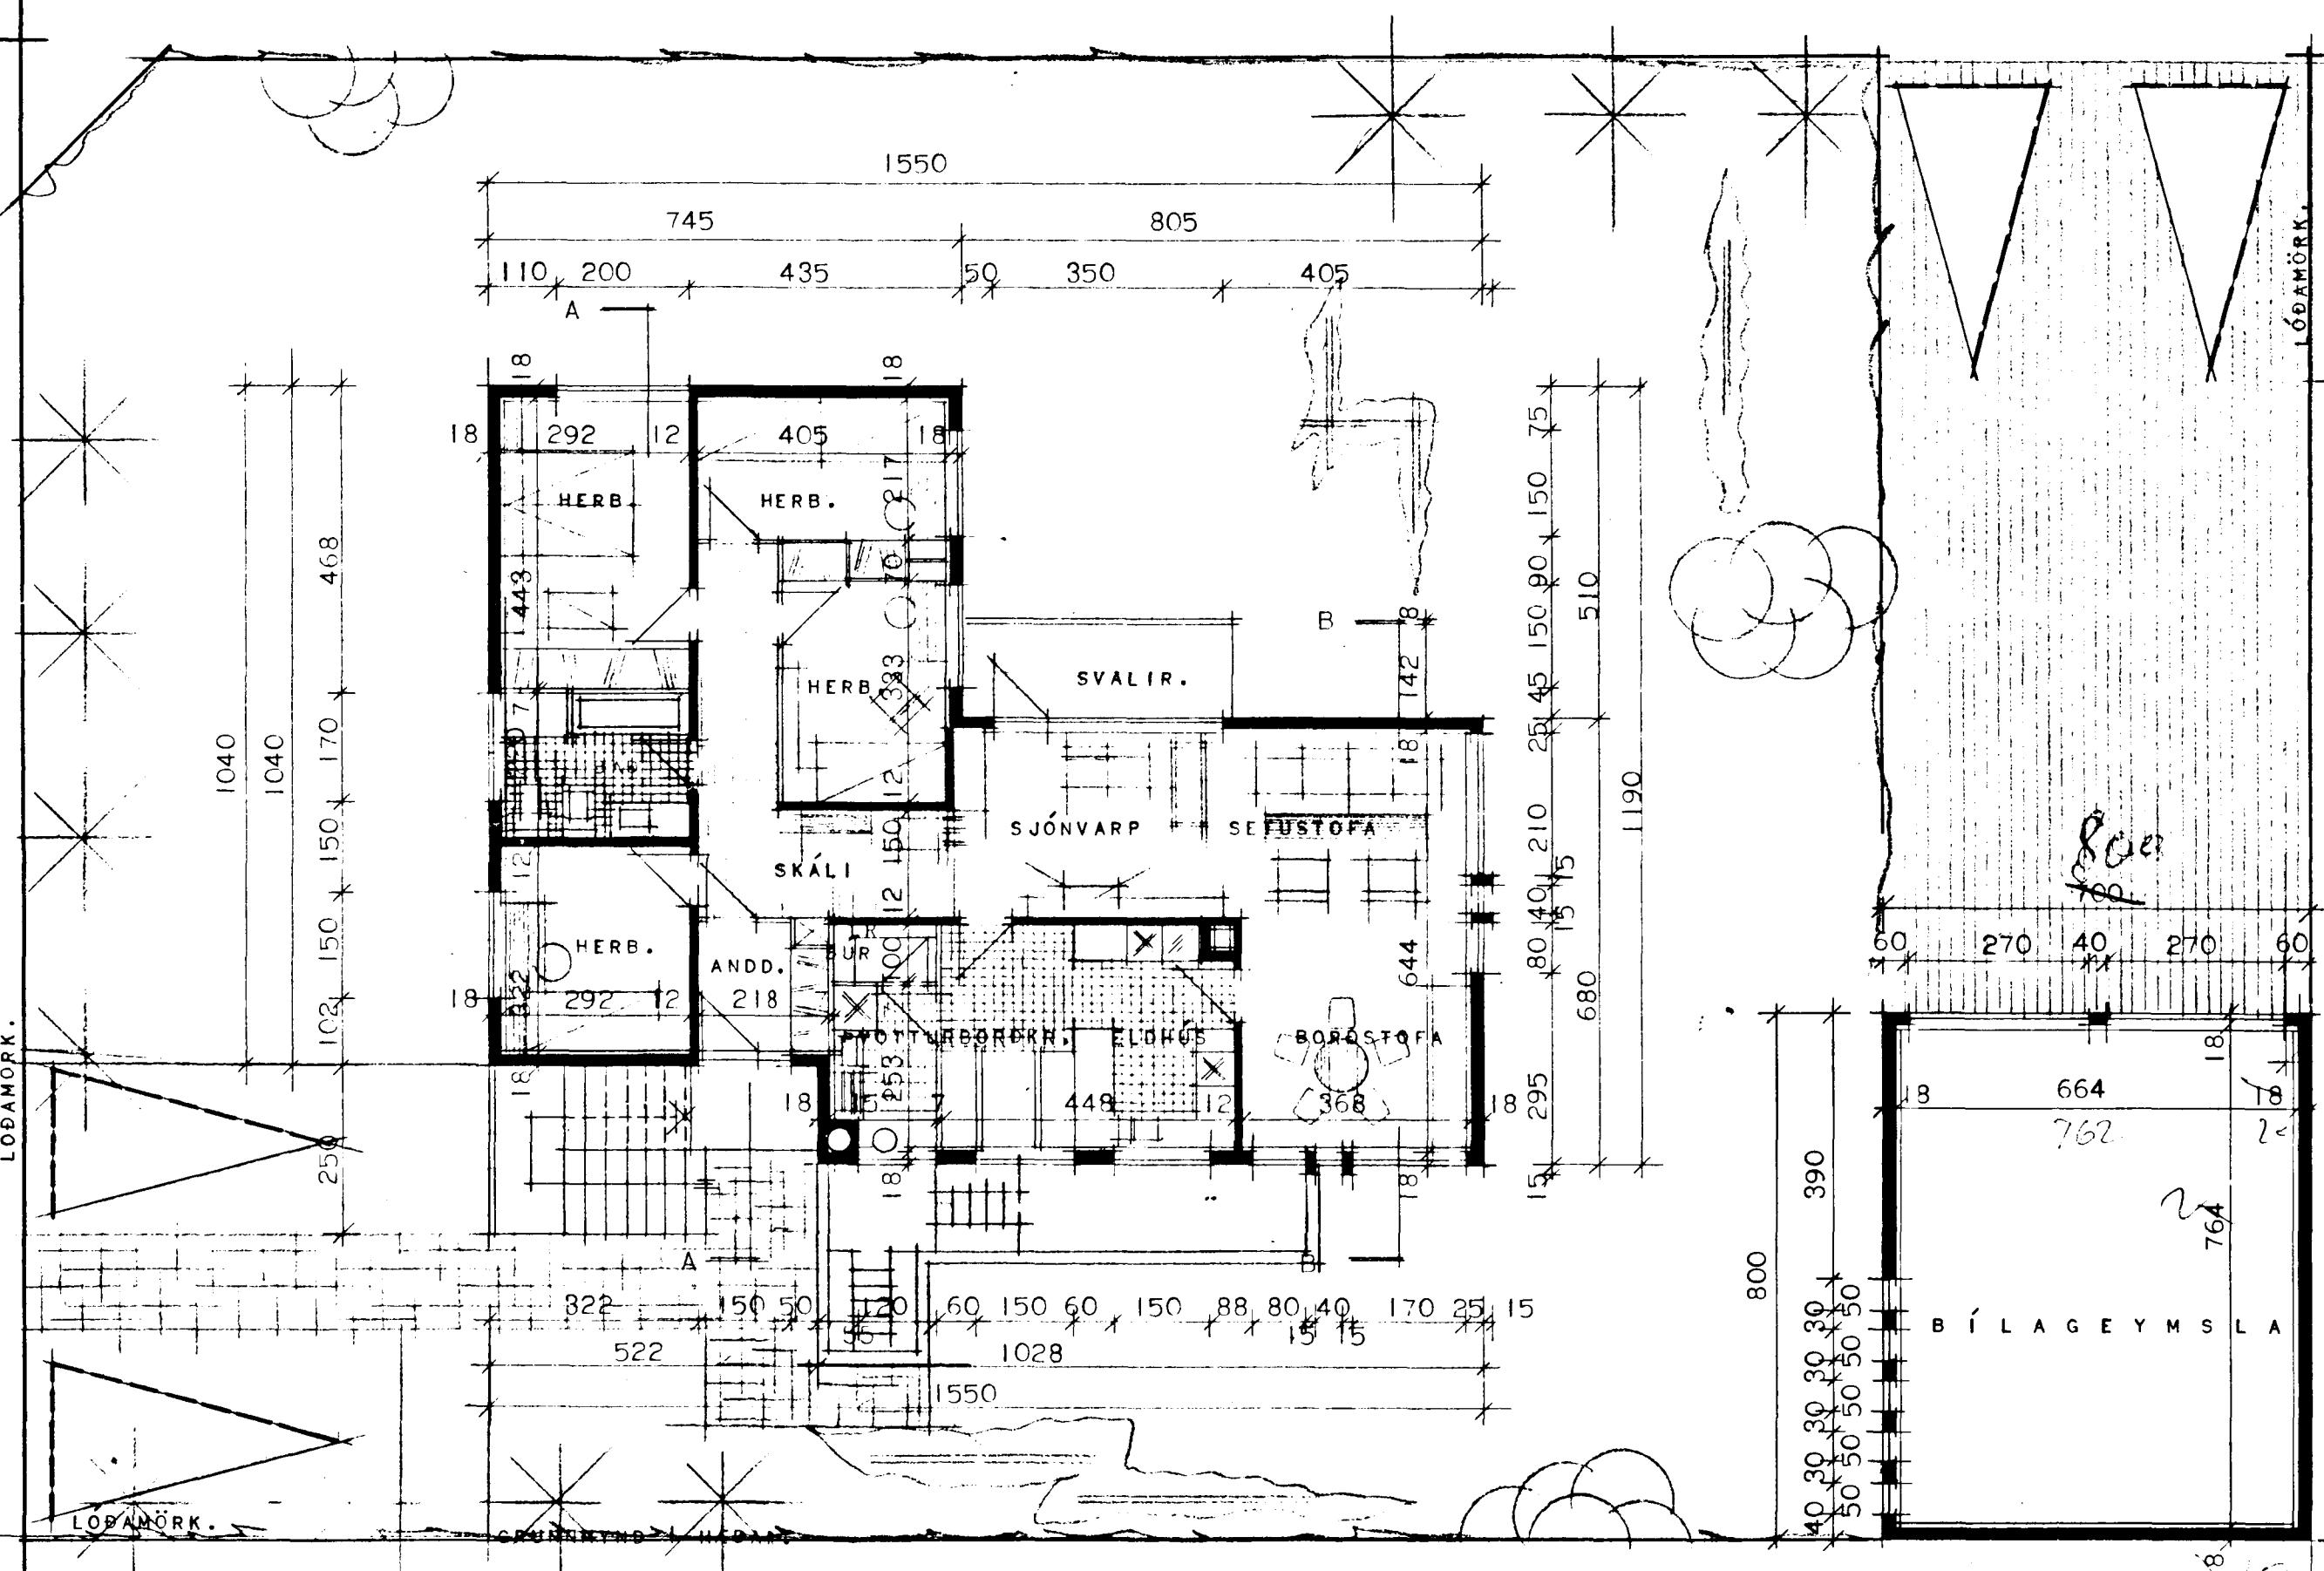

GRUNNMYND I HÆÐAR.

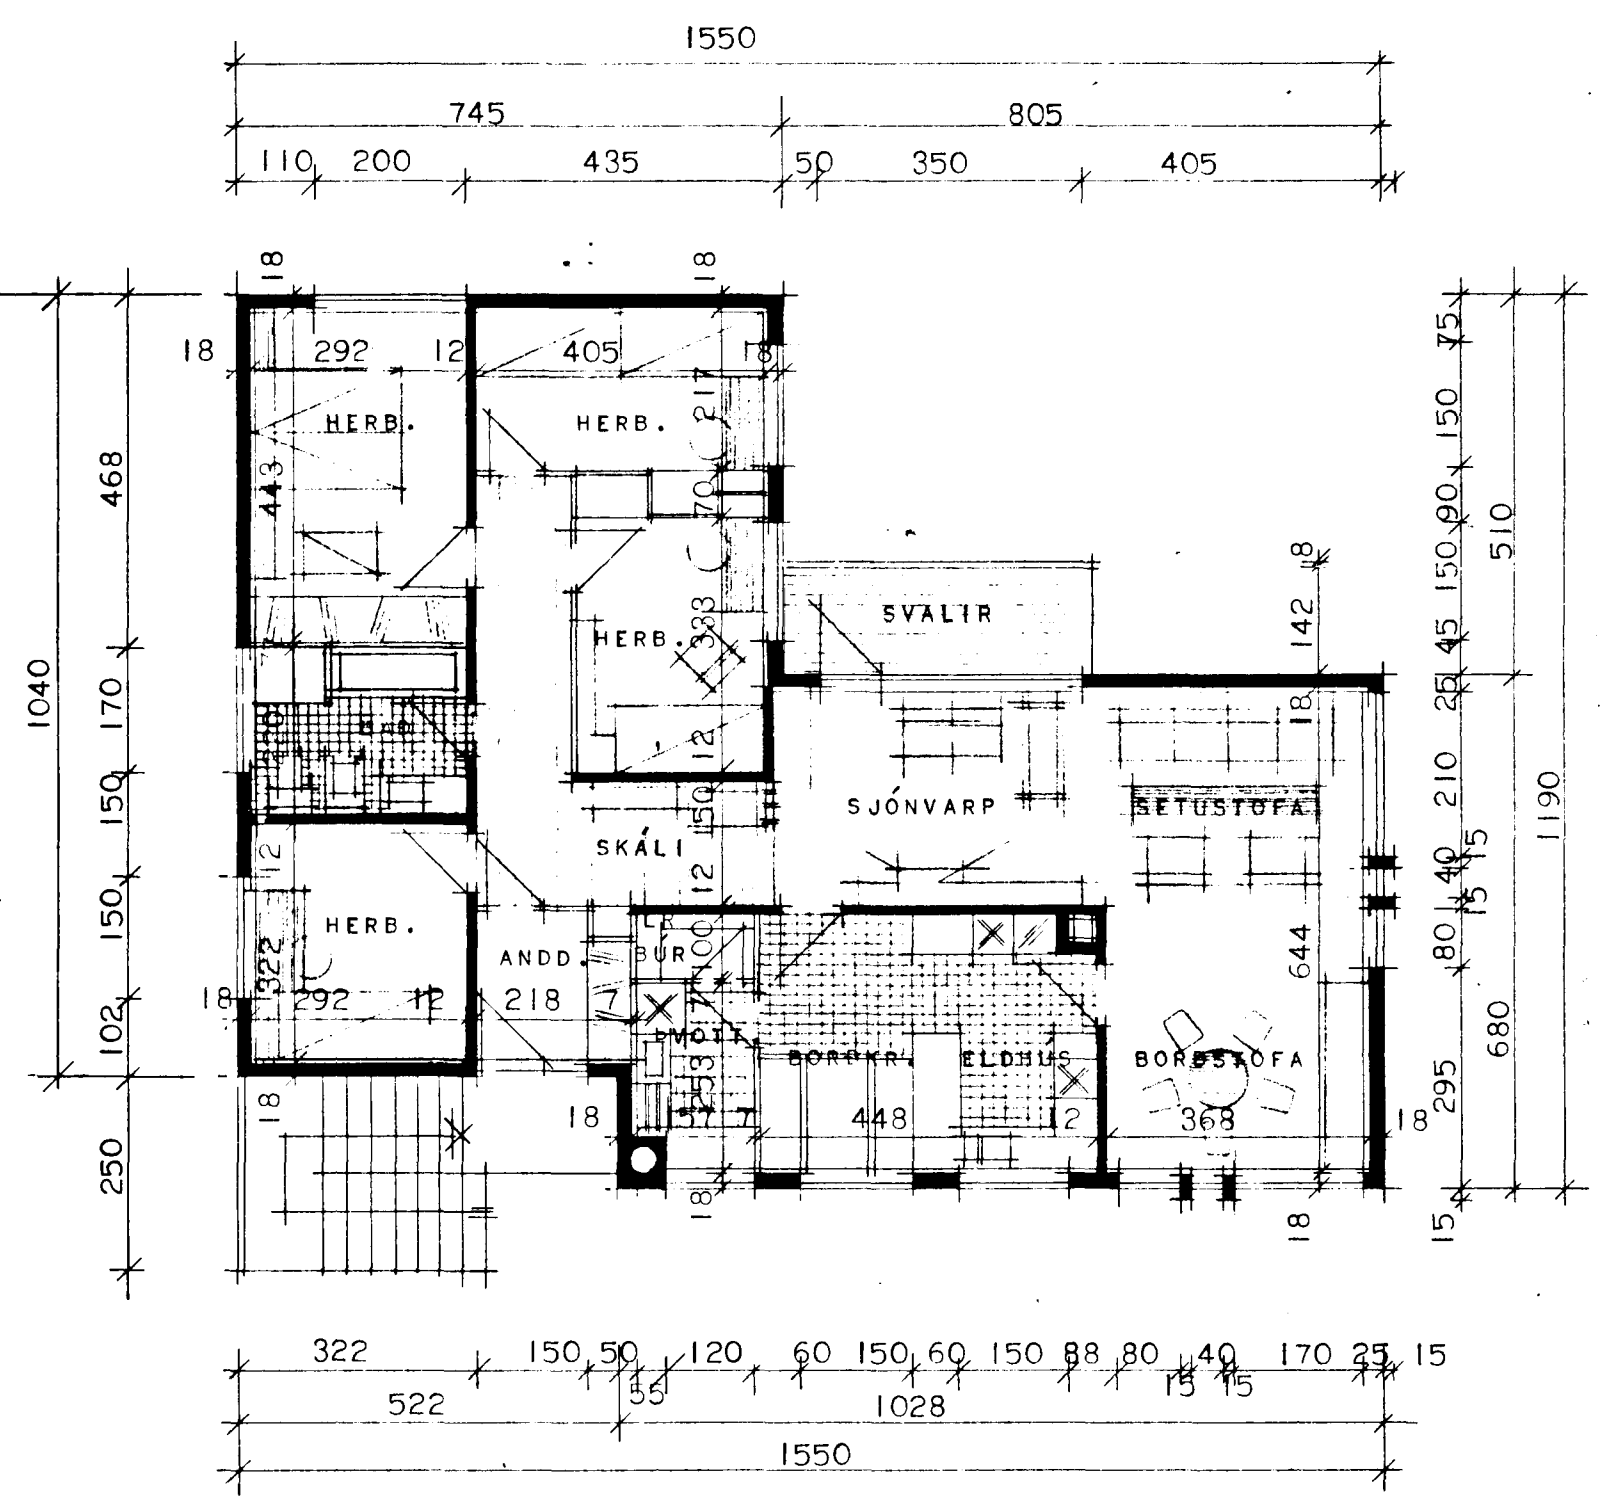

GRUNNMYND 2 HÆÐAR.

BLÓMVANGUR 16. HAFNARFIRÐI		HÚSNÆÐISTEIKNISTOFAN	
HÚSTEIKNING:		BLAÐ NR 1.	T 0010
GRUNNMYNDIRMÁL 1:100		1973	
SIGURÐUR GUÐMUNDSSON. SIGURÐUR P. KRISTJÁNSSON.		<i>Sigurður Guðmundsson</i>	
BJÖRGVIN R. HJÁLMARSSON. GUÐMUNDUR HJÁLMARSSON.		<i>Björgvin R. Hjálmarsson</i>	