
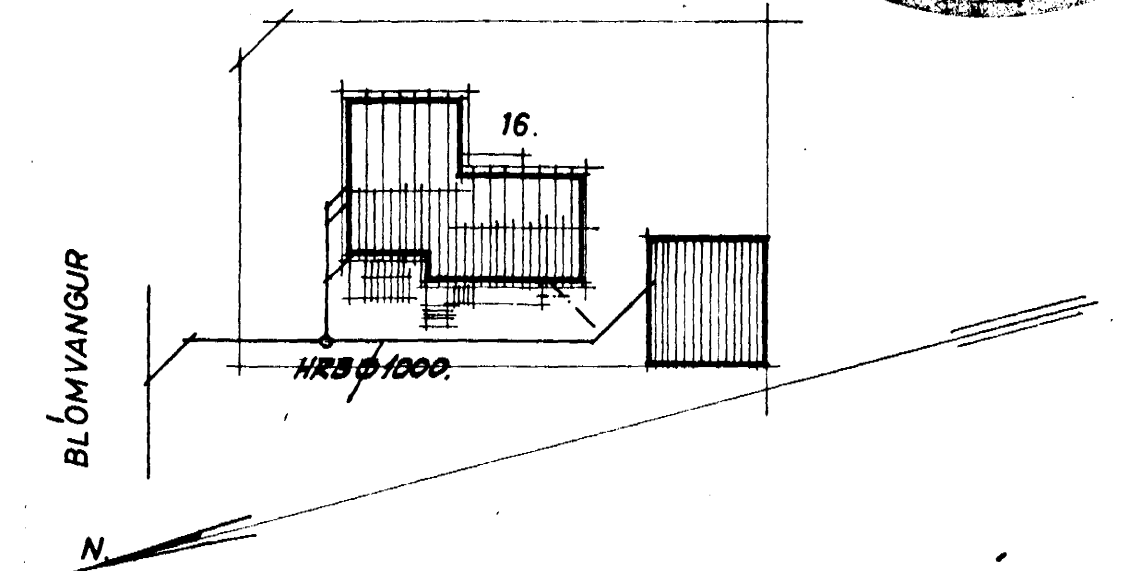


BLÓMVANGUR 16.

- MERKINGAR:
- HL. HANDLAUG
 - BK. BAÐKAR
 - VS. VATNSSALERNI
 - ST. STURTA
 - BD. BIDET
 - EV. ELDHÚSVASKUR
 - SPV. SJÁLFRYK ÞVOTTAVÉL
 - SV. SKOLYASKUR
 - GN. NIÐURFALL Í GÓLFI.
 - PN. NIÐURFALL FRA ÞAKI.
 - SN. NIÐURFALL Í SVÖLUM.
 - N. NIÐURFALL Í KJALLARATRÖPPUM.
 - HRB. HREINSIBRUNNUR.

þakniðurföll eru eklei á tengjast
holræsi kerfi þegar
F. 819.

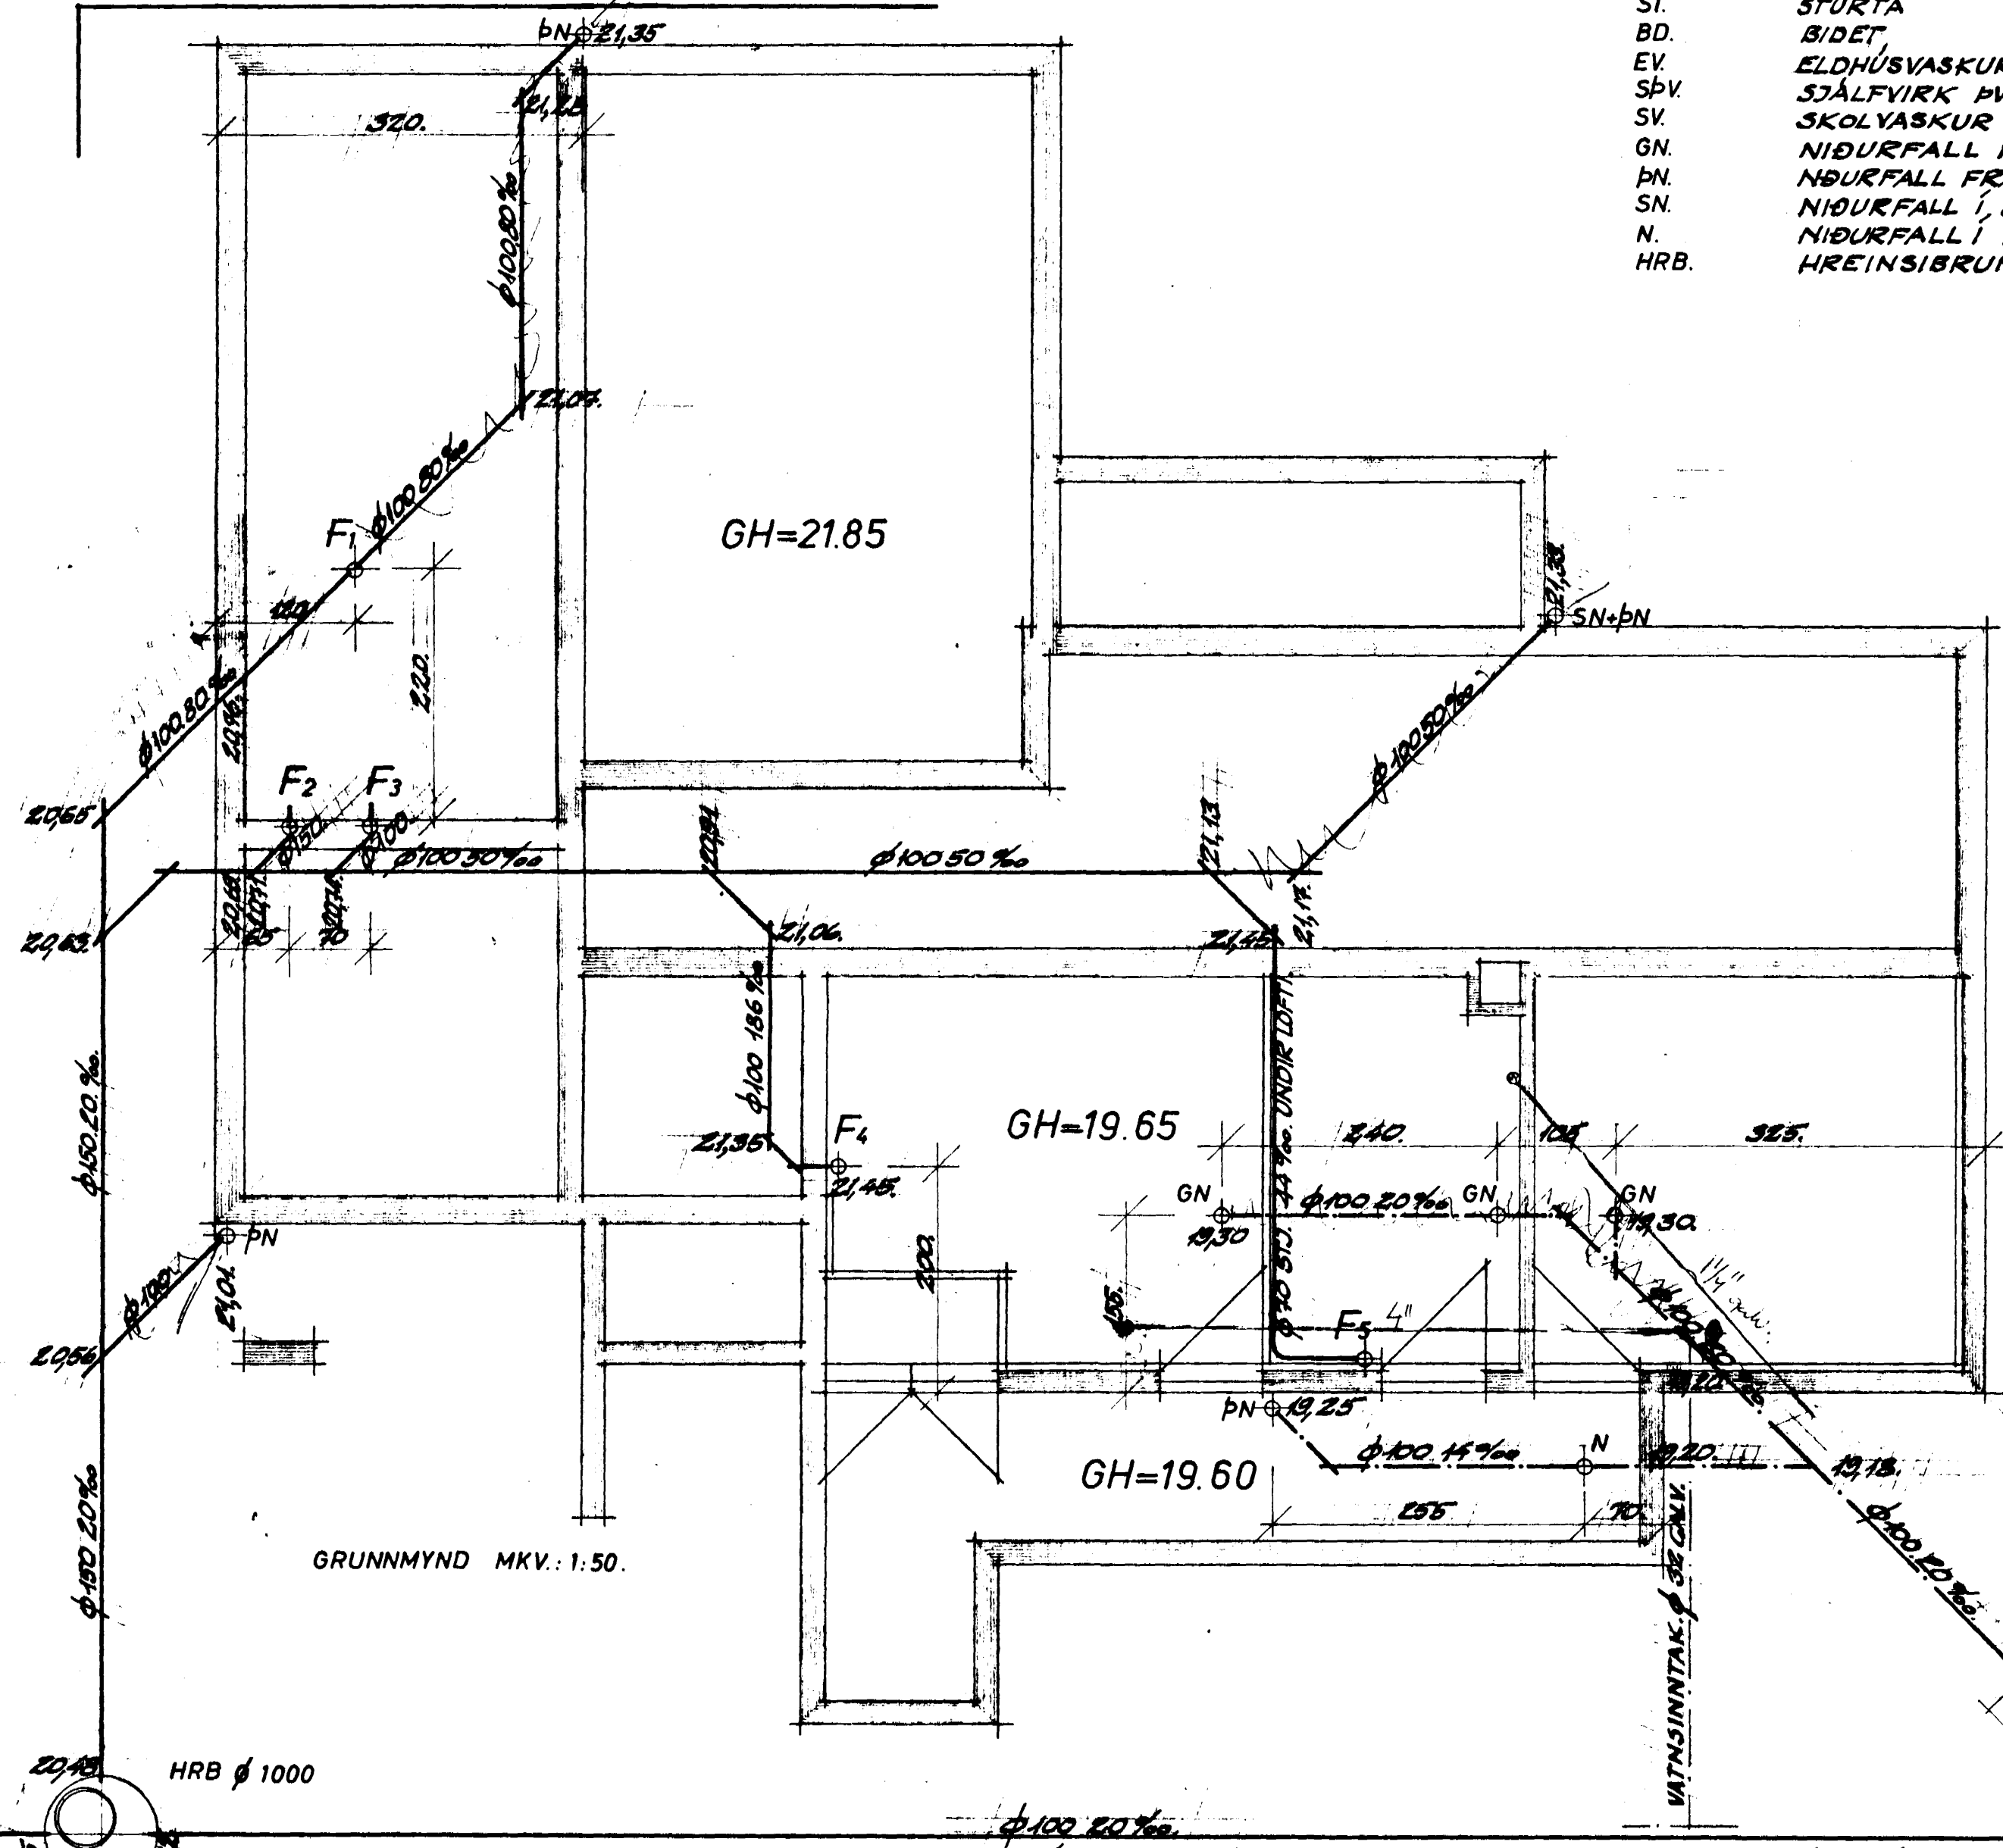

GRUNNMYND MKV.: 1:50.

AFSTÖÐUMYND MKV.: 1:500.

SKÝRINGAR: PÍPUR Í GRUNNI ERU STEINSTEYPTAR MÚFFUPÍPUR OG ERU
INNRI ÞVERMÁL BEIRRA GEFIN UPP Í MM. Á GRUNNMYND.
ÞÉTTA SKAL SAMSEYTI PÍPNA MEÐ TJÖRUHAMPI OG ASPALT EDA
SEMENTSSTEYPU. BEYGJUR OG GREINAR SKAL GERA MEÐ TENGI-
STYKKJUM.
EFNI OG VINNA SÉ Í SAMREMI VIÐ REGLUGERÐ UM HOLRÆSI (Í RVÍK)

BLÓMVANGUR 16. HAFNARFIRÐI.		HÚSNÆÐISTEIKNISTOFAN. SUDURLANDSBRAUT 20.	
FRÁRENNSLISLÖGN.		SÍMI 86810.	VERK.
		1973	T0010.
MKV: 1:50.		Guðm. Hjálmarsson Einar P. Kristjánsson	