


BLÓMVANGUR 16.

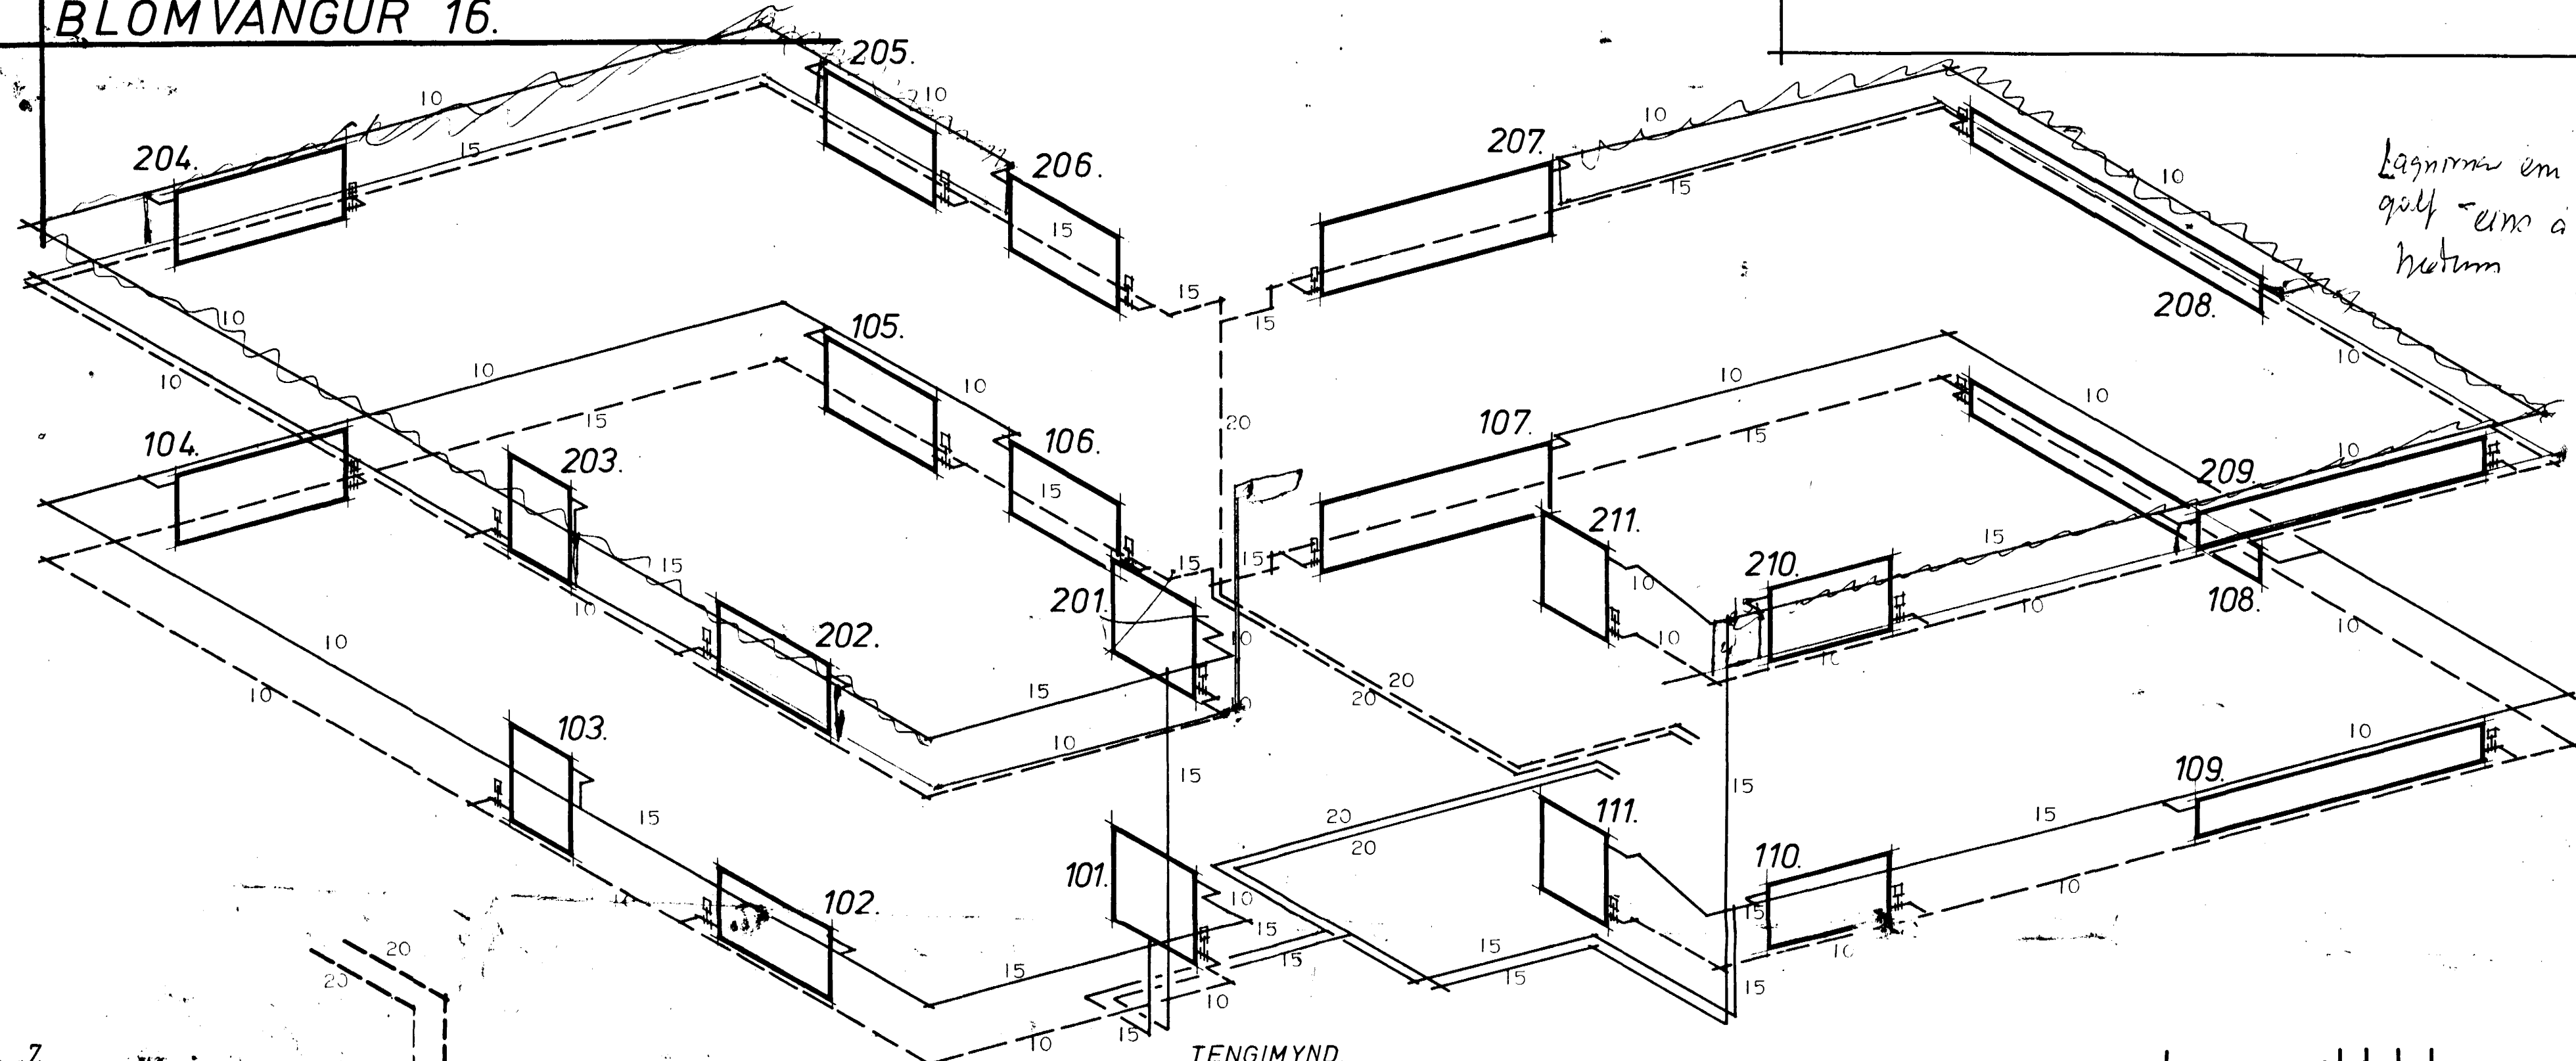



TENGIMYND.


MERKINGAR:

1. KETILL 7 m² MED INNBYGGÐUM SPÝRAL FÝRIR HEITT NEYZIUVATN.
2. HITA OG PRÝSTINGSMELIR.
3. ÖRYGGISVENTILL.
4. LOFTSKILJA.
5. BLÖNDUNARVENTILL.
6. LOKAD ÞENSLUKER 80 L.
7. RENNILOKI.
8. ÞELA 28 L/MIN MÓTI 1300 MM VATNS SÚLU.
9. RENNILOKI MEÐ TÆMINGU.
10. SÍA.
11. HEMILL.
12. MELIR.
13. EINSTREYMILOKI.
14. DANFOSS ADV ER TENGIST BAKRENSLI OG FRAMRENSLI (ISMUNARPRÝSTINGSJAFNARI).
15. TÆMING Ø 15 MM.

Á KATLI SÉ REYK OG VATNSHITAROFI.

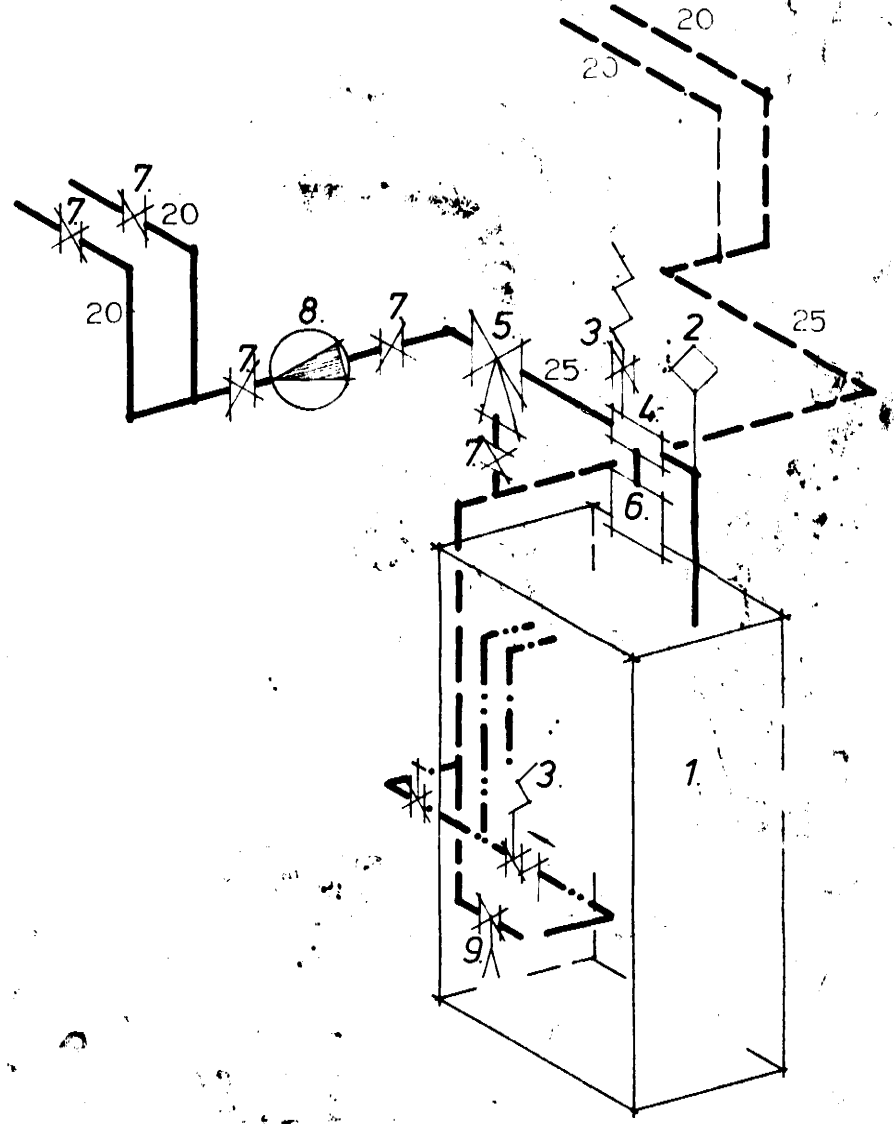

TENGIMYND KETILS.

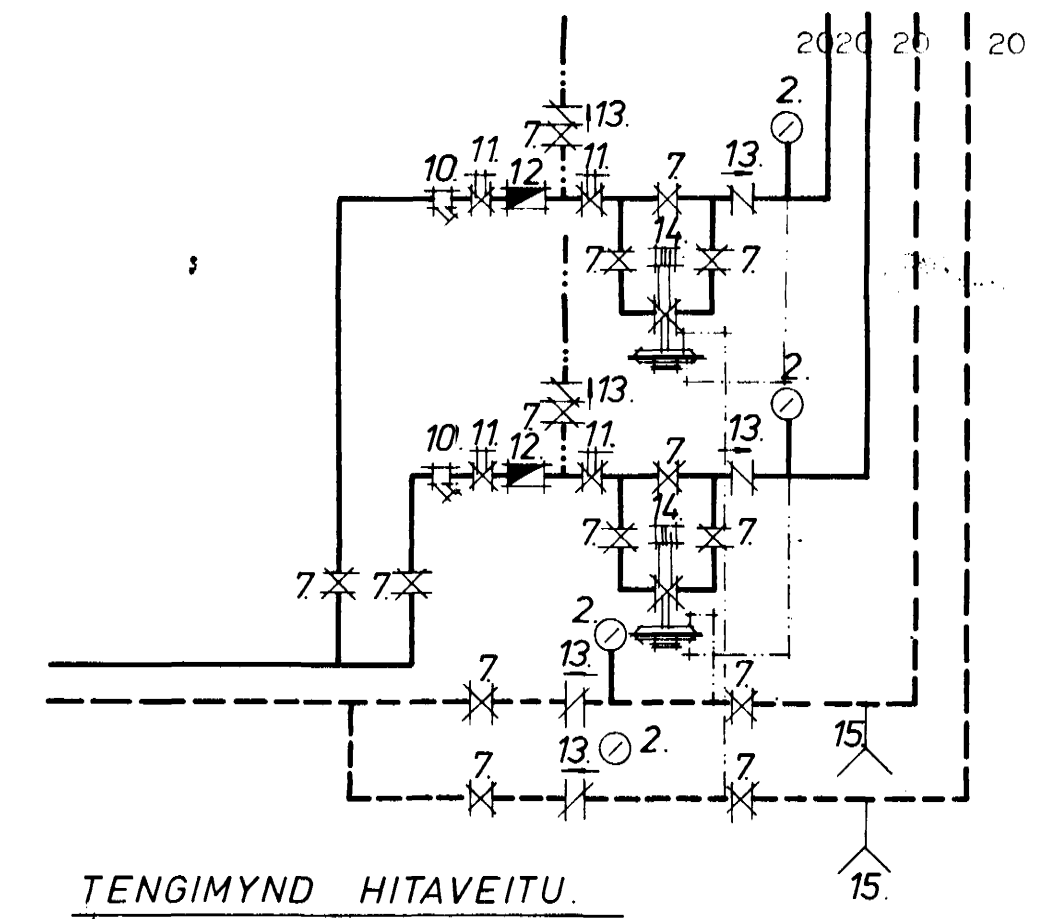

TENGIMYND HITAVEITU.

BLÓMVANGUR 16. HAFNARFIRÐI.		HÚSNÆÐISTEIGNISTOFAN SUBURLANDSBRÁUT 20.
HITALÖGN. TENGIMYNDIR.		VERK NR. MK. I:20. I:50. T0010.