
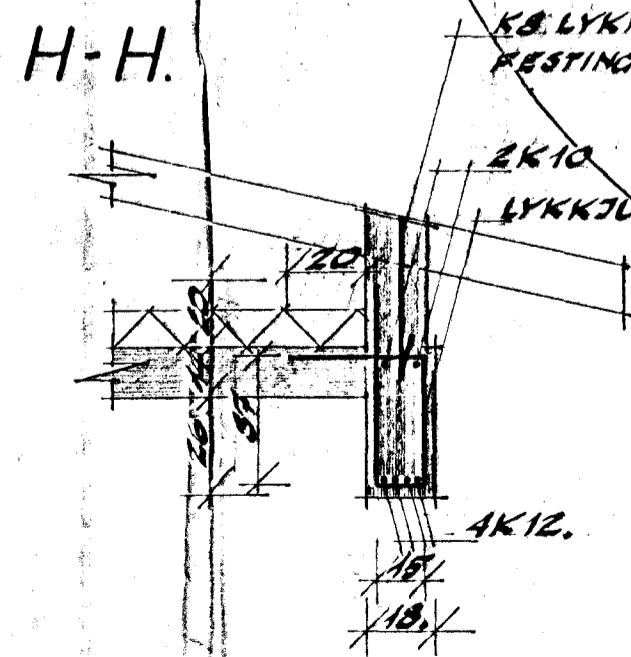
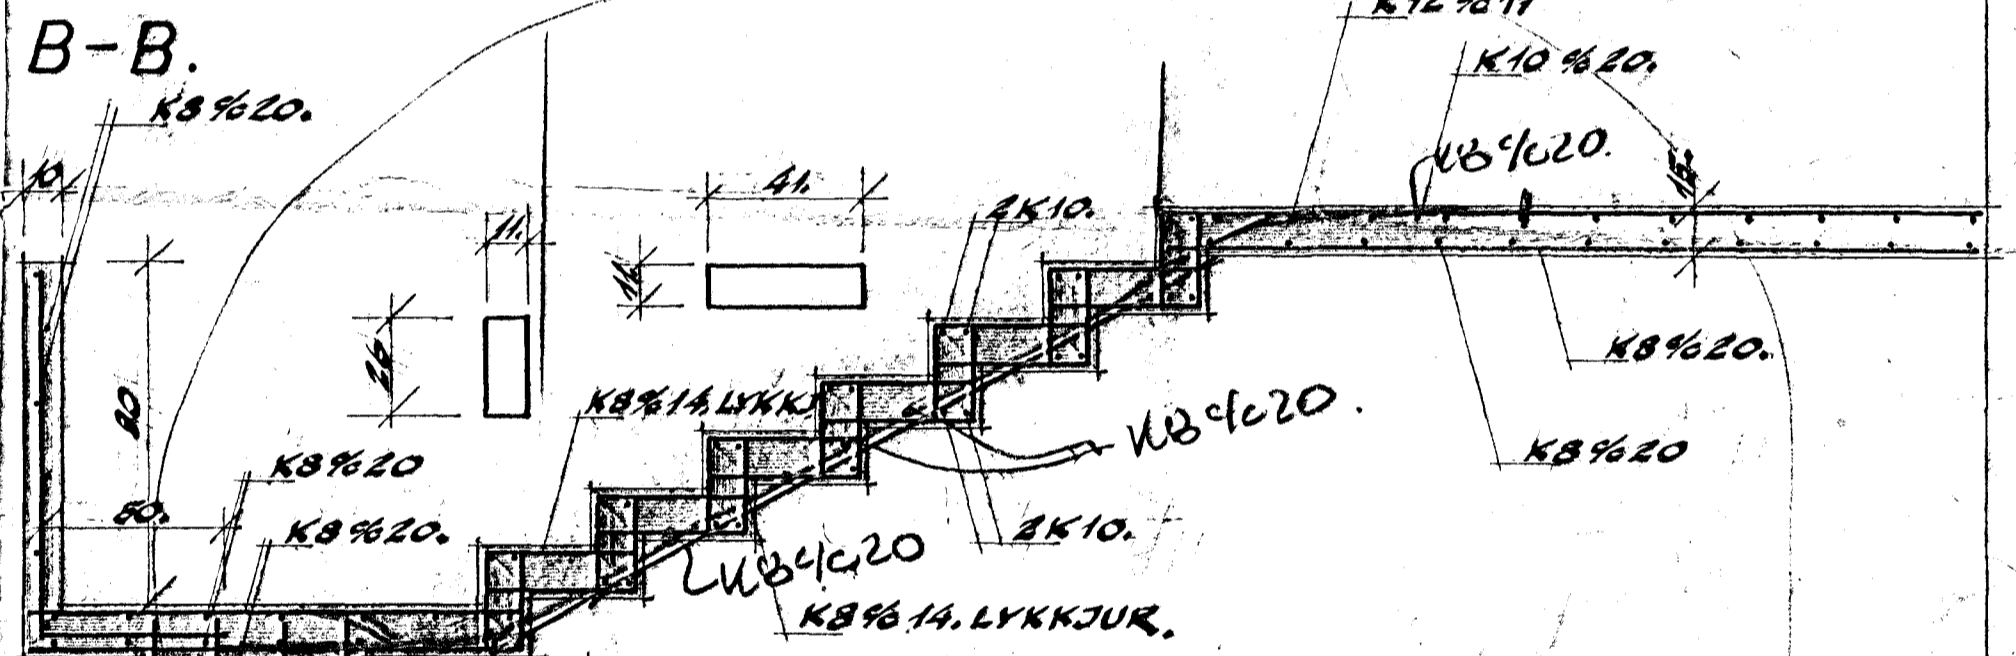
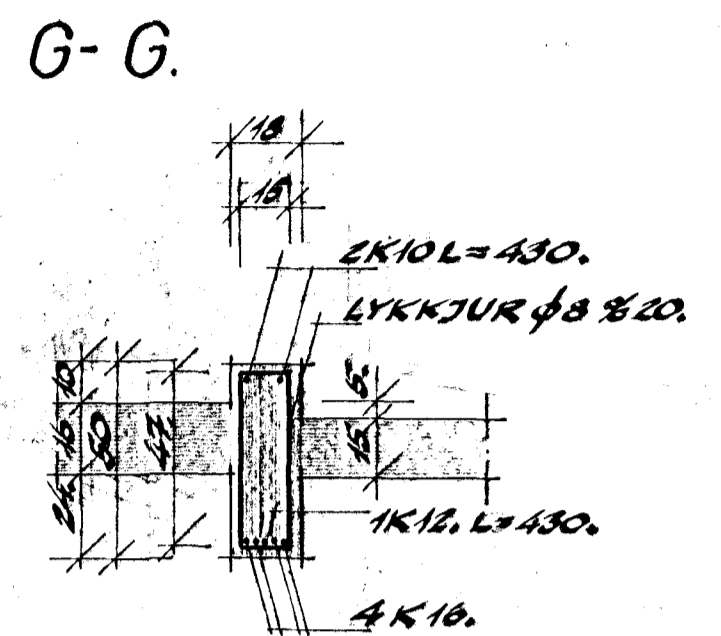
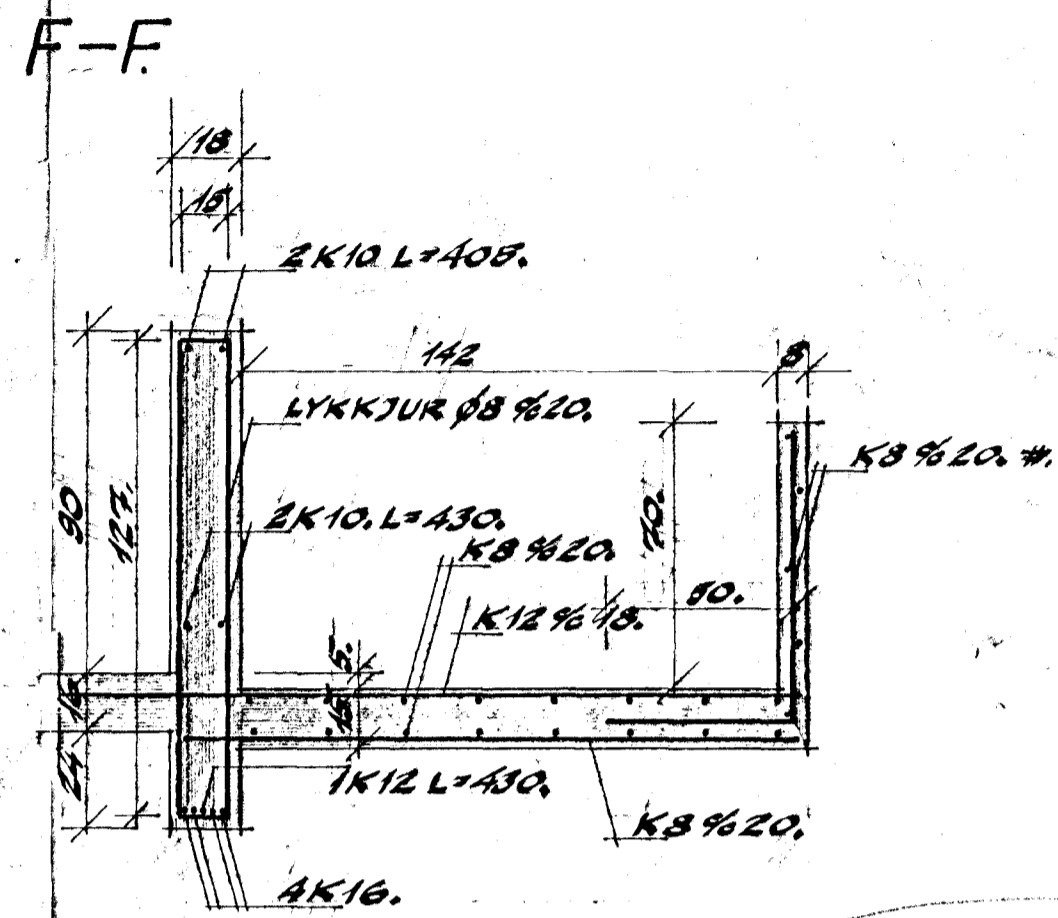
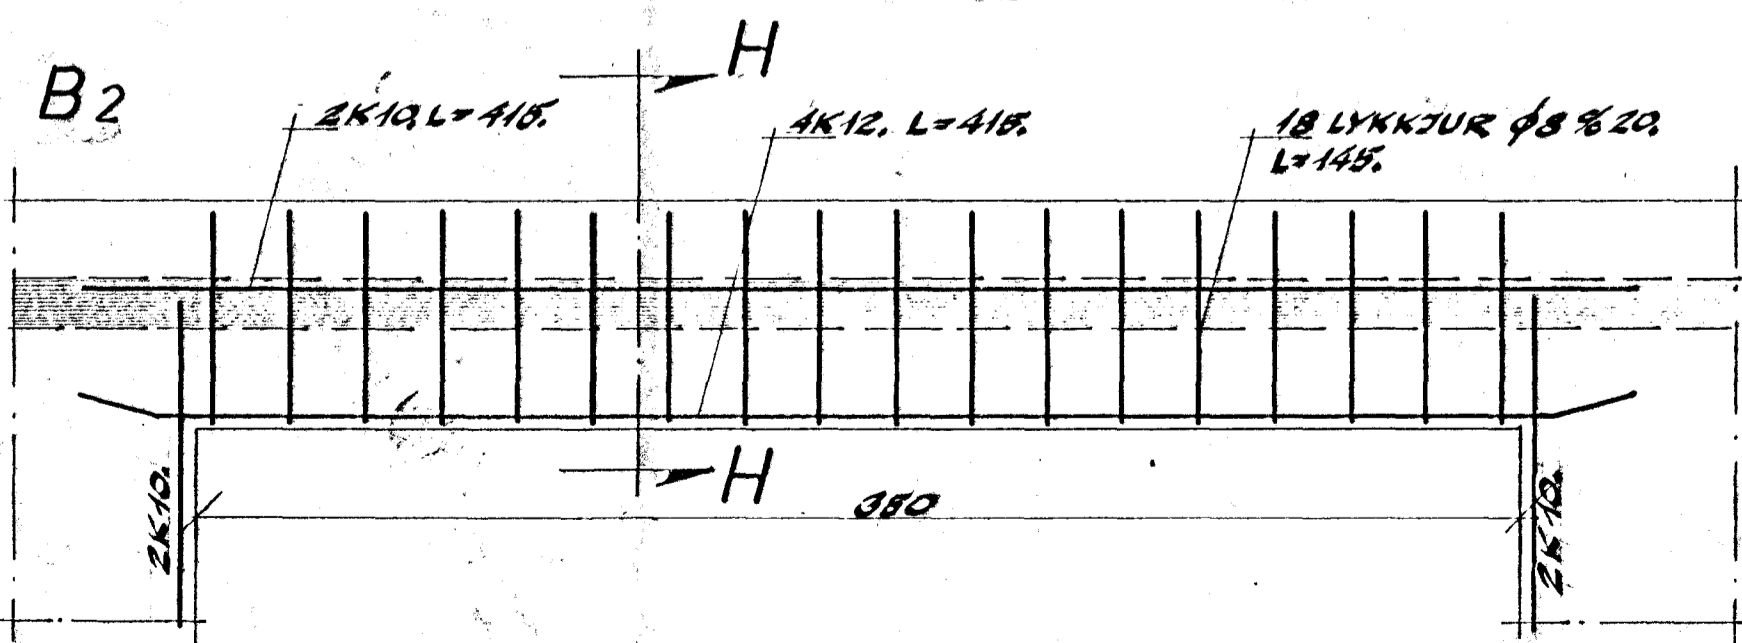
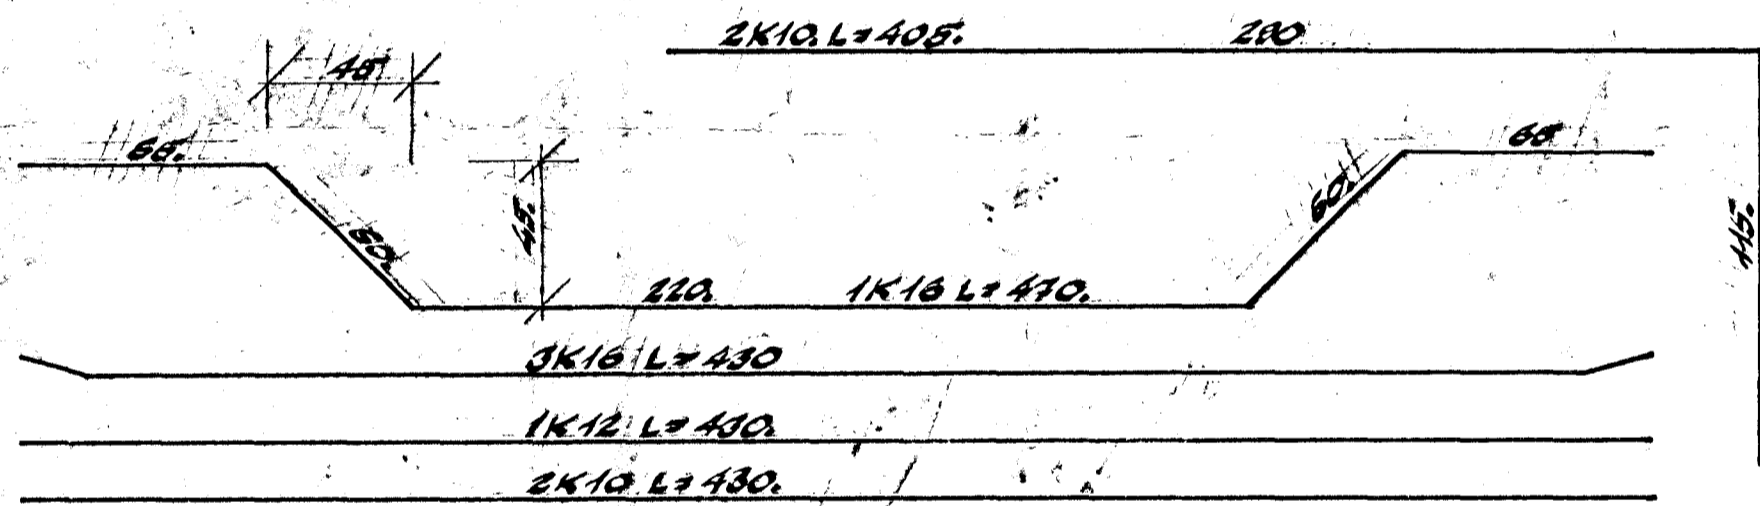


BLÓMVANGUR 16.

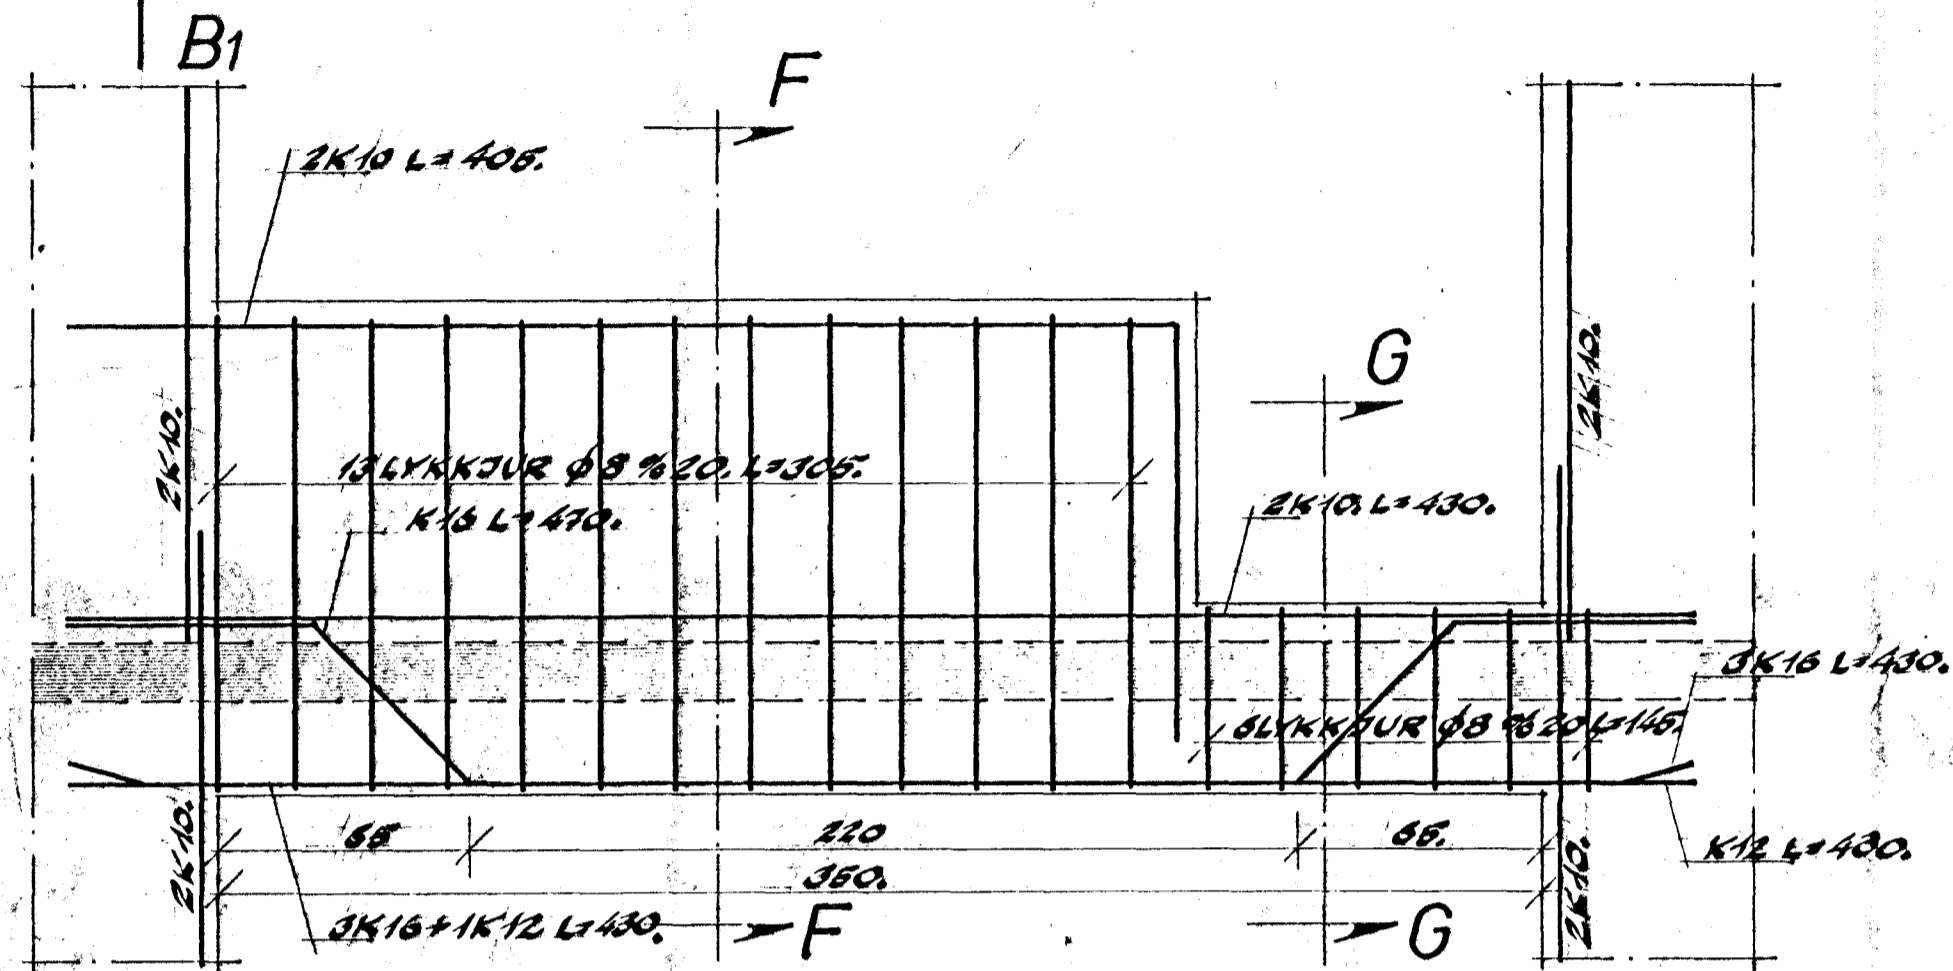

Beitt samlað
 2/5.74.
 J.B.
 Rumbel

DRÉYTING

| | | | |
|----------------------------|--|---|---------|
| BLÓMVANGUR 16 HAFNARFIRÐI. | | HÚSNEDISTEIKNISTOFAN SUBURLANDSBRÁUT 20. | |
| JÁRNALÖGN, BITAR OG SNID. | | SÍMI 86810. | VERKNR. |
| | | MK. 1120. | T0010. |
| | | NÓV. 1973. | |
| | | Sigmundur P. Kristjánsson Tækniráðgjafi | |