

Samþykkt á fundi bygginga-
nefndar þ. 25.11.1970

BYGGINGAFULLTRÚINN
Í HAFNARFIRDI

E. Sigurðsson

FYRIR BREYTINGU

BLÓMVANGUR 18


BREYTING I. HEDDAR.

Samþykkt á fundi bygginga-
nefndar þ. 7.10.1994


BYGGINGAFULLTRÚINN
Í HAFNARFIRDI

E. Sigurðsson

EFTIR BREYTINGU

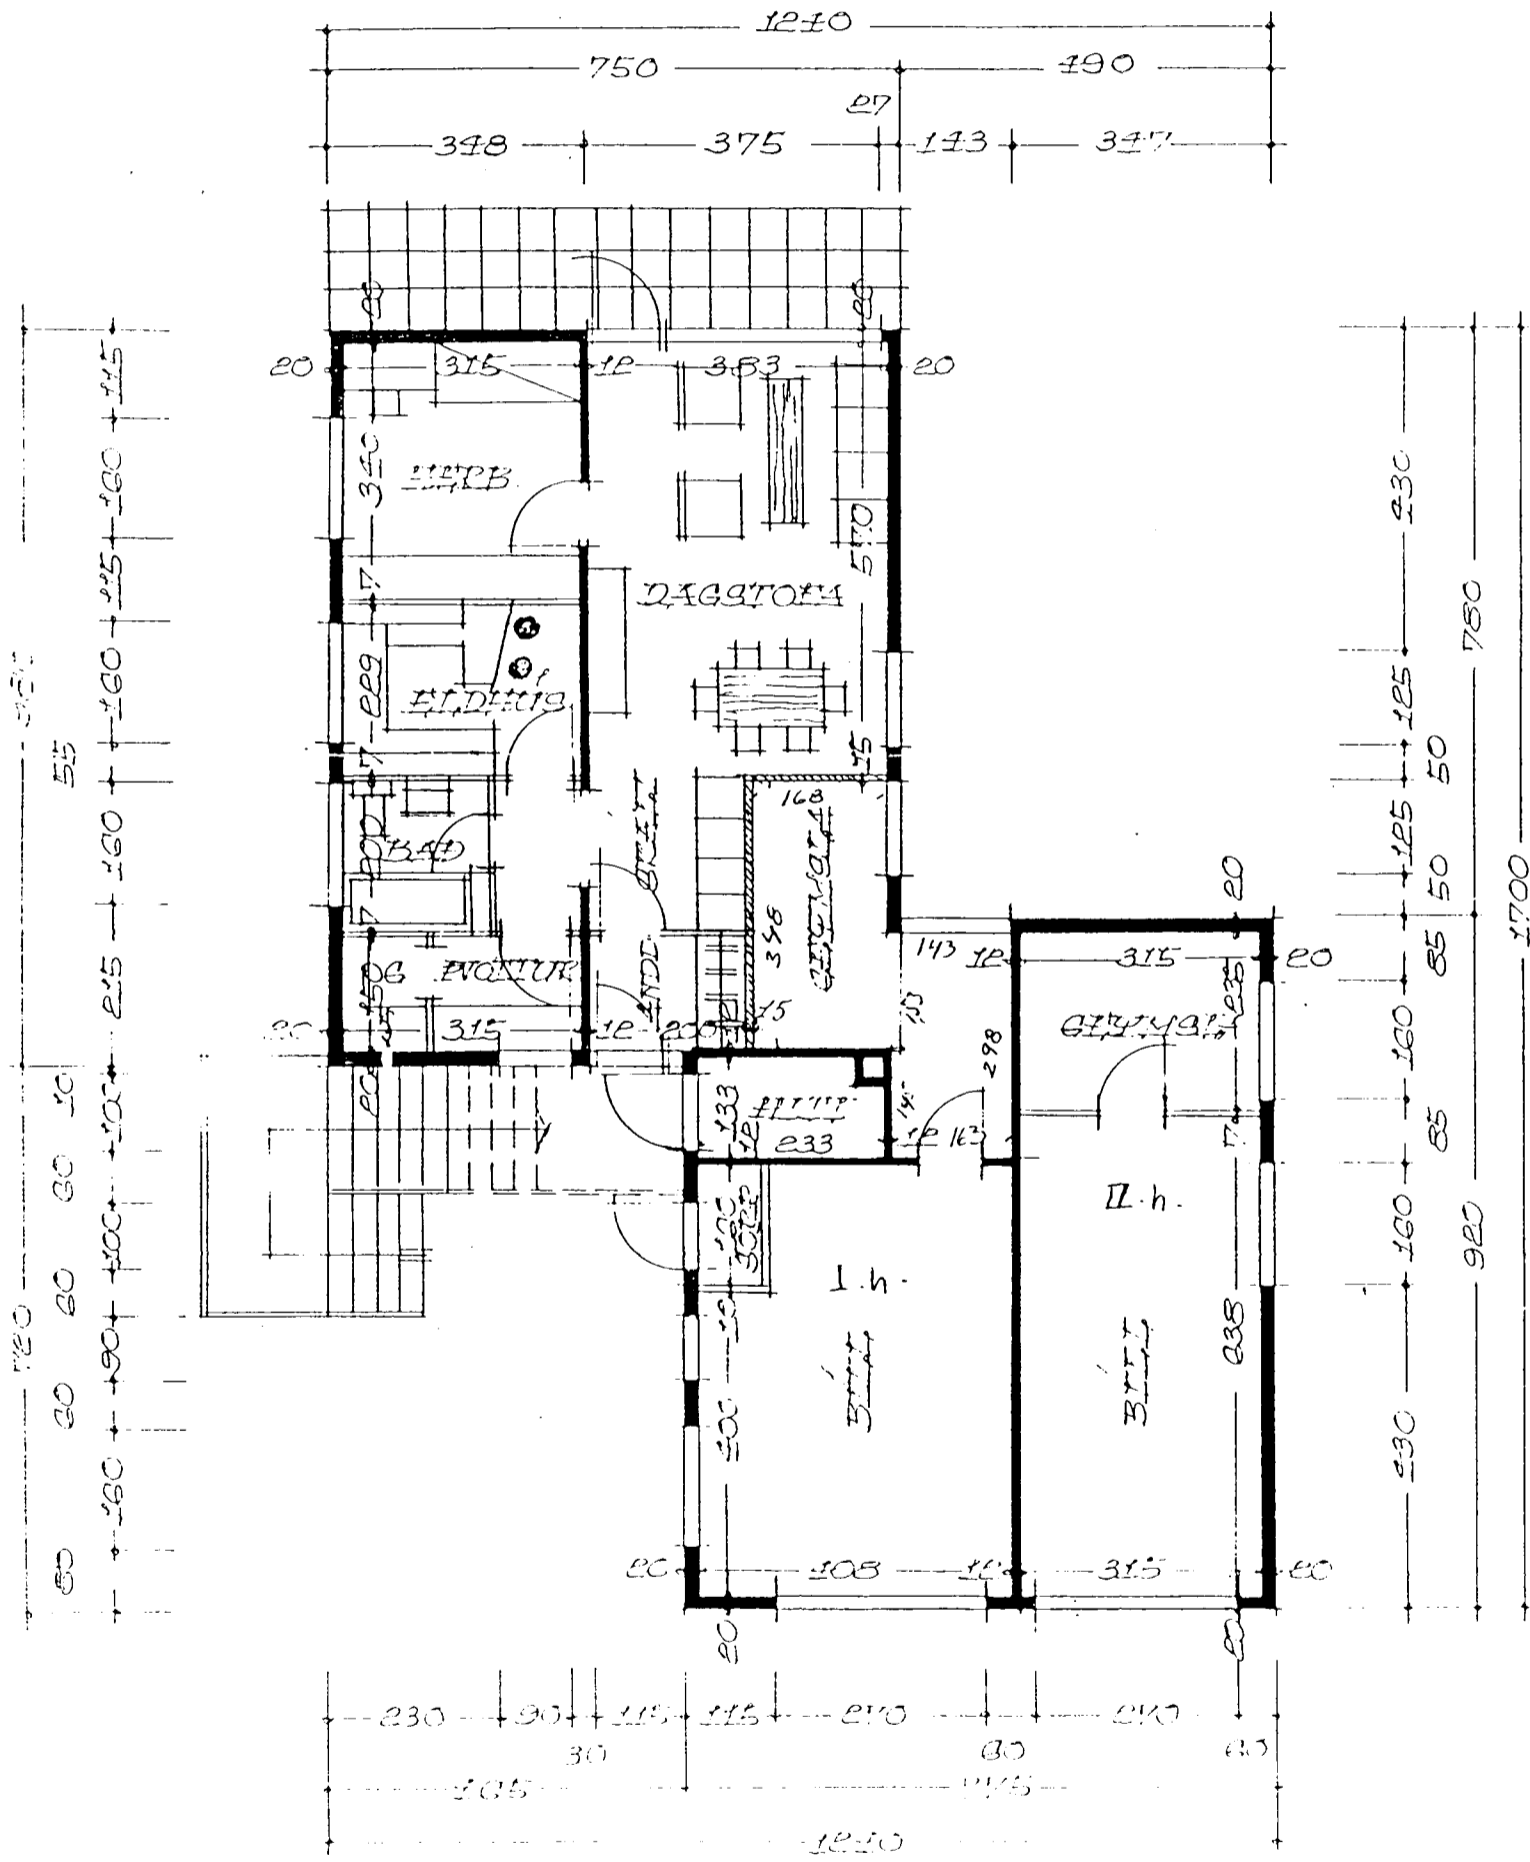

FYRIR BREYTINGU

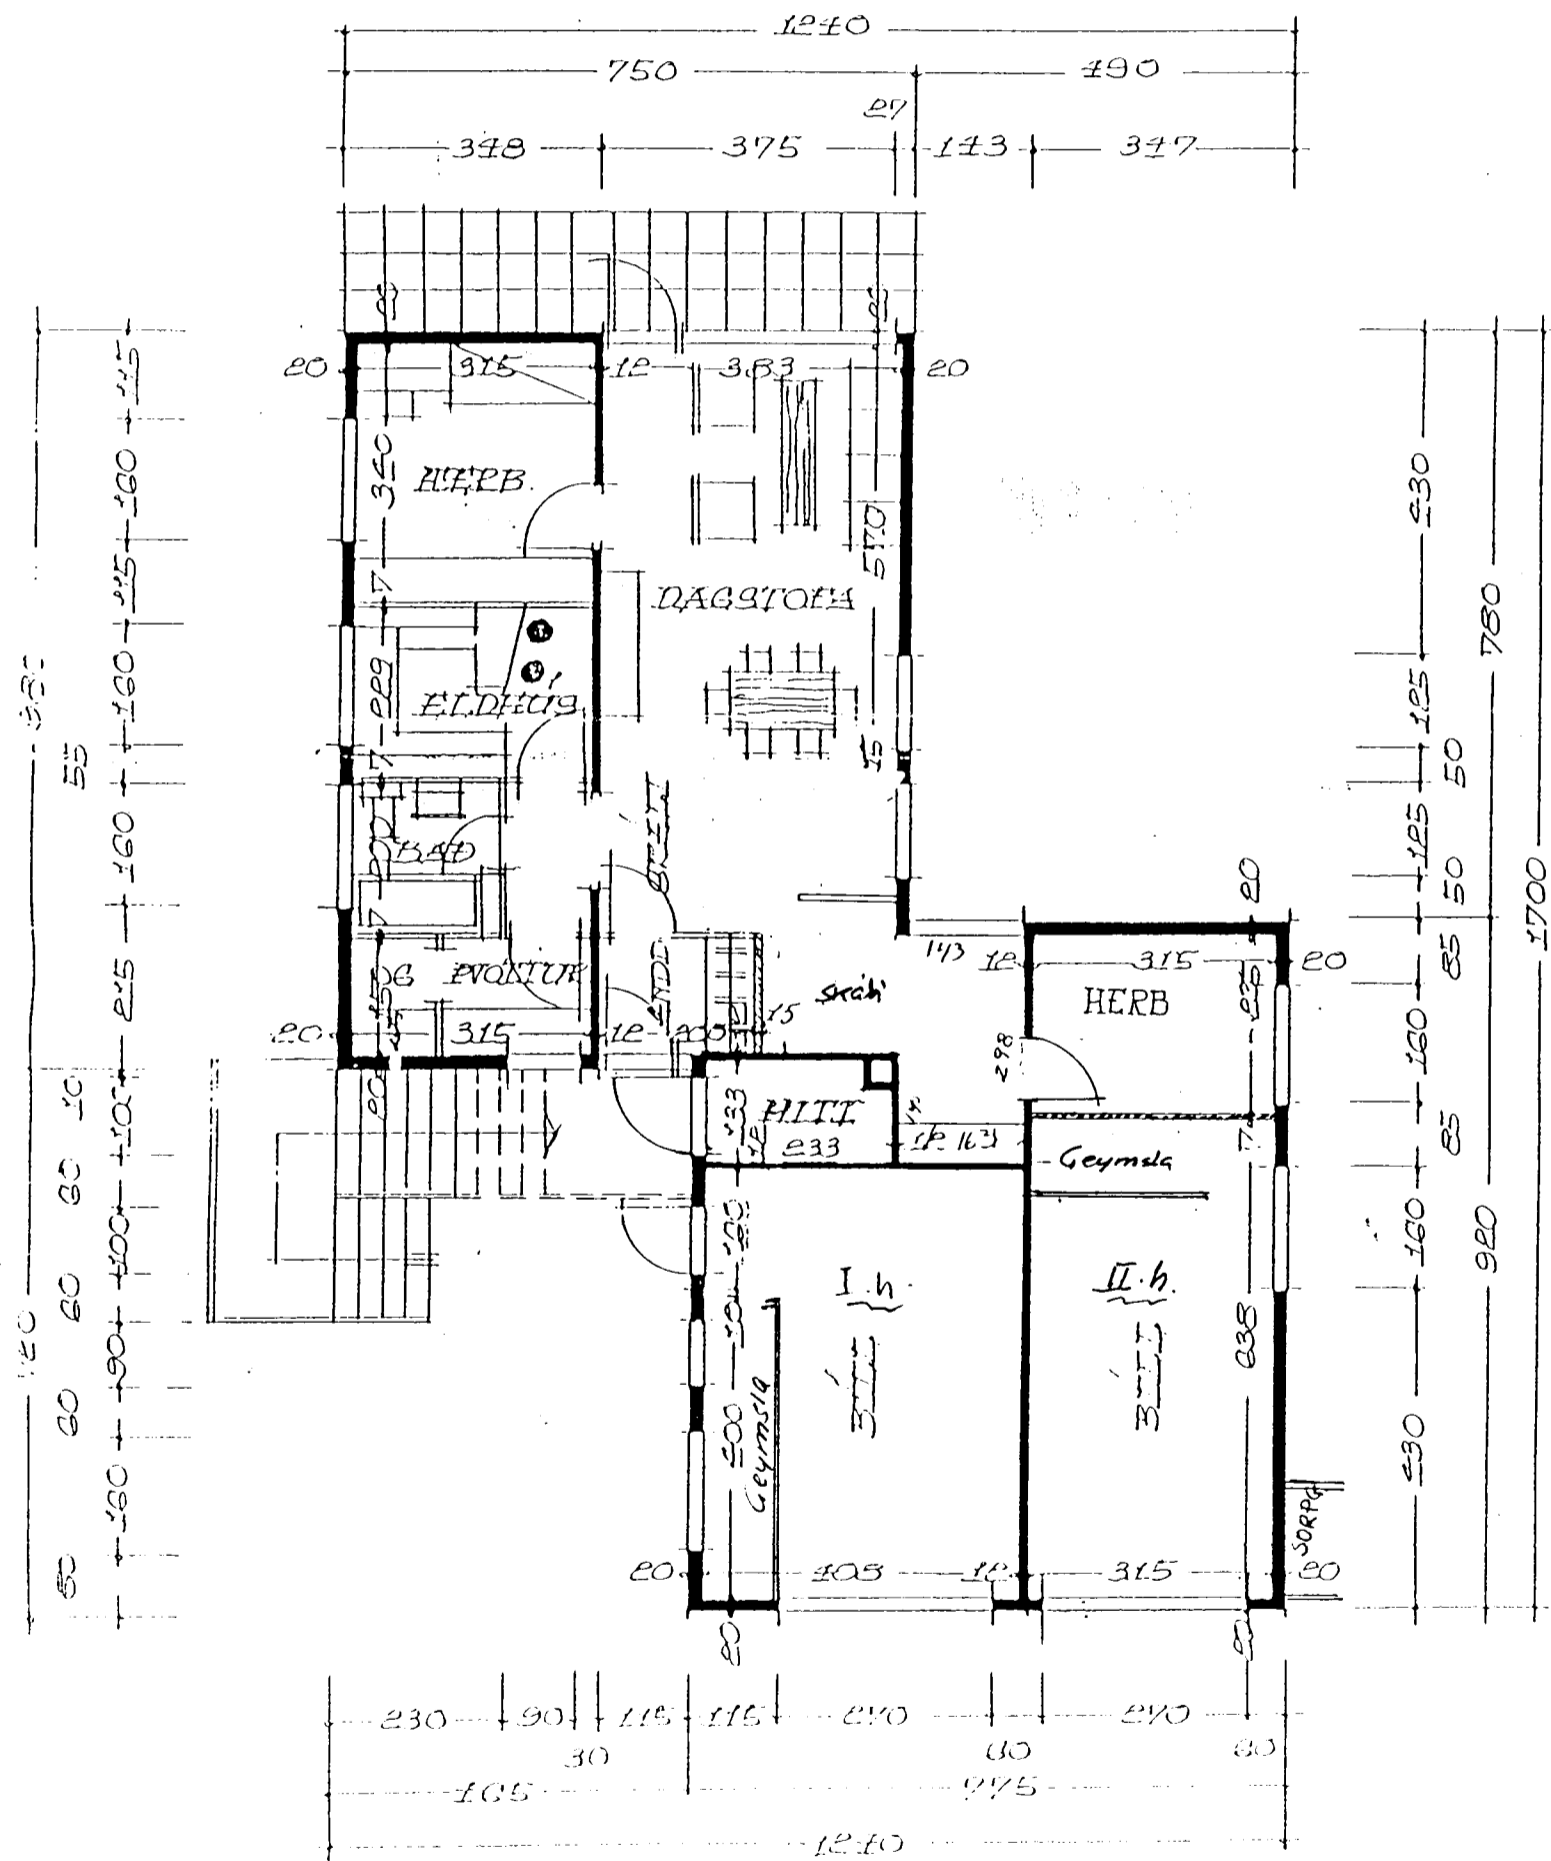

EFTIR BREYTINGU

STADFART HAFNARFIRDI

03.10.94

Armann Ólafsson
E. Sigurðsson

SKRIFAÐIÐ Í TÖL EYND
Sjarkar Sveinsson

SKRIFAÐIÐ Í TÖL EYND
Sjarkar Sveinsson