GLITVANGUR 1. Blómvangur 18

NEÐSTA JÁRNALAG Í PLÖTU LEGGIST SAMSÍÐA MERKI.

JÁRN Í EFRA BORÐI PLÖTU.

JÁRN Í NEÐRA BORÐI PLÖTU.

UPPBEYGJUR BYRJA.

TALA Í HRING MERKIR PLÖTUÞYKKT Í CM.

SKÝRINGAR FRH.

BIL MILLI JÁRNA ERU GEFIN UPP Í SM MILLI JÁRNAMIÐJA Á BEINUM JÁRNUM INNBYRÐIS OG UPPBEYGÐUM JÁRNUM INNBYRÐIS. Ø 10 % 40 MERKIR 10 MM JÁRN MEÐ 40.SM MILLIBILI MÆLT AF MIÐJU JÁRNI Á MITT NÆSTA JÁRN ER HEFIR SÖMU LOGUN OG HIÐ FYRRA. Í HORN MERKT X.KOMI 12.MM.JÁRN ER GANGI 60SM NIÐUR Í VEGG OG 200.SM INN MEÐ EFRA BORÐI PLÖTU (FJÖLDI S.B.R.TEIKN) KRÓKBEYGJA SKAL ALT JÁRN SEM STÆRRA ER AÐ ÞVERMÁLI EN 10.MM

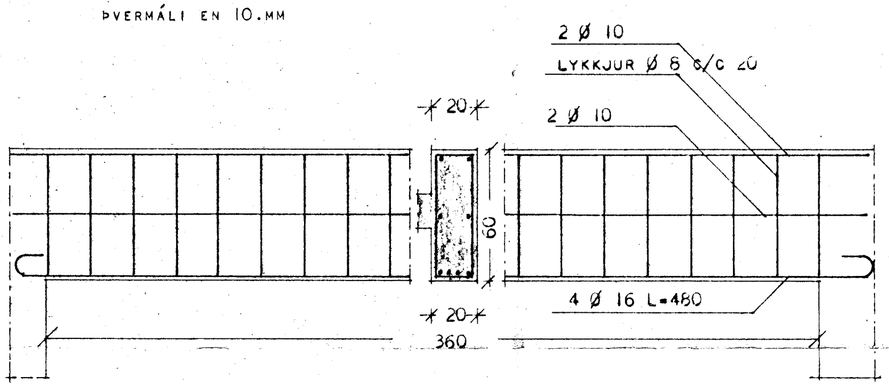

B2 MÁL 1:20

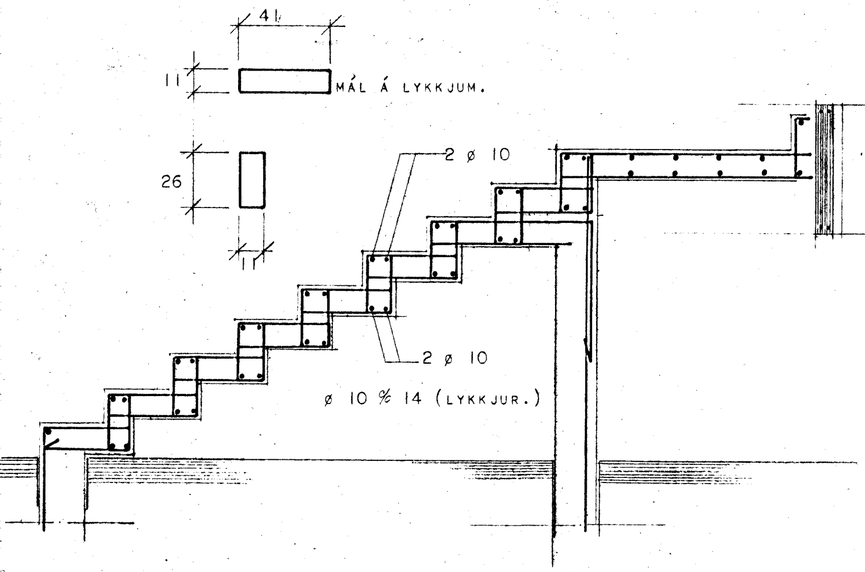

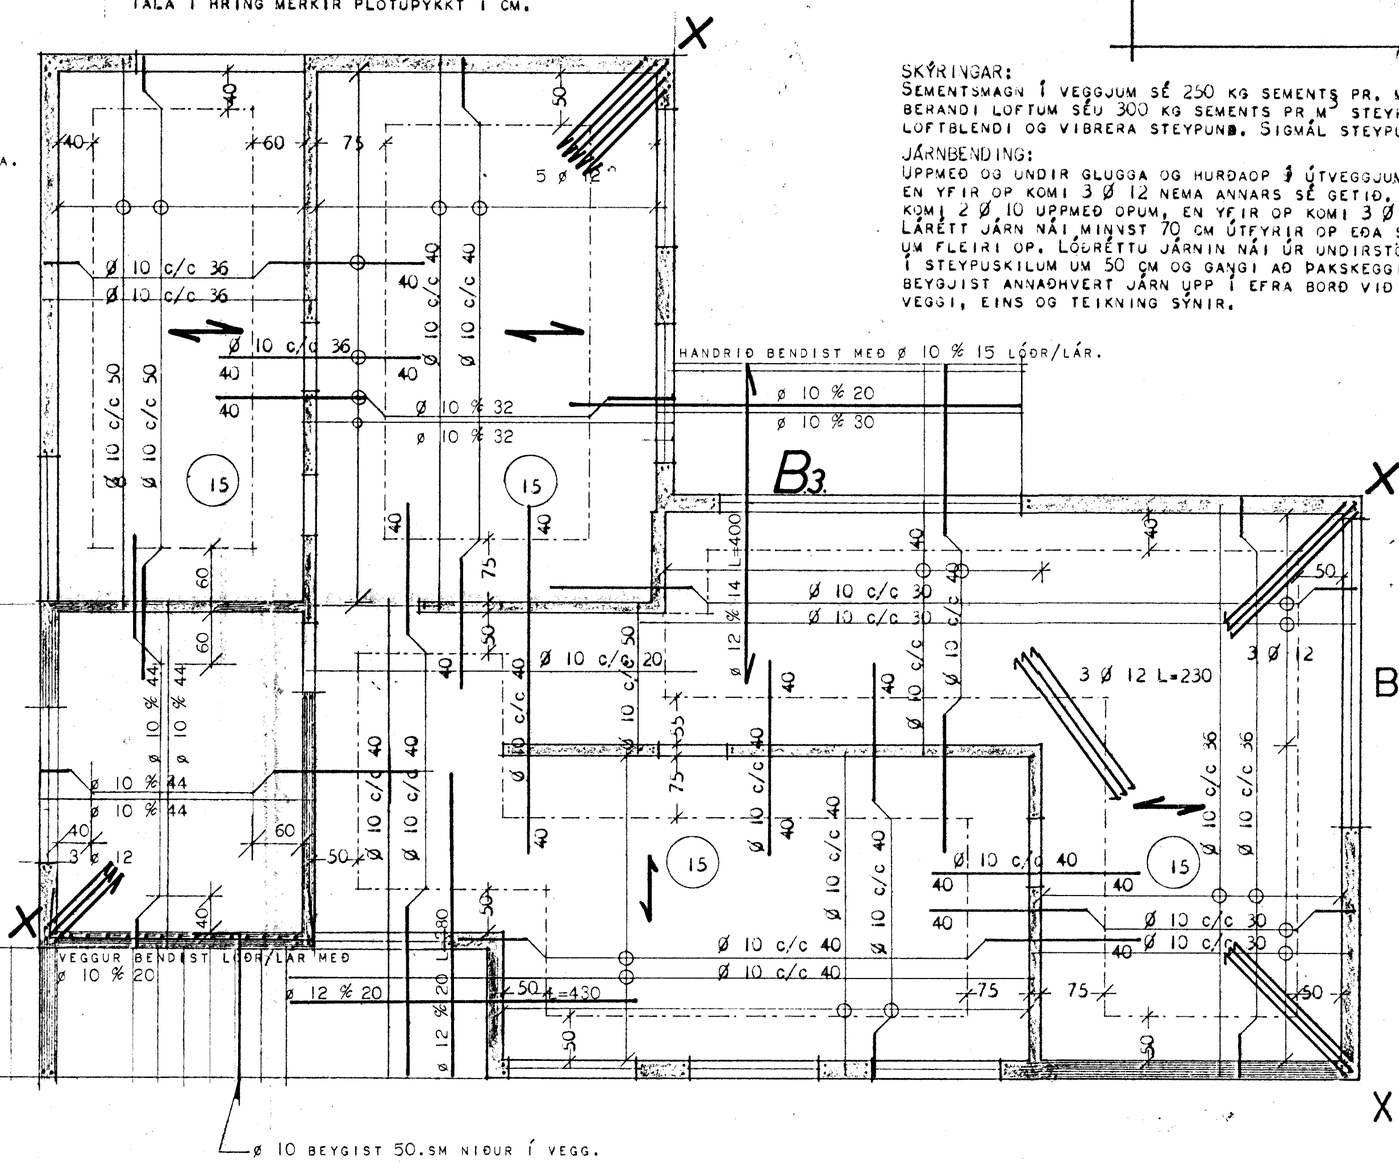

SKÝRINGAR:
SEMENTSMAGN Í VEGGJUM SÉ 250 KG SEMENTS PR. M^3 STEYPU, Í BERANDI LOFTUM SÉU 300 KG SEMENTS PR M^3 STEYPU. NOTA SKAL LOFTBLENDI OG VIBRERA STEYPUNA. SIGMÁL STEYPU 6 – 8 CM

JÁRNBENDING:
UPPMEÐ OG UNDIR GLUGGA OG HURÐAOP Í ÚTVEGGJUM KOMI 2 Ø 12 EN YFIR OP KOMI 3 Ø 12 NEMA ANNARS SÉ GETIÐ. Í INNVEGGJUM KOMI 2 Ø 10 UPPMEÐ OPUM, EN YFIR OP KOMI 3 Ø 10 LÁRÉTT JÁRN. LÁRÉTT JÁRN NÁI MINNST 70 CM ÚTFYRIR OP EÐA SÉU SAMFELLD UM FLEIRI OP. LÓÐRÉTTU JÁRNIN NÁI ÚR UNDIRSTÖÐUM, VÍXLLÖGÐ Í STEYPUSKILUM UM 50 CM OG GANGI AÐ ÞAKSKEGGI. Í PLÖTUM BEYGJIST ANNAÐHVERT JÁRN UPP Í EFRA BORÐ VIÐ UNDIRSTÖÐU-VEGGI, EINS OG TEIKNING SÝNIR.

HÚSNÆÐISMÁLASTOFNUN RÍKISINS	
JÁRNBENT STEYPA LOFT YFIR 1. HÆÐ BLAÐ 2. AF 3.	TVÍBÝLISHÚS VERK 128 A MÁL 1:50 FEBR. 1966
Breytt í des 1971 S.P.K.	
Sigurður P. Kristinsson	