


# GLITVANGUR 1.

Blómvangur 18

Samþykkt á fundi bygginga-  
nefndar þ. 17/5 1972  
BYGGINGAFULLTRÚINN  
LHAFNARÞRÓD  
2/19/1972

SKÝRINGAR:  
SPERRUEFNI SÉ BEINT, HÚSBURRT OG LAUST VIÐ STÓRA KVISTI OG SPRUNGUR  
Á ALLA SPERRUENDA OG SPERRUSAMSKEYTI SKAL BERA FÚAVARNAREFNI ÁÐUR EN SPERRUR  
ERU SETTAR UPP. OG SKAL BERA TVÆR YFIRFERDIR Á ÞURRAN VÍÐINN OG LÁTA ÞORNA Á MILLI  
YFIRFERDA.  
SPERRUR Á GAFLA SKAL FESTA MEÐ BOLTUM ( 1/2" .% 70. SM) SEM STEYPTIR ERU FASTIR  
Á ÞÁ HLIÐ SPERRU SEM SNÝR AÐ STEYPU. SKAL BERA FÚAVARNAREFNI.

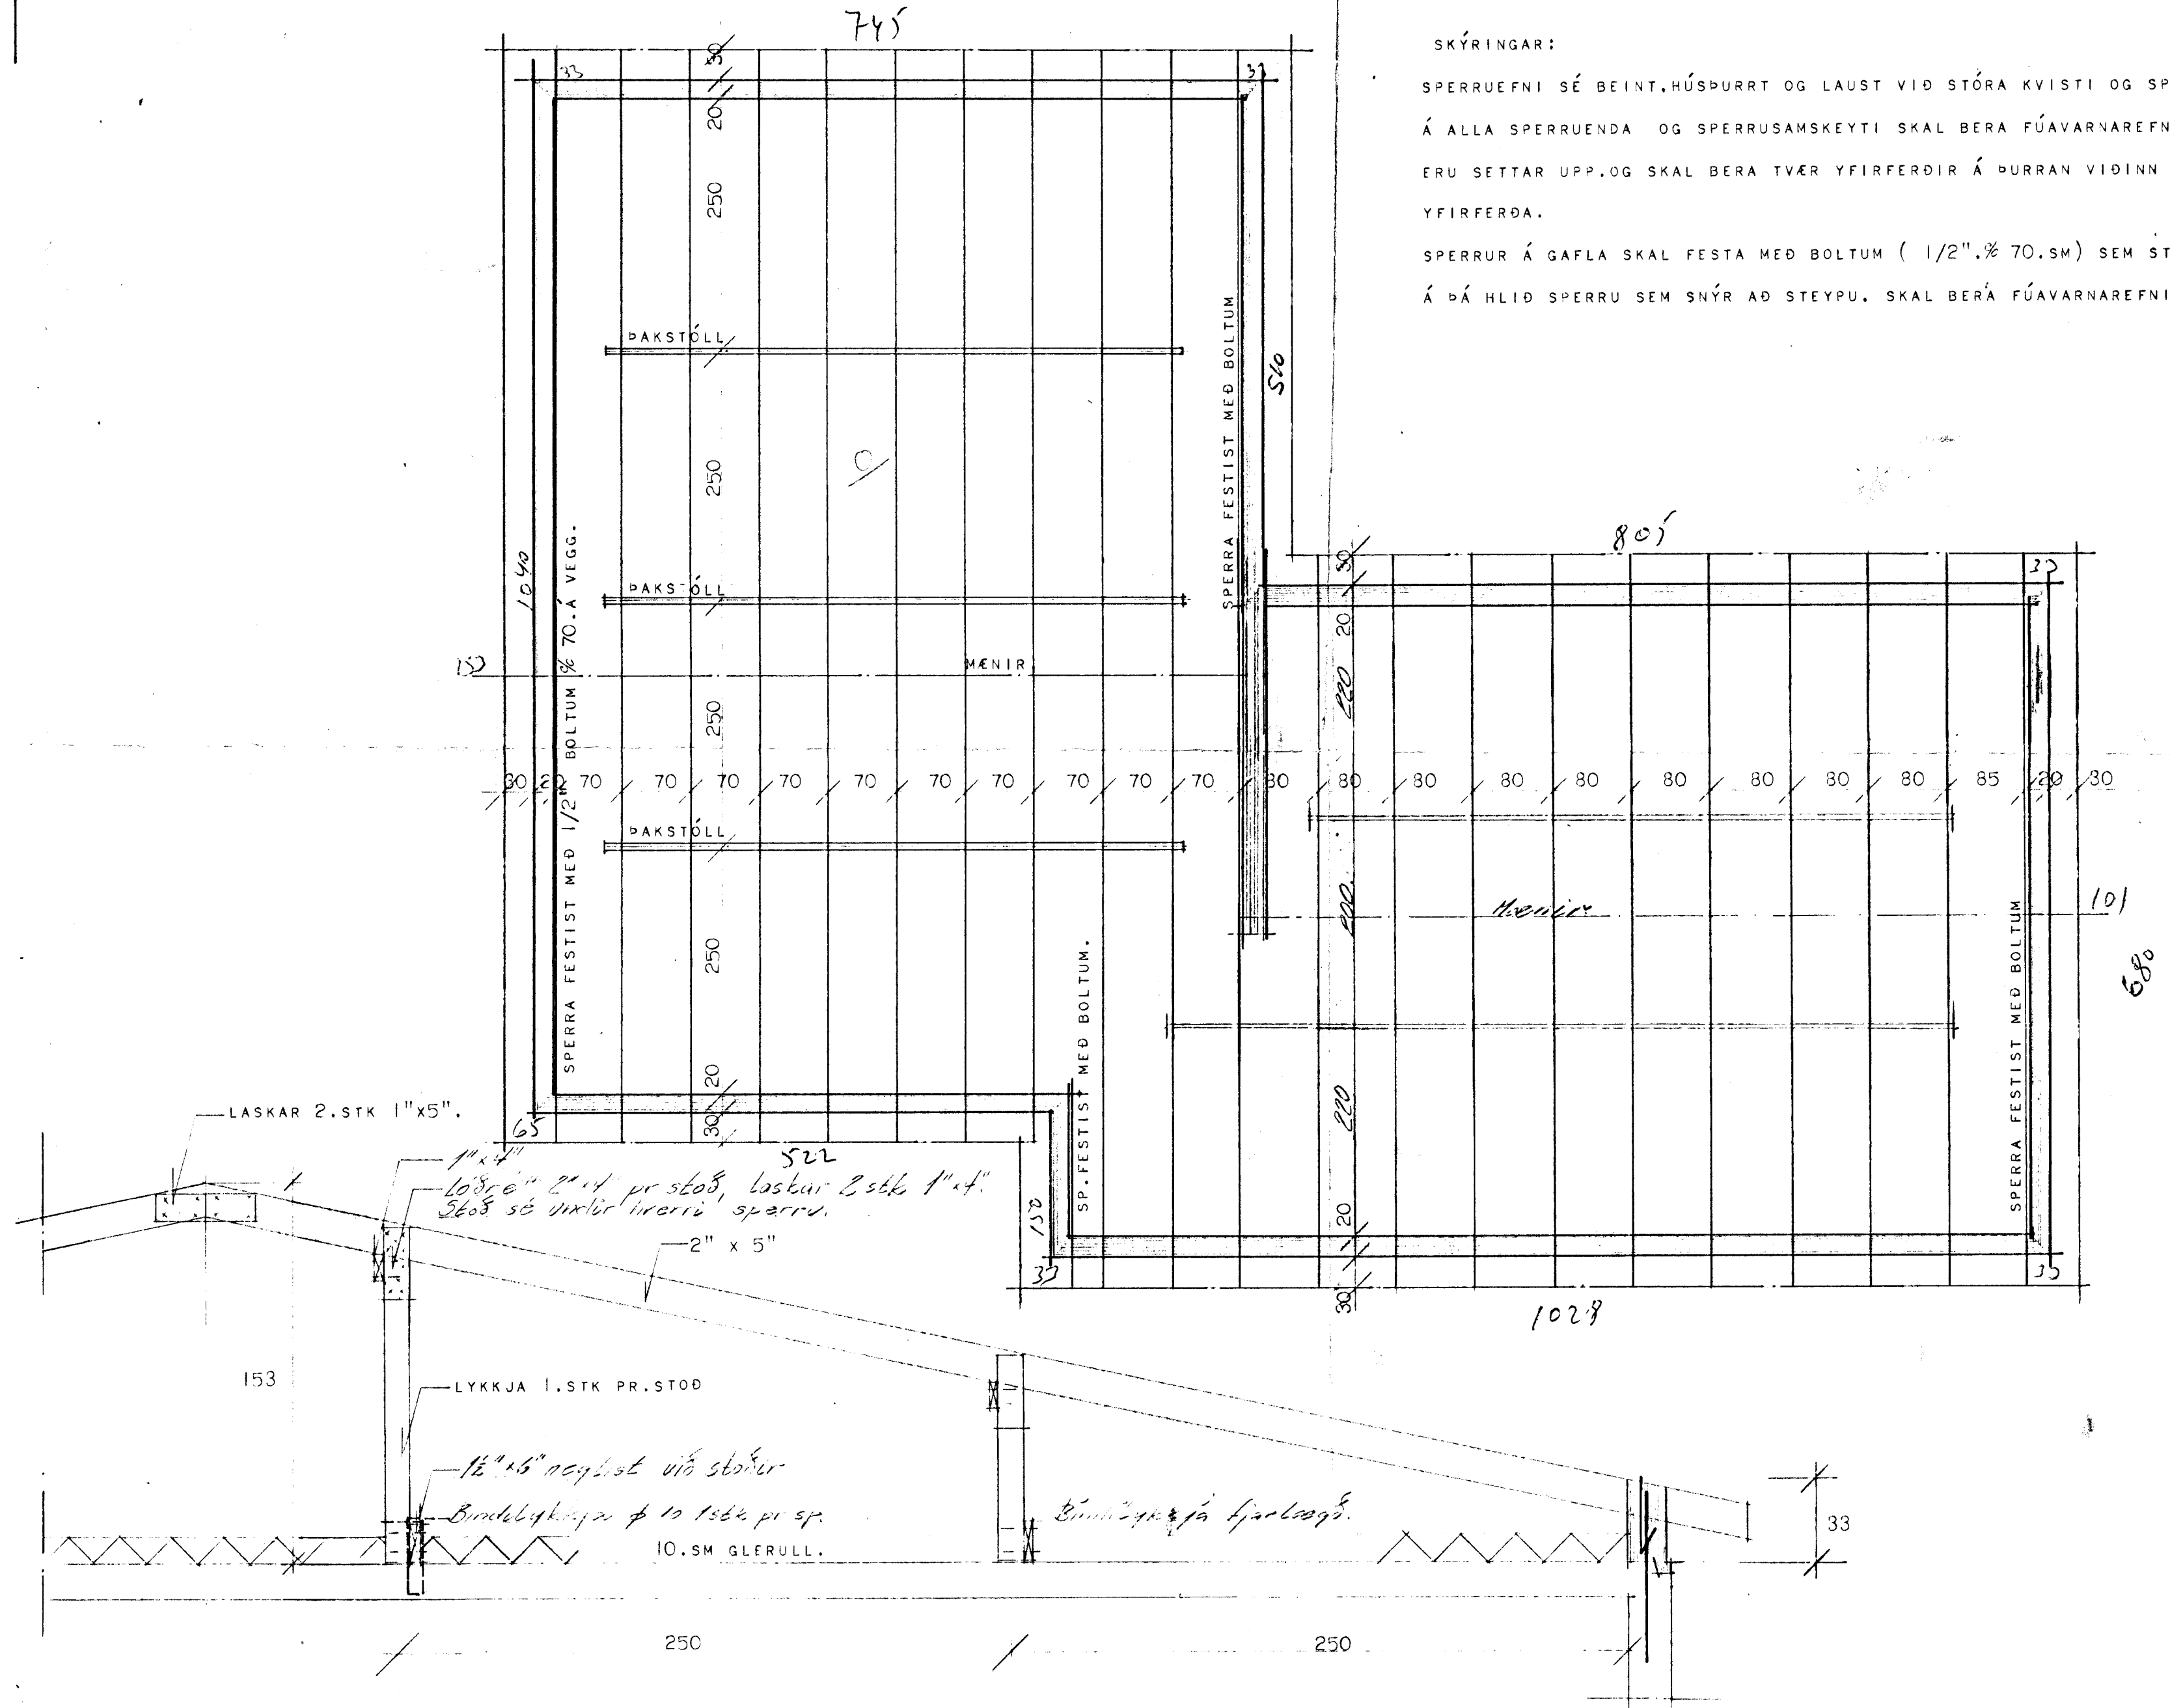

HÚSNÆÐISMÁLASTOFNUN RÍKISINS	
ÞAKVÍÐIR OG FESTINGAR Á ÞAKSTÓLUM.	SÉRTEIKNING VERK NR <b>128A.</b>
Breytt í maí '72 SPK Breytt í febr '72 SPK.	MK 1:50, 1:20. DES 1971.
Sigrún P. Kristjánsson	