GLITVANGUR 1. Blómvangur 18

Stál í plötum.

Slétt stál 37.	Kambstál Ks 40.
ϕ 10 % 36	K8 % 36
ϕ 12 % 110	K8 % 40
ϕ 10 % 30	K8 % 30.
3 ϕ 12. L=230	3K 10 L = 200.
3 ϕ 12. L=260	3K 10 L = 260.
4 ϕ 12	4K 10.
ϕ 10 % 50	K8 % 50.
ϕ 10 % 44	K8 % 44.
ϕ 10 % 32	K8 % 32.
ϕ 12 % 20	K10 % 20
ϕ 12 % 14	K10 % 14.

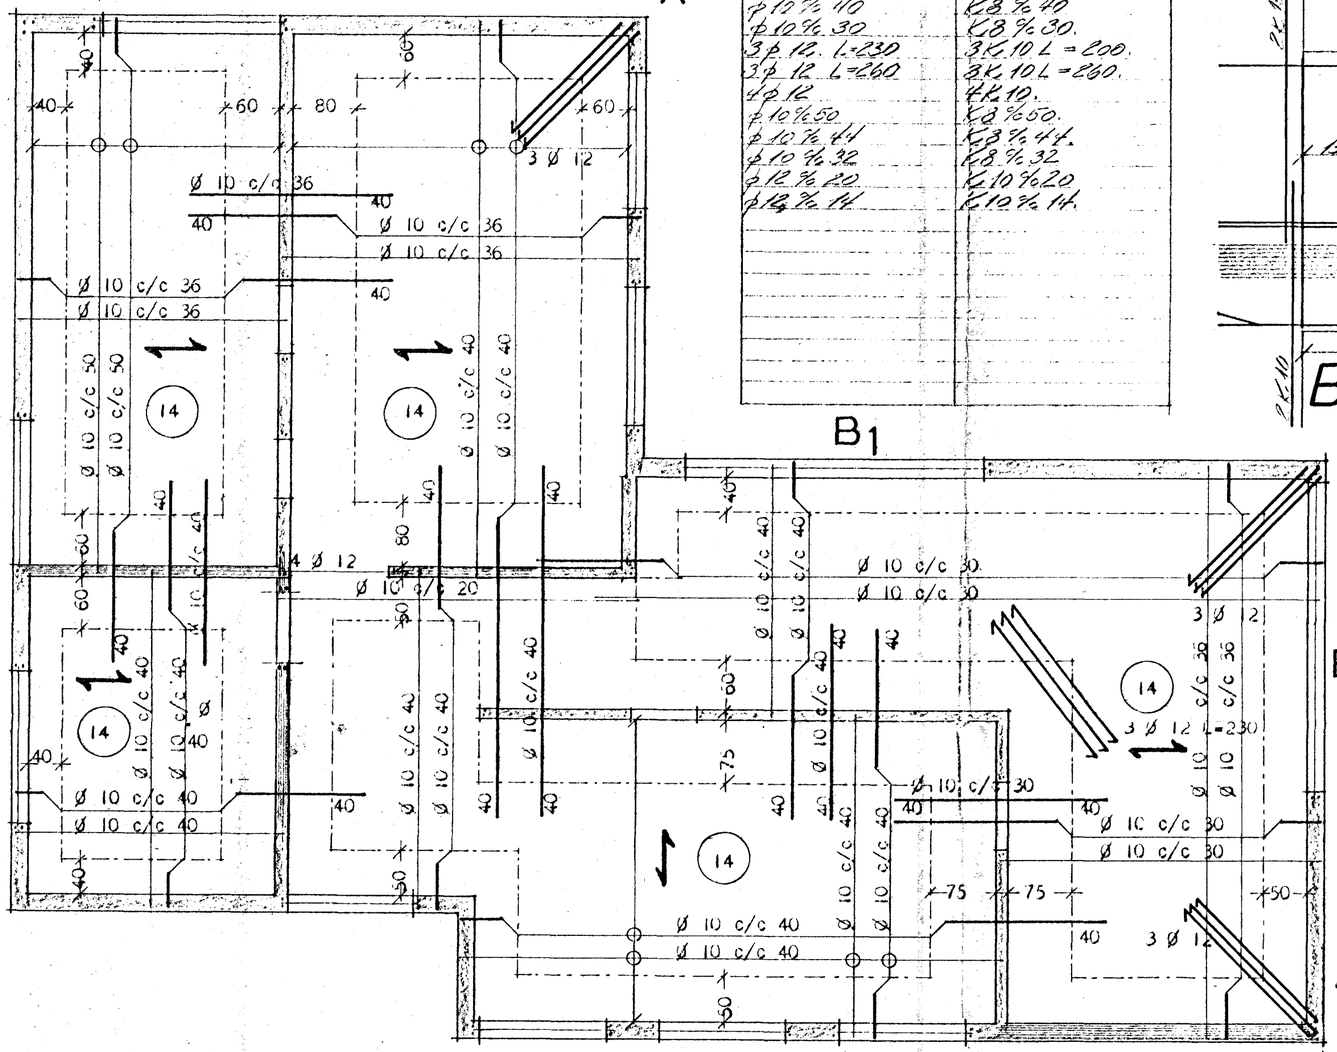

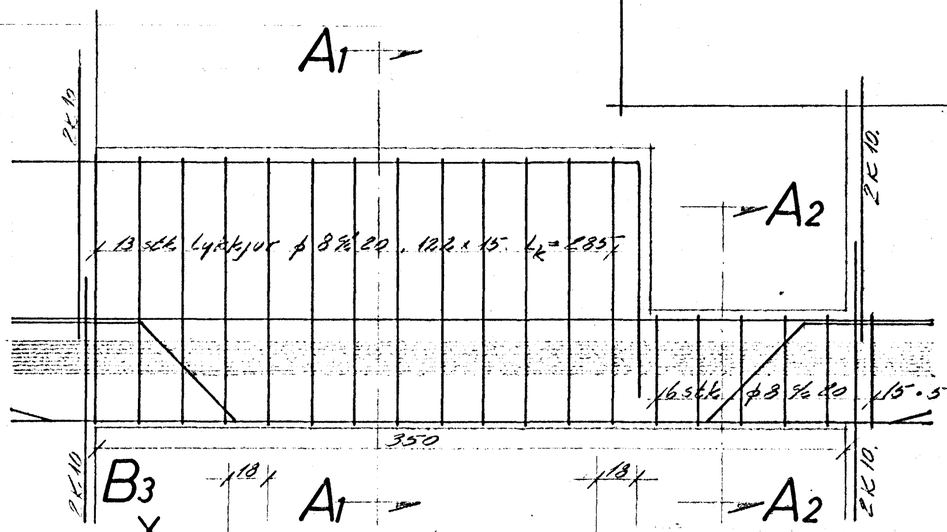

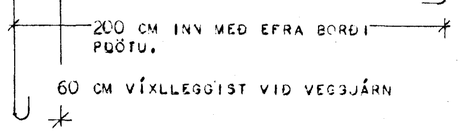

FORM JÁRNA ER KOMA Í HORN MERKT "X"

LOFT YFIR 2 HÆÐ MÁL 1:50

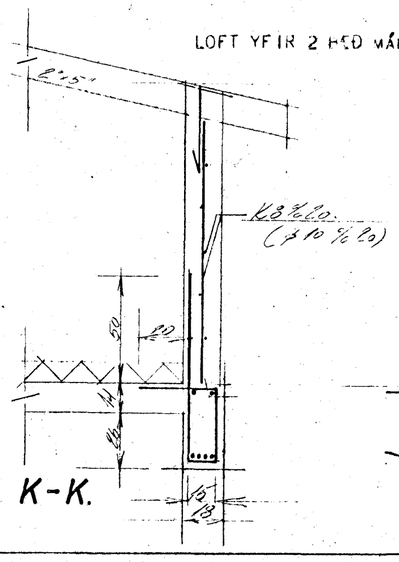

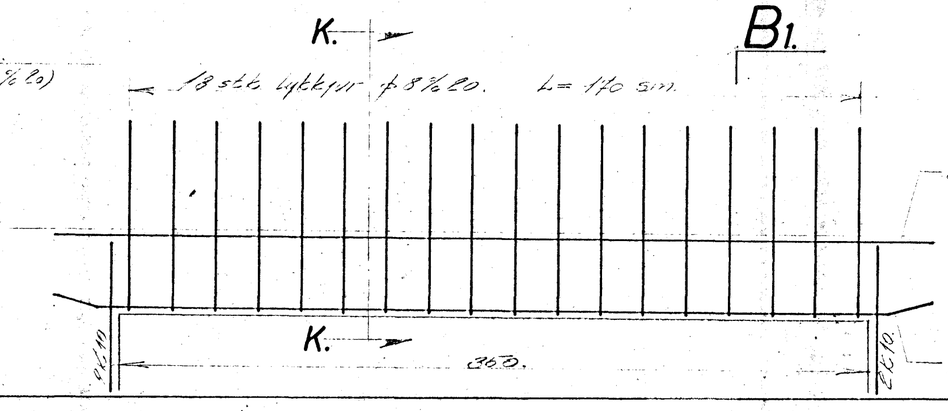

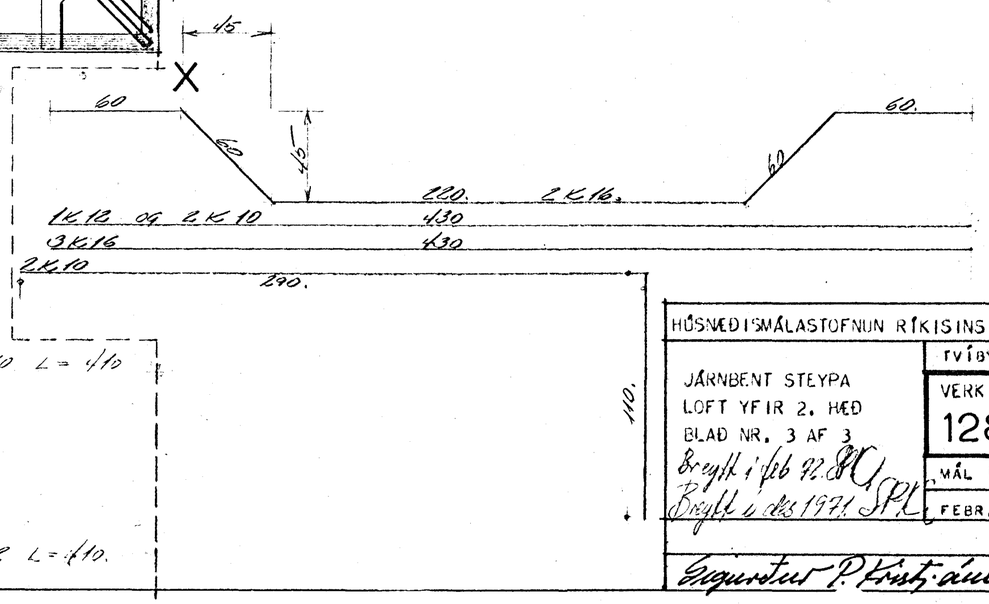

HÚSNÆÐISMÁLASTOFNUN RÍKISINS

TVÍBÝLISHÚS

JÁRNBENT STEYPA
LOFT YFIR 2. HÆÐ
BLAÐ NR. 3 AF 3

VERK
128 A

MÁL 1:50

FEBR. 1966

Breytt í feb 72. SÞ
Breytt í des 1971. SÞ

Sigurður P. Kristjánsson