


GLITVANGUR # Blömvangur 18

SKÝRINGAR:

SPERRUEFNI SÉ BEINT, HÚSPURRT OG LAUST VIÐ STÓRA KVISTI OG SPRUNGUR
 Á ALLA SPERRUENDA OG SPERRUSAMSKEYTI SKAL BERA FÚAVARNAREFNI ÁÐUR EN SPERRUR
 ERU SETTAR UPP OG SKAL BERA TVÉR YFIRFERDIR Á ÞURRAN VÍÐINN OG LÁTA ÞORNA Á MILLI
 YFIRFERDA.
 SPERRUR Á GAFLA SKAL FESTA MEÐ BOLTUM (1/2" ∅ 70, SM) SEM STEYPTIR ERU FASTIR
 Á ÞÁ HLIÐ SPERRU SEM SNÝR AÐ STEYPU, SKAL BERA FÚAVARNAREFNI.

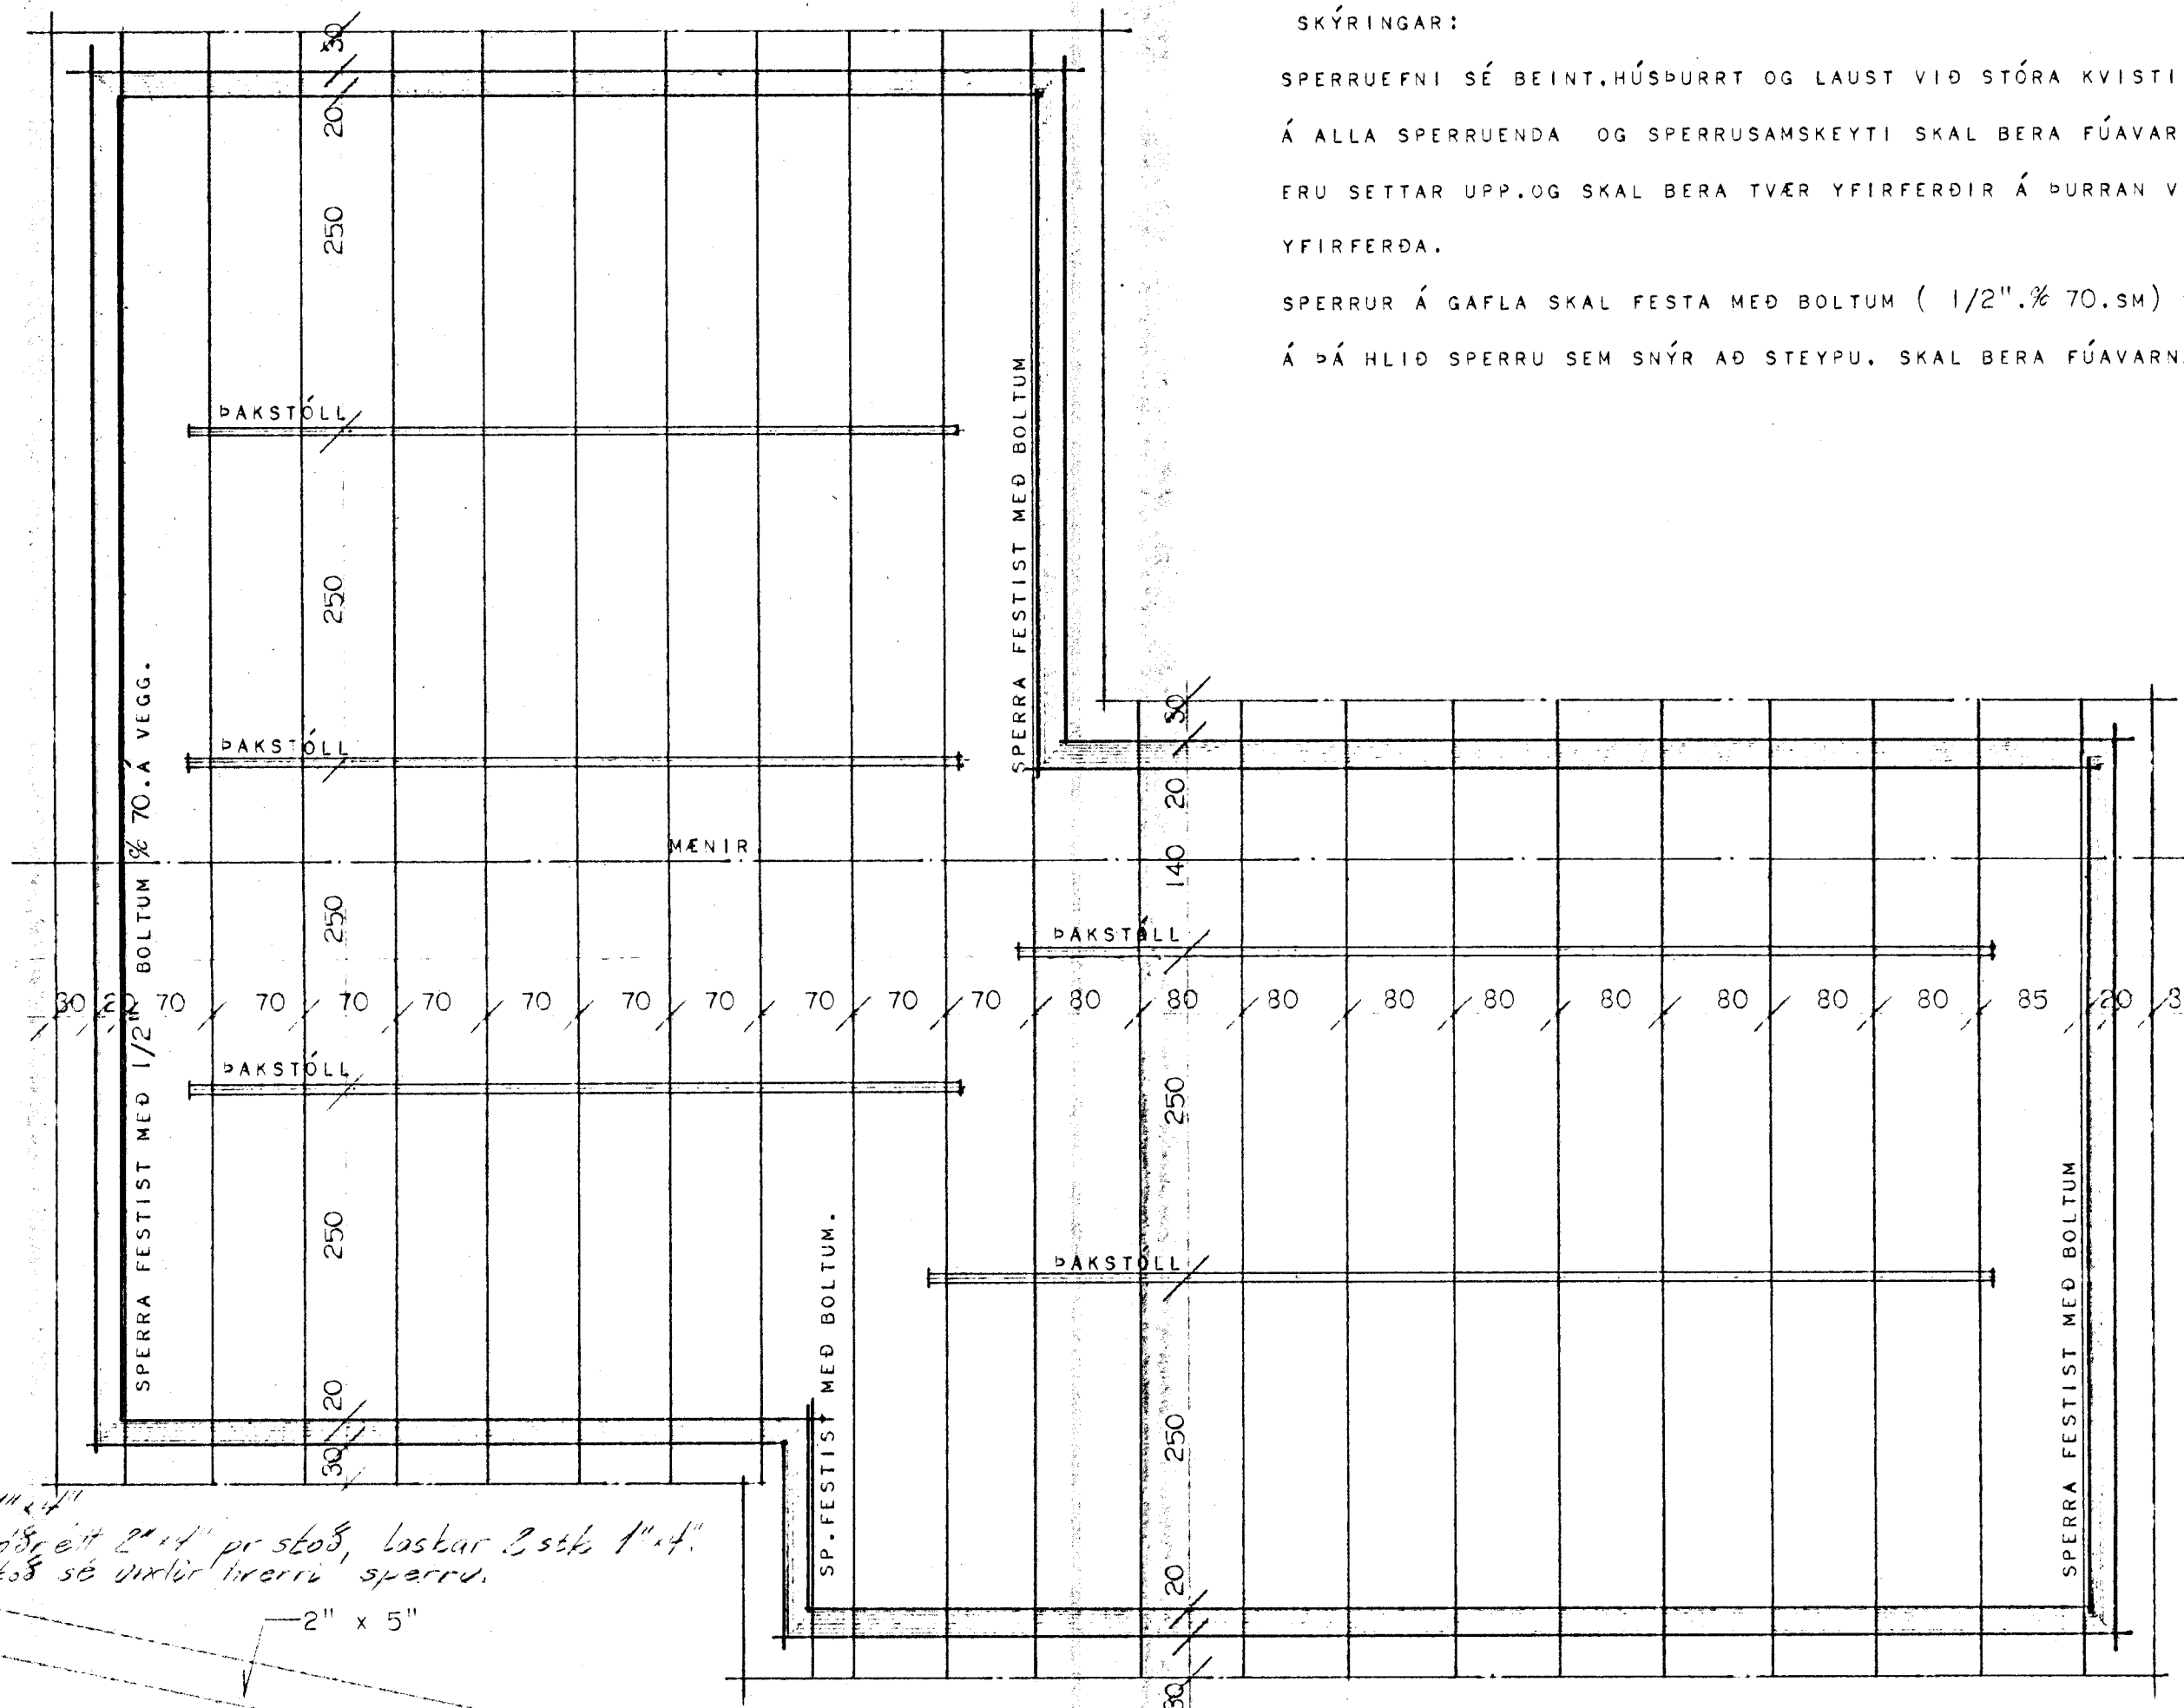

LYKKJA Ø 8 YFIR SPERRUENDA,
 LASKAR 2. STK 1" x 5".

*1 1/2" x 4" eitt 2" x 4" pr stöð, laskar 3 stk 1" x 4".
 Stöð sé útlín lífreru sperru.*

2" x 5"

153

LYKKJA 1. STK PR. STÖÐ

1 1/2" x 6" naglist við stöðir
 Bindilykkja þ 10 1stk pr sp.
 10. SM GLERULL.

Bindilykkja þar lögð.

33

K 8 ∅ 30 L=115.

250

250

HÚSNÆÐISMÁLASTOFNUN RÍKISINS	
ÞAKVÍÐIR OG FESTINGAR Á ÞAKSTÖLUM.	SÉRTEIKNING VERK NR 128A. MK 1:50, 1:20. DES 1971.
<i>Breytt á febr 72. SPK.</i> <i>Sigurður P. Kristjánsson</i>	