

BLÓMVALIGUR NR. 1. HAFNARFIRÐI M. 1100.


Samþykkt á fundi bygginga-  
nefndar þ. 1/10 1969

BYGGINGAFULLTRÚINN  
Í HAFNARFIRÐI


*F. Sigurðsson*

*Fot*


*Bilgæmslan byggist samtímið  
aðal húsinu.  
Gengið verði þrjú opur eldstaki  
í samræði við slökunlidstjórn.*

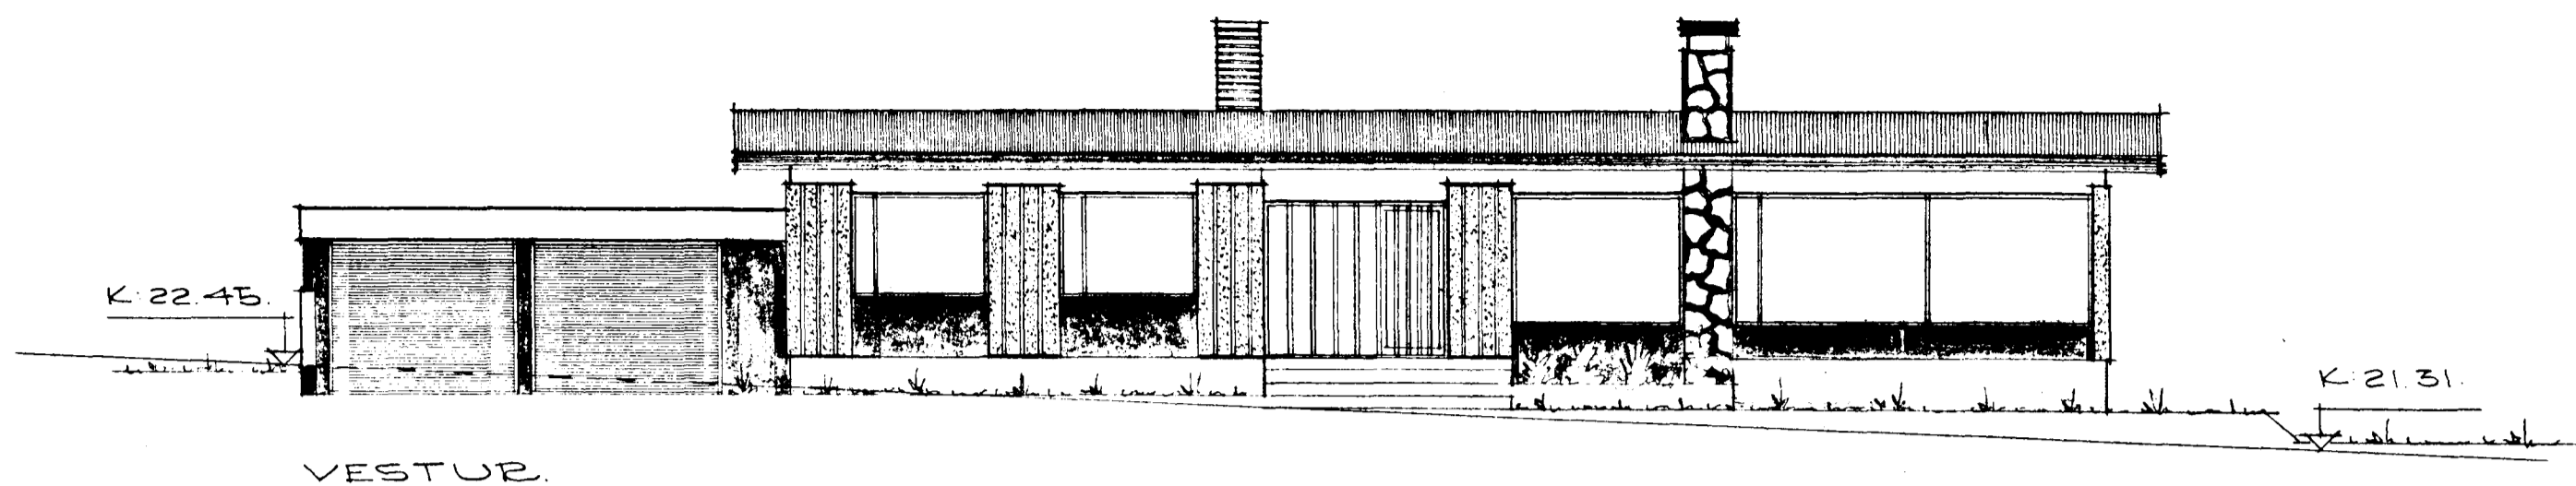


VESTUR.

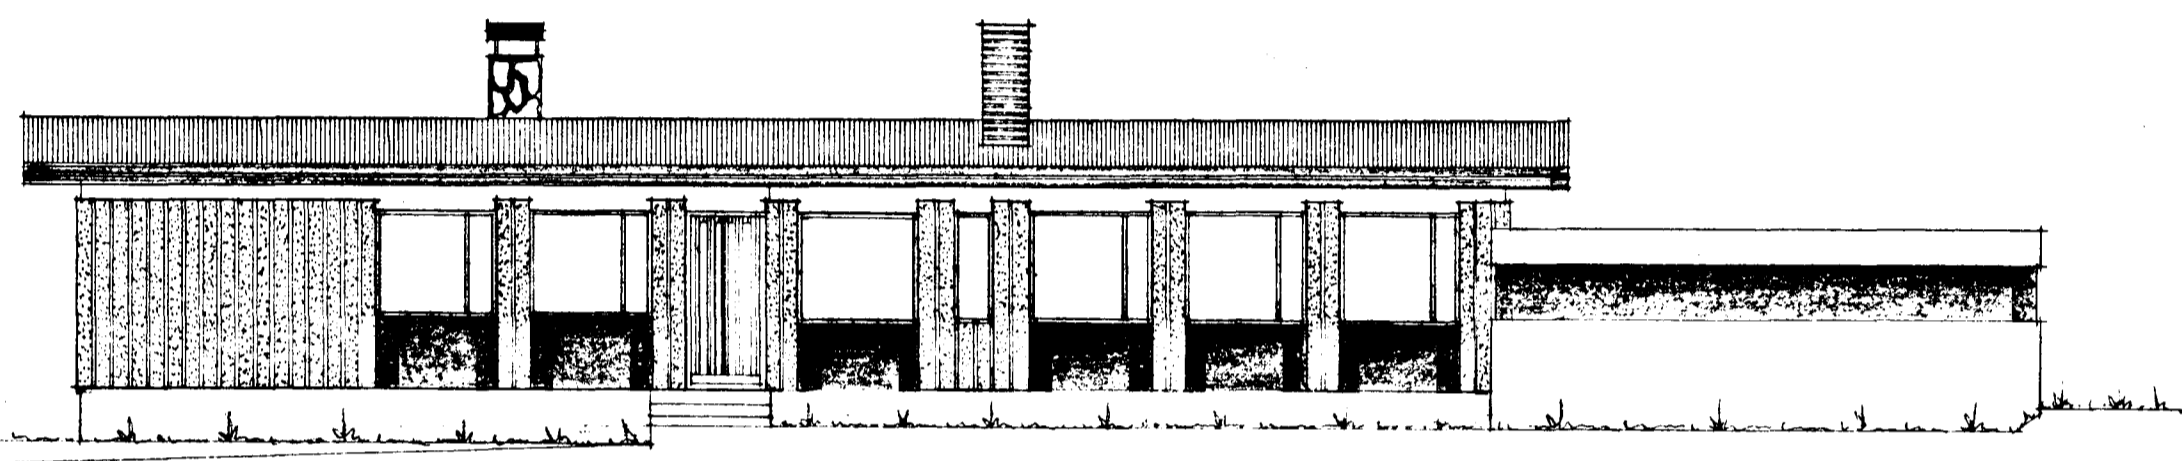

AUSTUR.

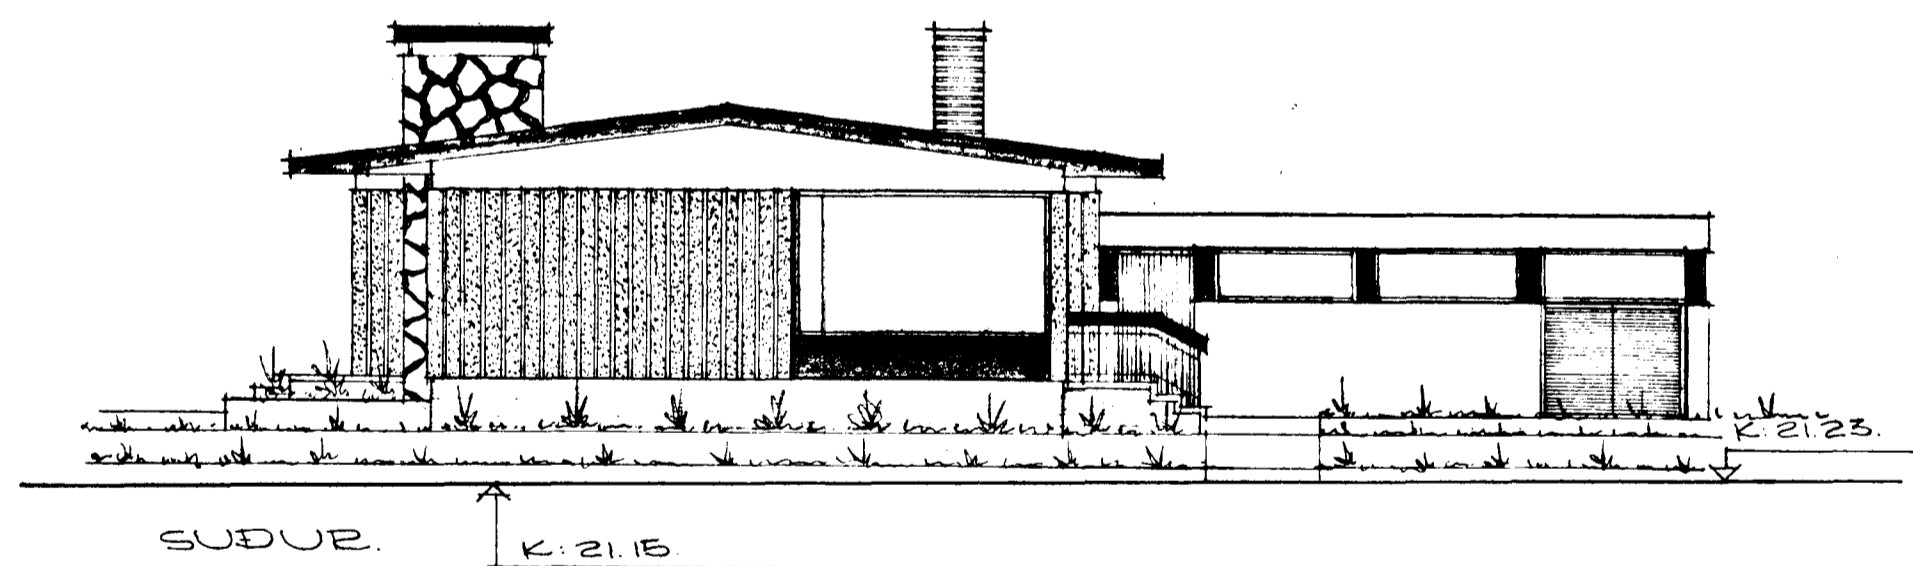

SUDUR.

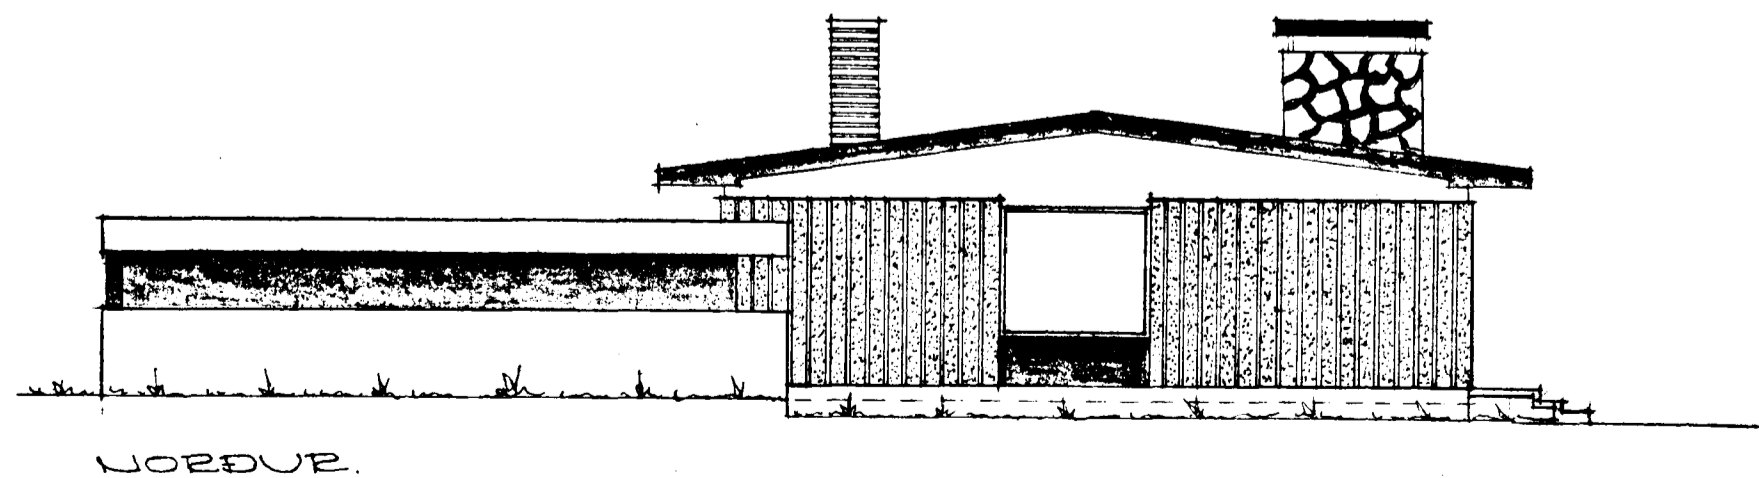

NORDUR.

REYKJAVÍK 1 SEPT. 1969.

*Fjastani Sveinsson*