


GLITVANGUR 1.

HAFNARFIRÐI.

Blávangur 20

Samþykkt á fundi bygginga-
nefndar þ. 28. 7. 1971
BYGGINGAFULLTRÚINN
I HAFNARFIRÐI
F. Sigurðsson

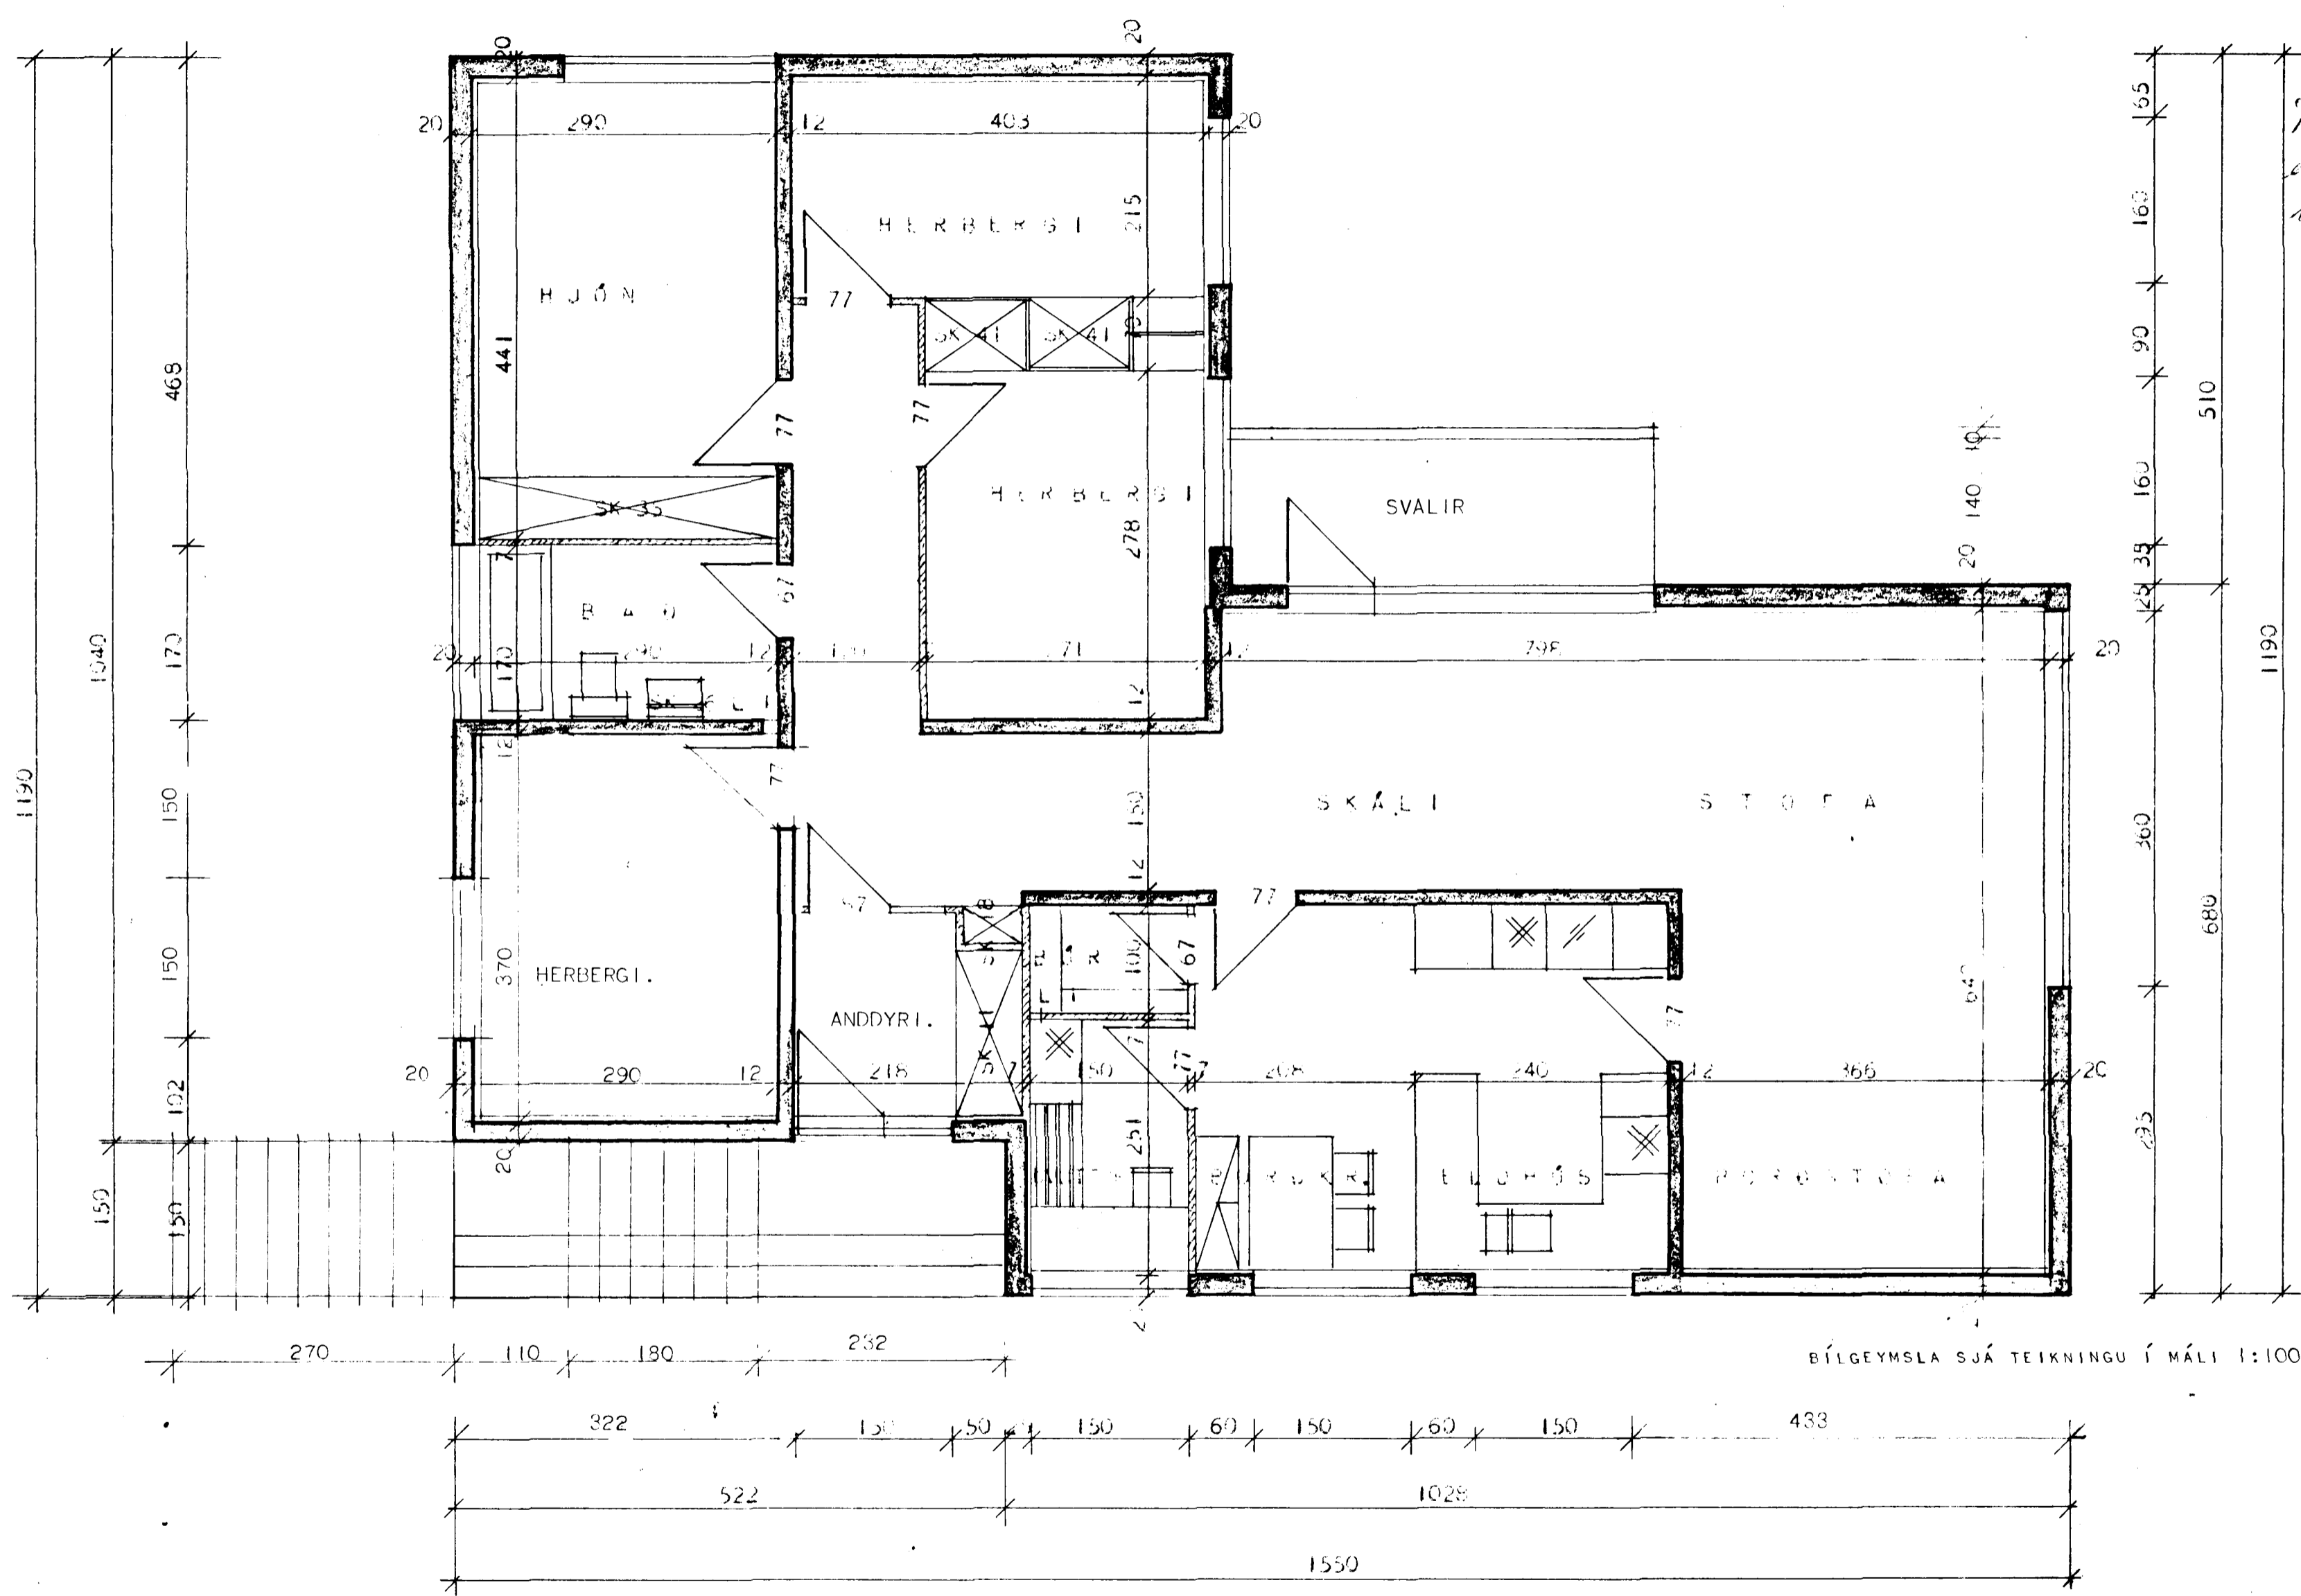

*Féstið er að sjálflokumdi
elliearnastuð verði á geymslu
í hlífingnum.*

- STEYPTUR VEGGUR
- HLÁÐINN VEGGUR
- SK = SKÁPUR
- L = LOFTRÁS

BÍLGEYMSLA SJÁ TEIKNINGU Í MÁLI 1:100.

HÚSIÐ VERÐUR HITAD UPP MEÐ RAFMAGNI

BREYTT Í JÚLÍ 71 SG

HÚSNÆÐISMÁLASTOFNUN RÍKISINS	
GRUNNMYND I. HEDAR MÁL 1:50	TVÍBÝLISHÚS VERK 128 A BLAD NR 5 FEBRÚAR 1965

Sigurður Salmundsson
Halldór Halldórsson