



GLITVANGUR 1.

HAFNARFIRÐI.

Innátök samþykkt 23. 18. 1971

l.h. RAFVEITU HAFNARFIJARDAR

Verkstjóri
Albert S. Sigmundsson

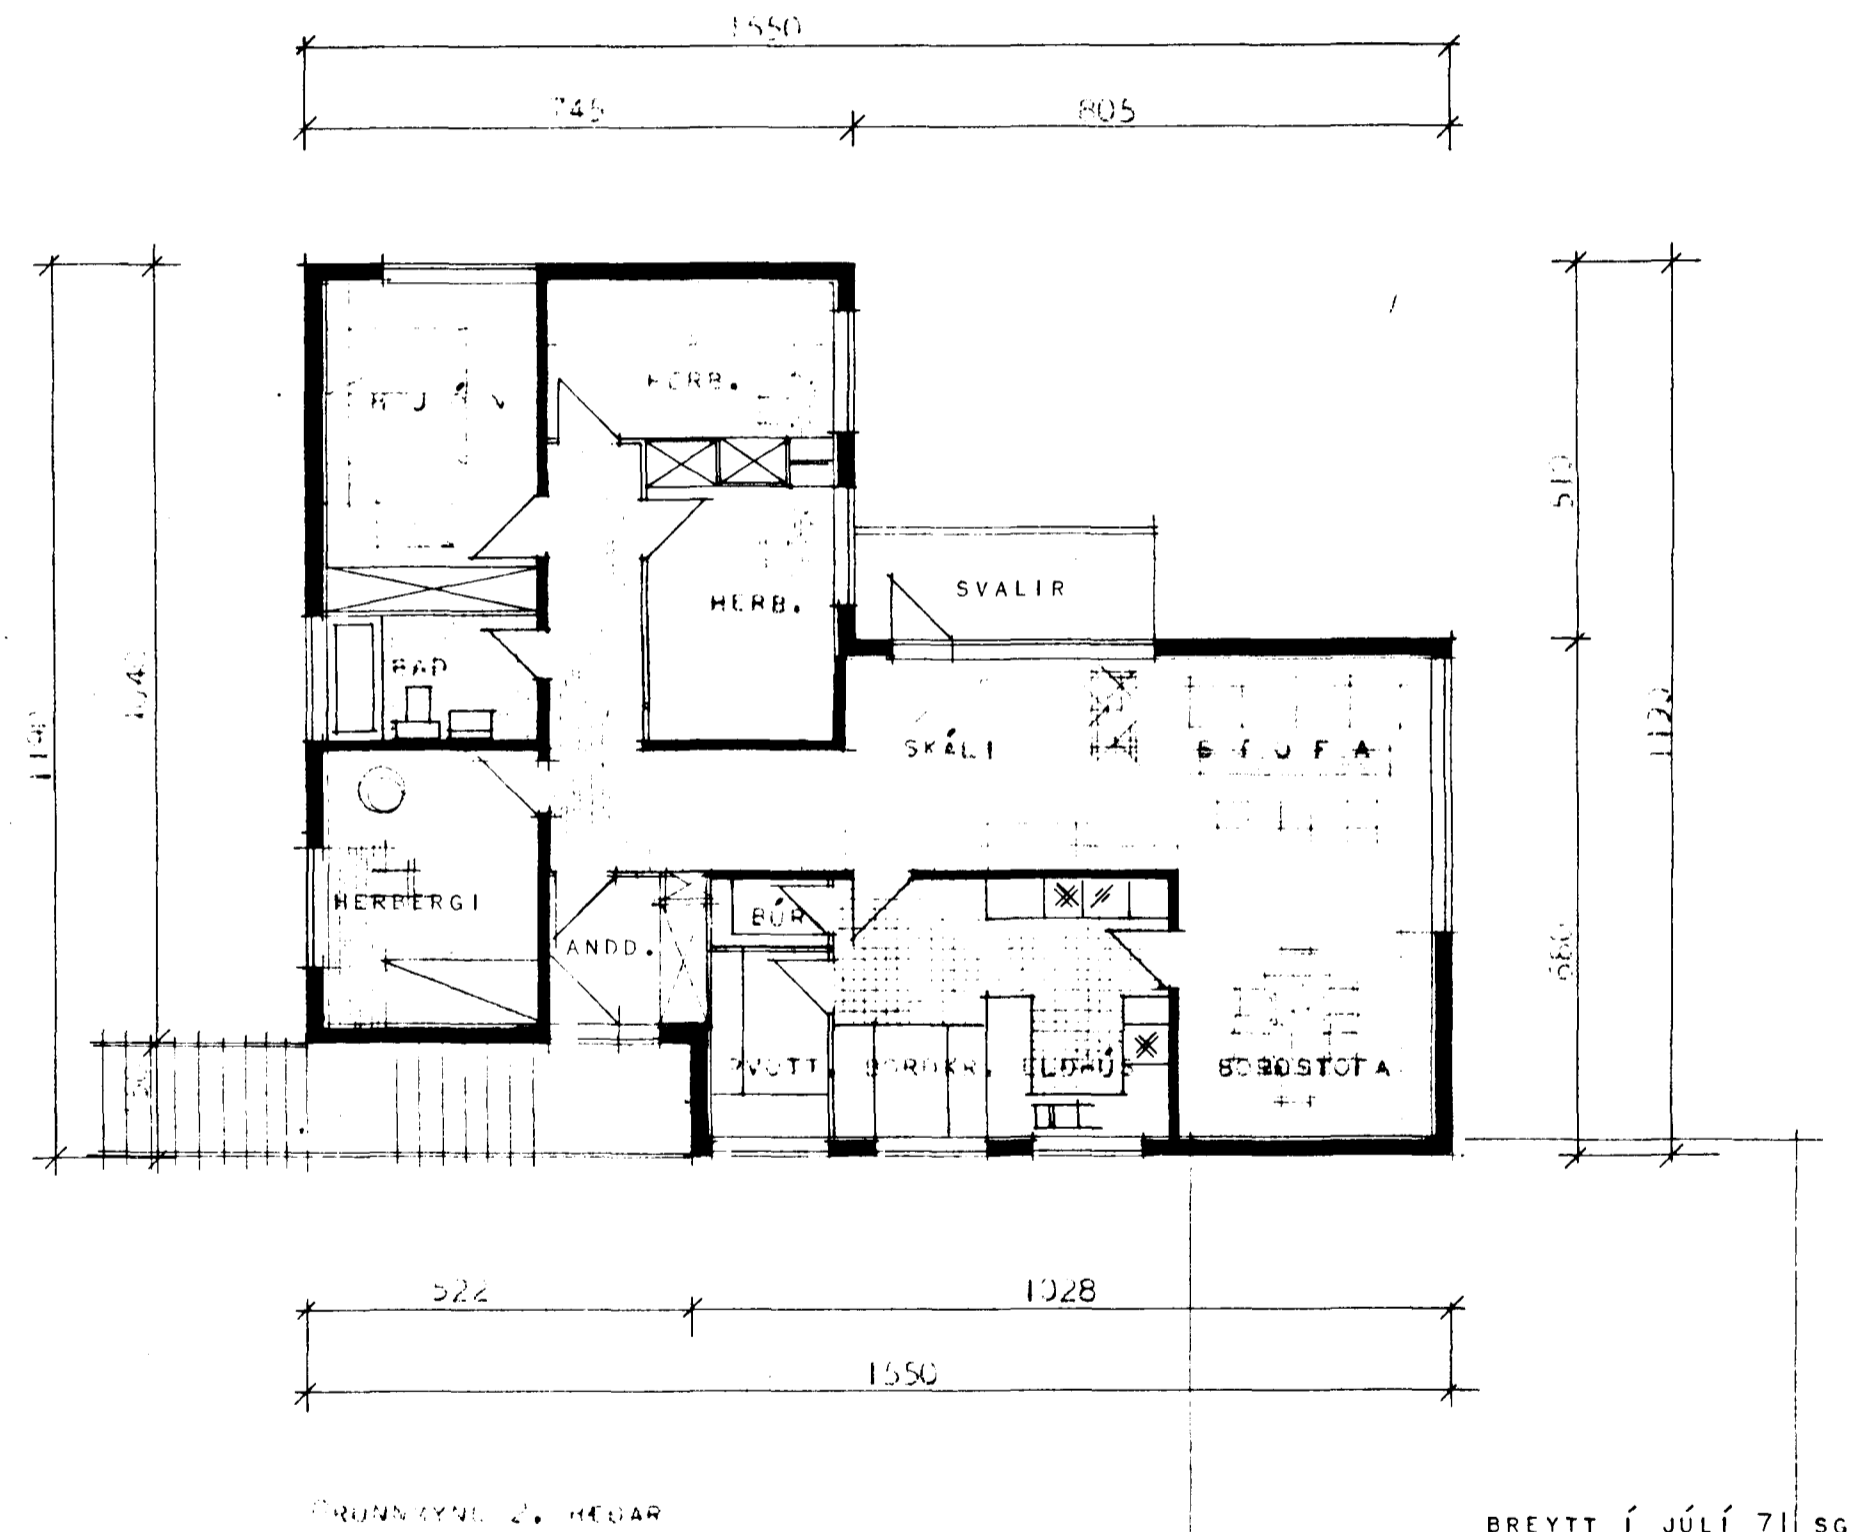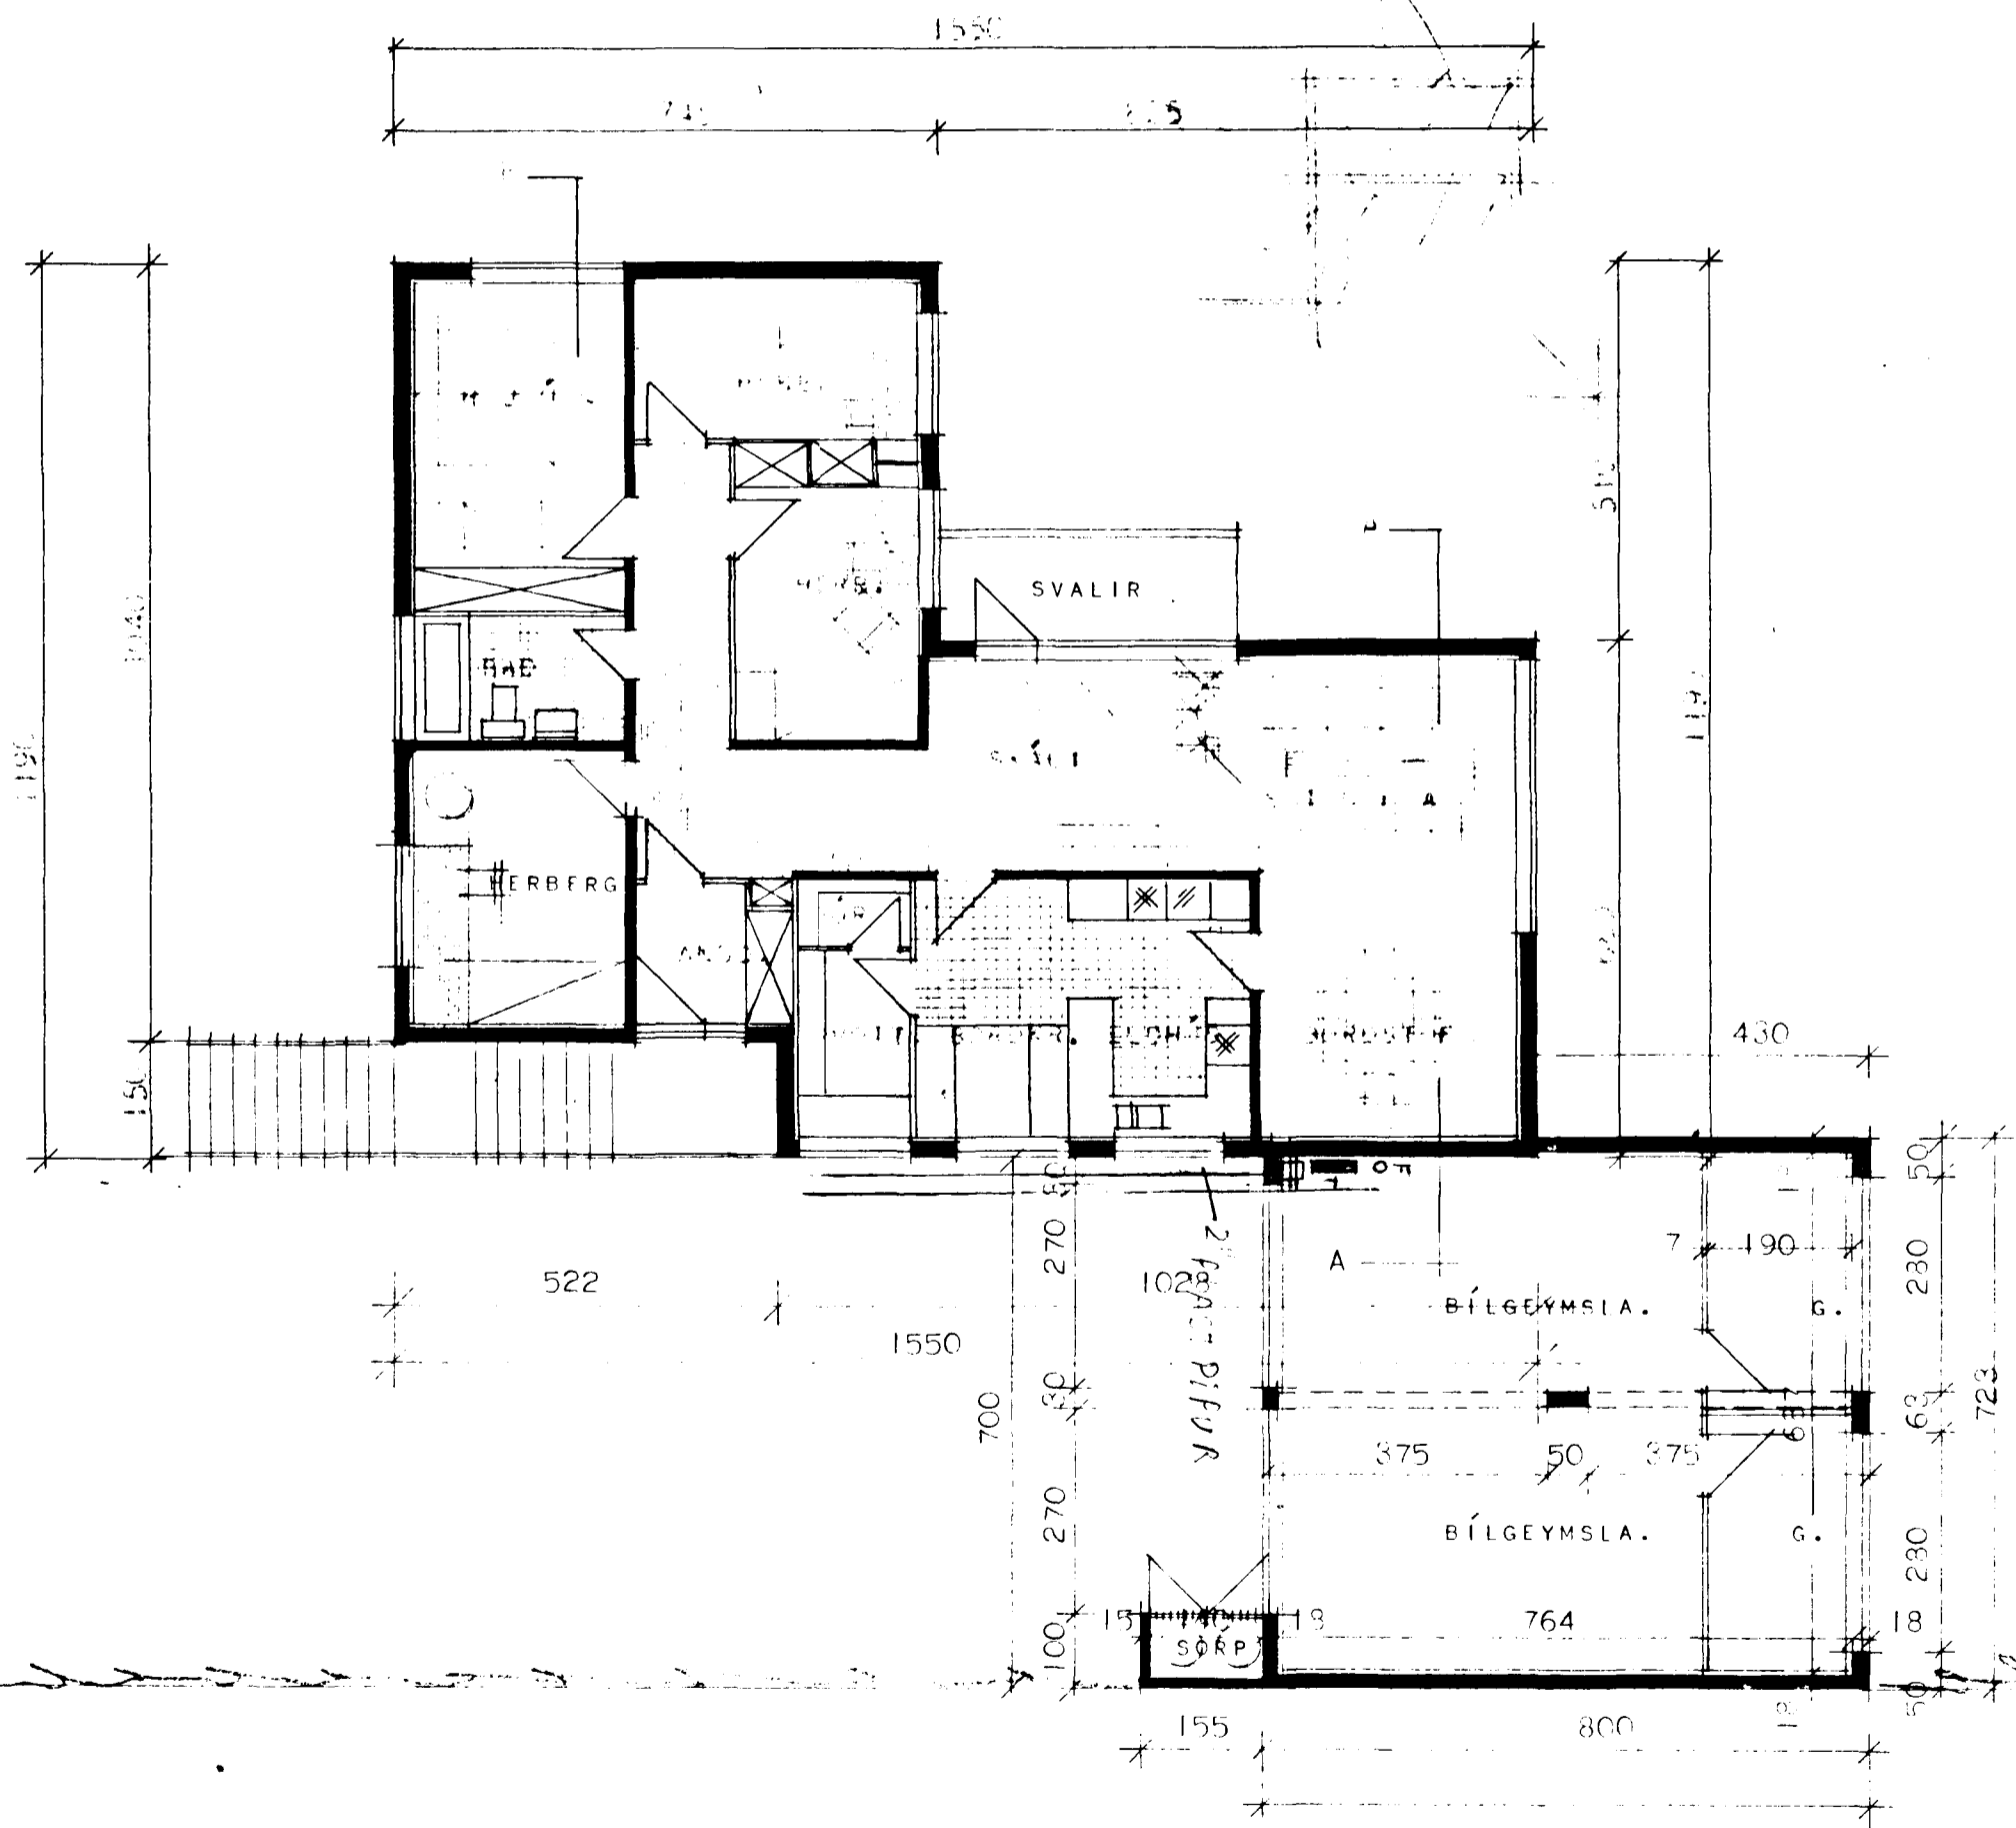

HÚSIÐ VERÐUR HITAD UPP MEÐ RAFMAGNI

BREYTT Í JÚLÍ 71 SG


TRÉBYLISHÚS

GRUNNMYNIR MÁL 1:100

VERK

128 A

BLAD NR. 1

FEBRÚAR 1965

Albert S. Sigmundsson

Raeldís Halldórsdóttir