

GLITVANGUR 1.

HAFNARFIRÐI.

NORÐUR

BLÓMVANGUR

AUSTUR



GLITVANGUR

VESTUR

LEIKSVÆÐI.


SUÐUR

AFSTÖÐUMYND MÁL 1:500

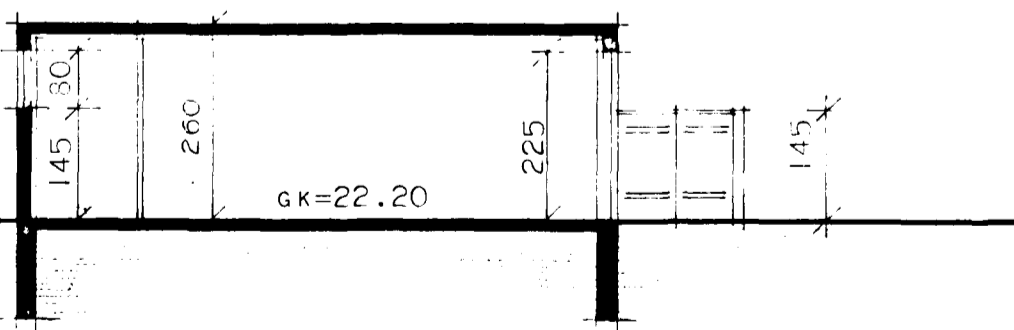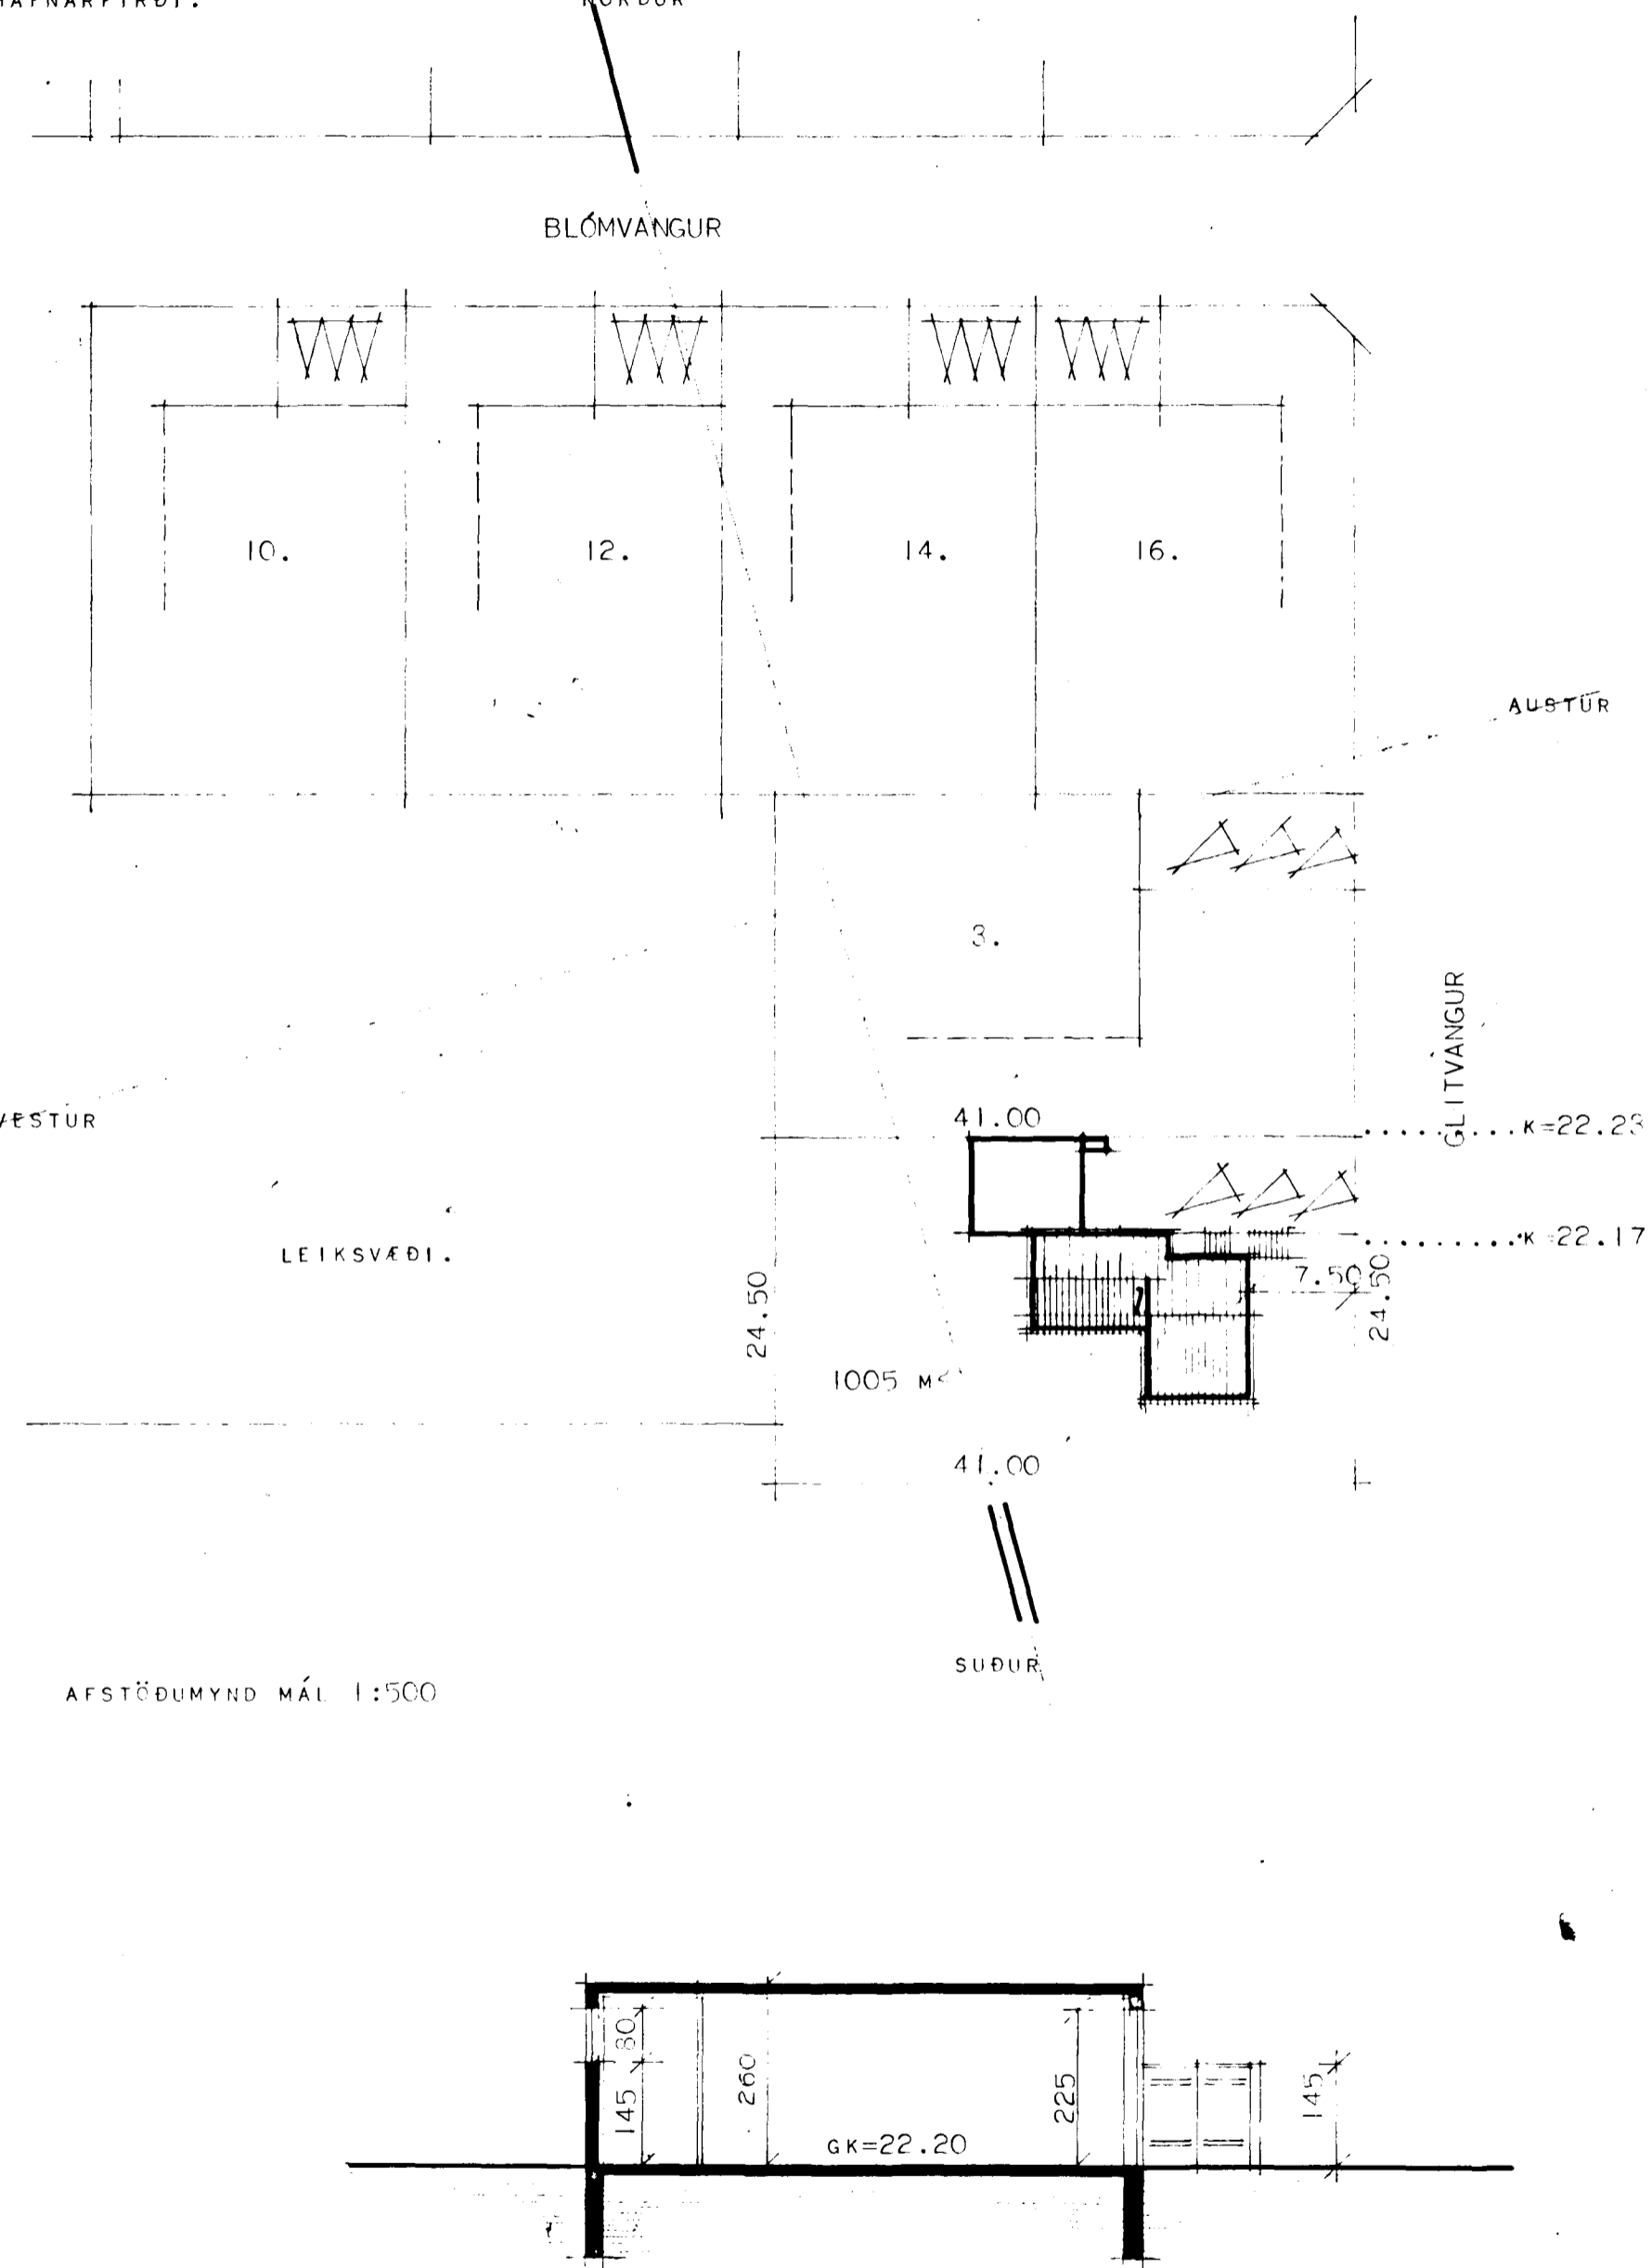

SNEIÐING A--A

2. hæð sérteikn.

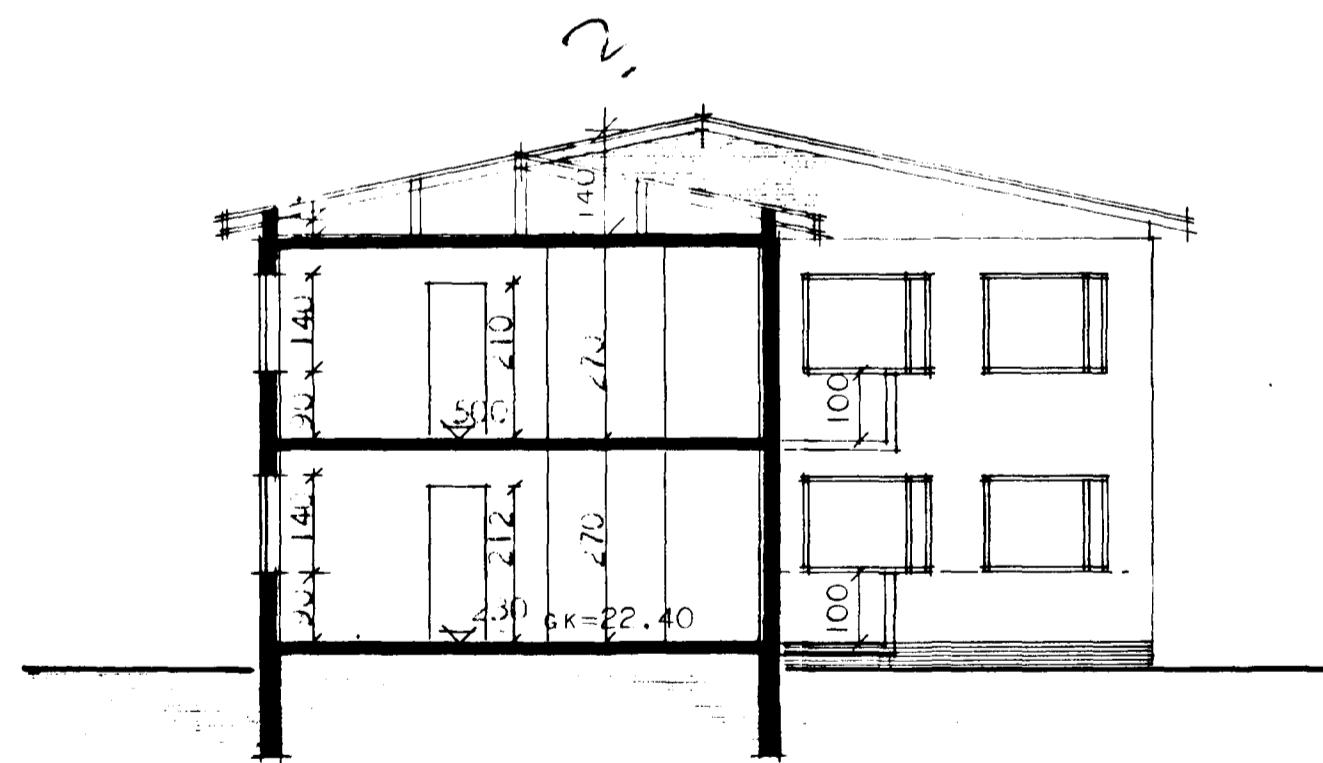

SNEIÐING B--B

SNEIÐING Í BÍLGEYMSLU.

Samþykkt á fundi bygginga-
ráðsins p. 17. 5. 1962
BYGGINGARFRÓÐGAFN
I HAFNARFIRÐI
S. Sigurðsson

BREYTT Í JÚLÍ 71 SG

HÚSNÆÐISMÁLSTOFNIN RÍKISINS	
GRUNNMYND OG SNEIÐ- MYNIR MÁL 1:100	TVÍBÝLIHÚS VERK 128 A BLAÐ NR. 2 FEBRÚAR 1965

Sigurður Erlingsson
Halldór Halldórsson

AFSTÖÐUMYND MÁL 1:500