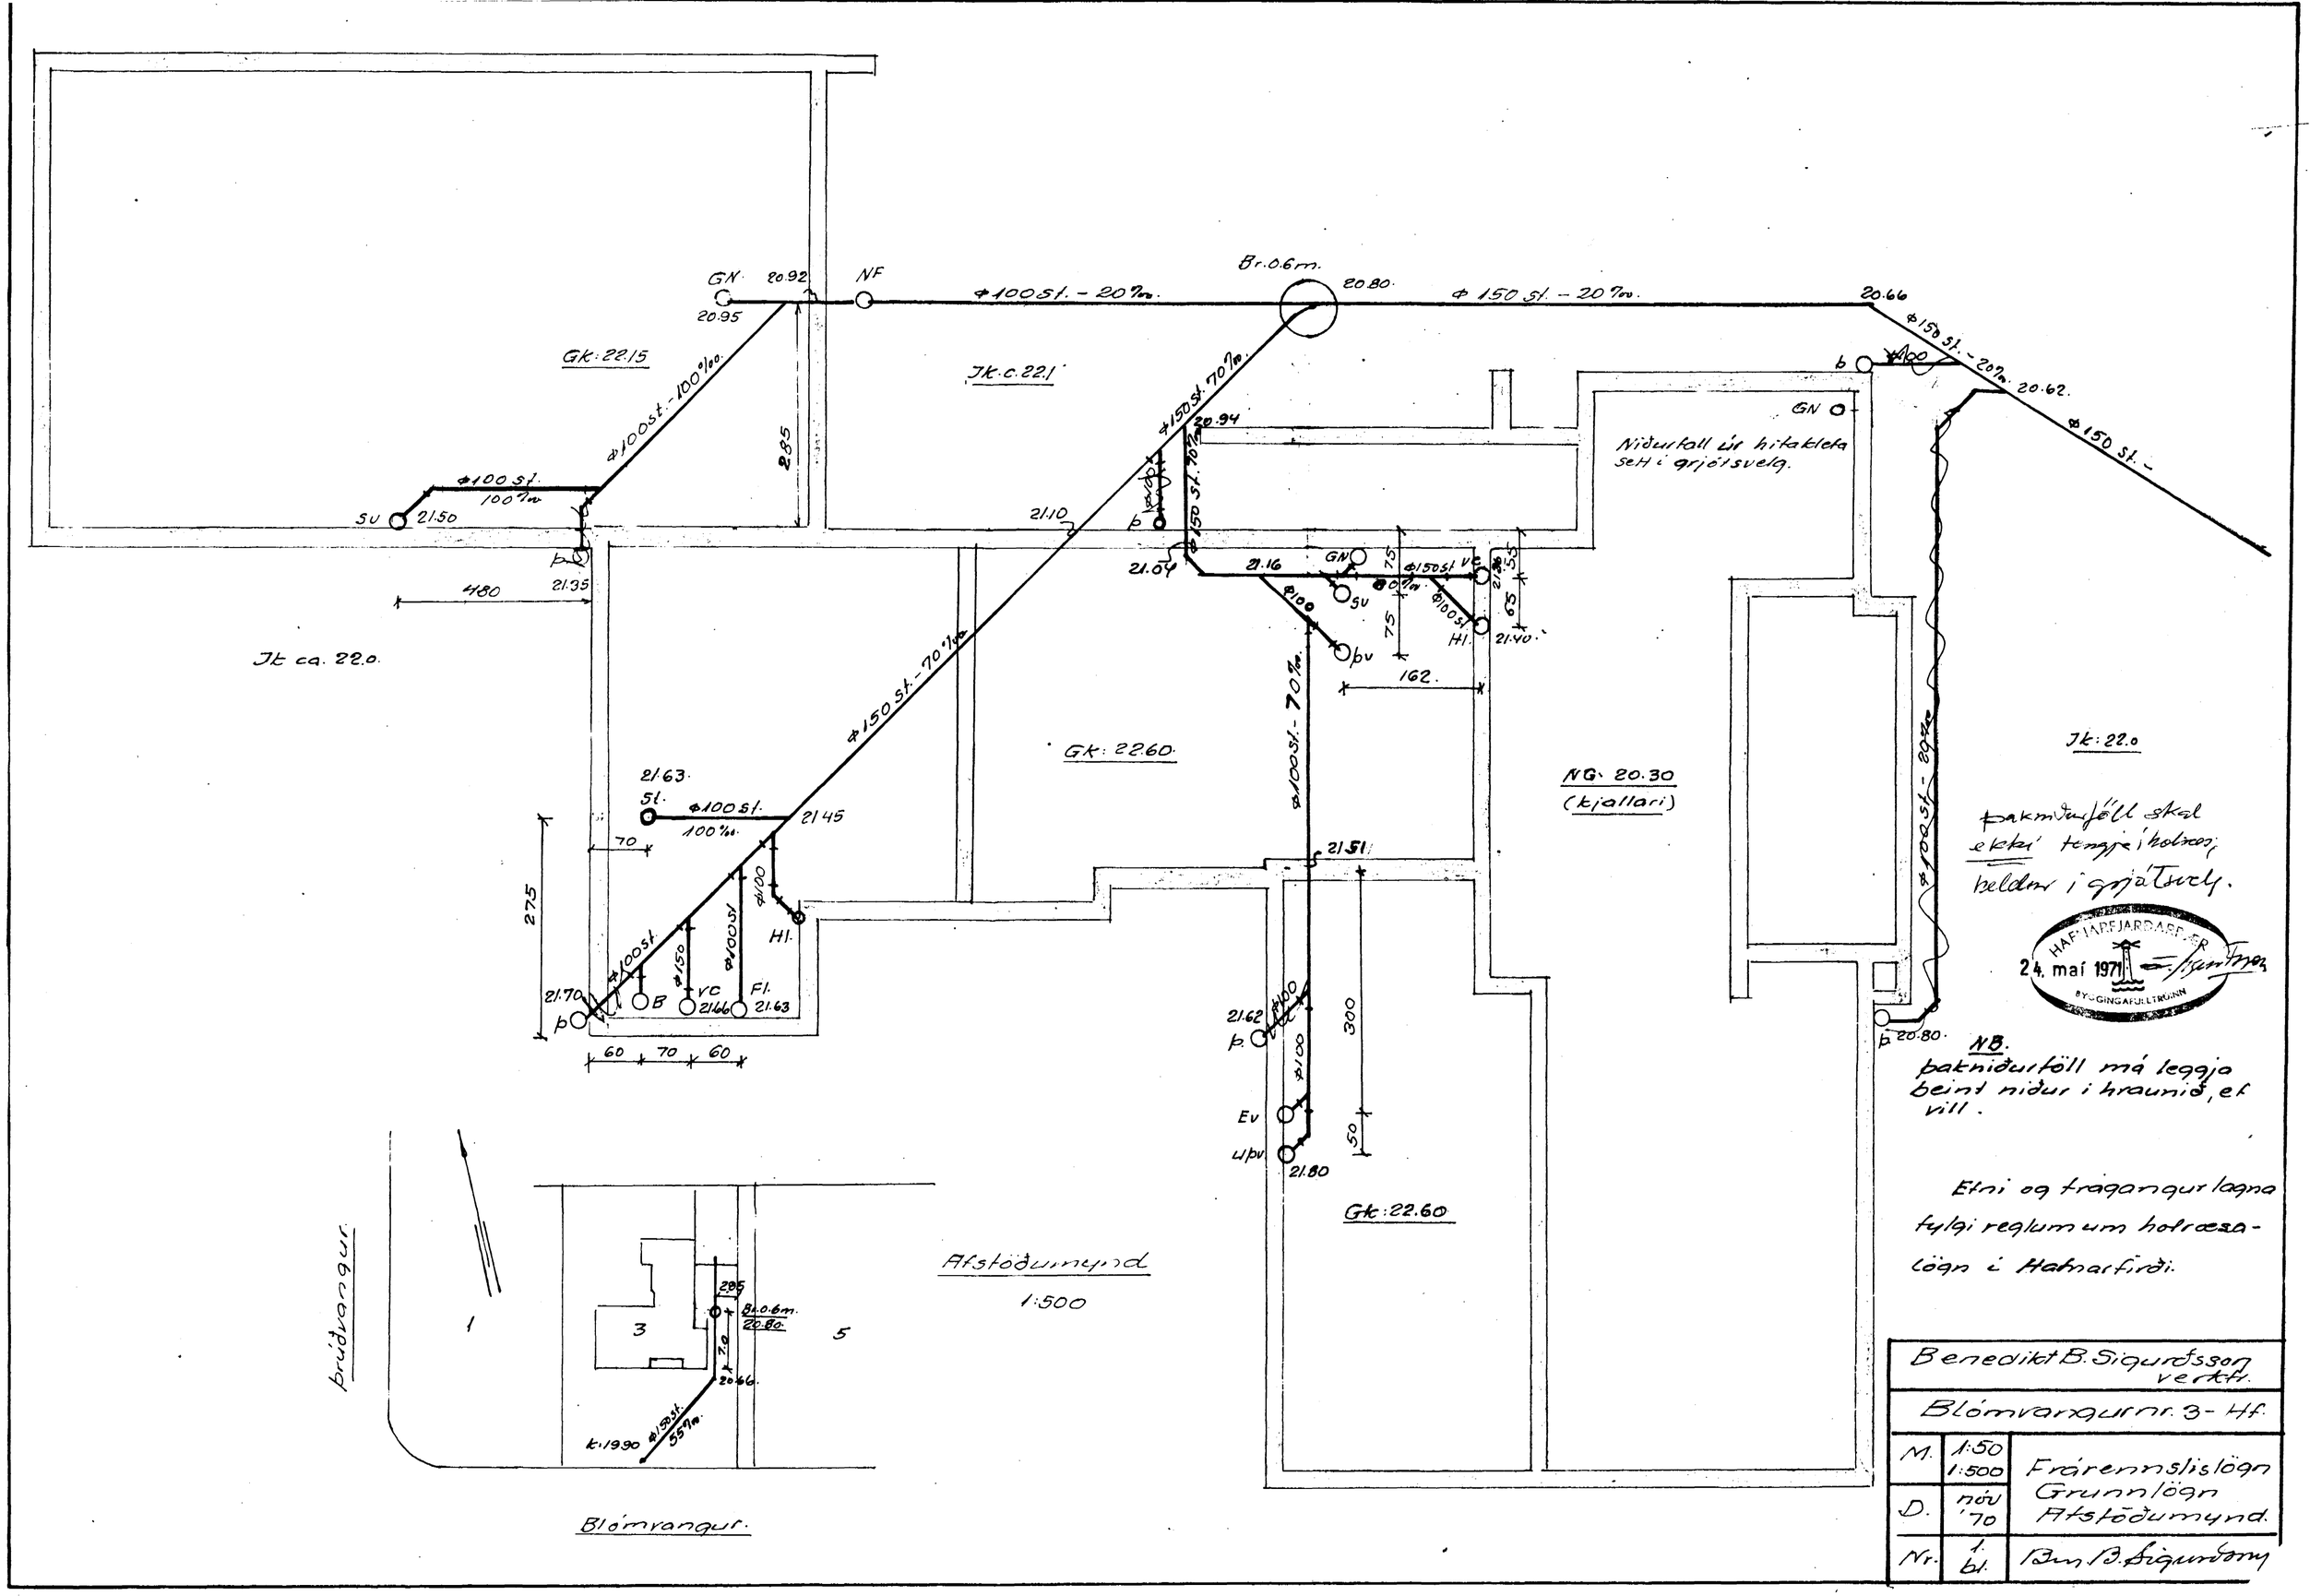

Þakniðurföll skal ekki tengja í holræsi; beldur í grjótsvelg.

HAFNARFJARÐARÞÆR
24. maí 1971
BYGGINGAFULLTRÚINN

NB.
Þakniðurföll má leggja beint niður í hraunið, ef vill.

Efni og frágangur lagna fylgi reglum um holræsalögn í Hafnarfirði.

Benedikt B. Sigurðsson verkfr.		
Blómvangur nr. 3 - Hf.		
M.	1:50 1:500	Frárennslislögn Grunnlögn Atstöðumynd.
D.	nóv '70	
Nr.	1. bl.	Ben. B. Sigurðsson