


1. hæð 1:100

Ofnaskrá - Stálöfnar.

Epallari 1:100

1	MP <sub>1</sub> - 74/10.	AB	14	MP <sub>2</sub> 74/46	AD
2	MP <sub>1</sub> - 74/18.	AB	15	MP <sub>2</sub> 74/22	CD
3	MP <sub>2</sub> - 74/24	A-D	16	MP <sub>2</sub> 74/36	AD
4	MP <sub>2</sub> - 74/30	A-D	17	MP <sub>2</sub> 74/36	AB.
5	MP <sub>2</sub> - 74/36.	CB			
6	MP <sub>2</sub> - 74/30.	AB.			
7	MP <sub>2</sub> - 74/50.	CB			
8	MP <sub>2</sub> - 74/36	CB			
9	MP <sub>2</sub> - 74/10	AB			
10	MP <sub>2</sub> - 44/52	AD			
11	MP <sub>3</sub> - 44/100	CB			
12	MP <sub>3</sub> - 44/36	CB			
13	MP <sub>2</sub> - 74/36	CB			

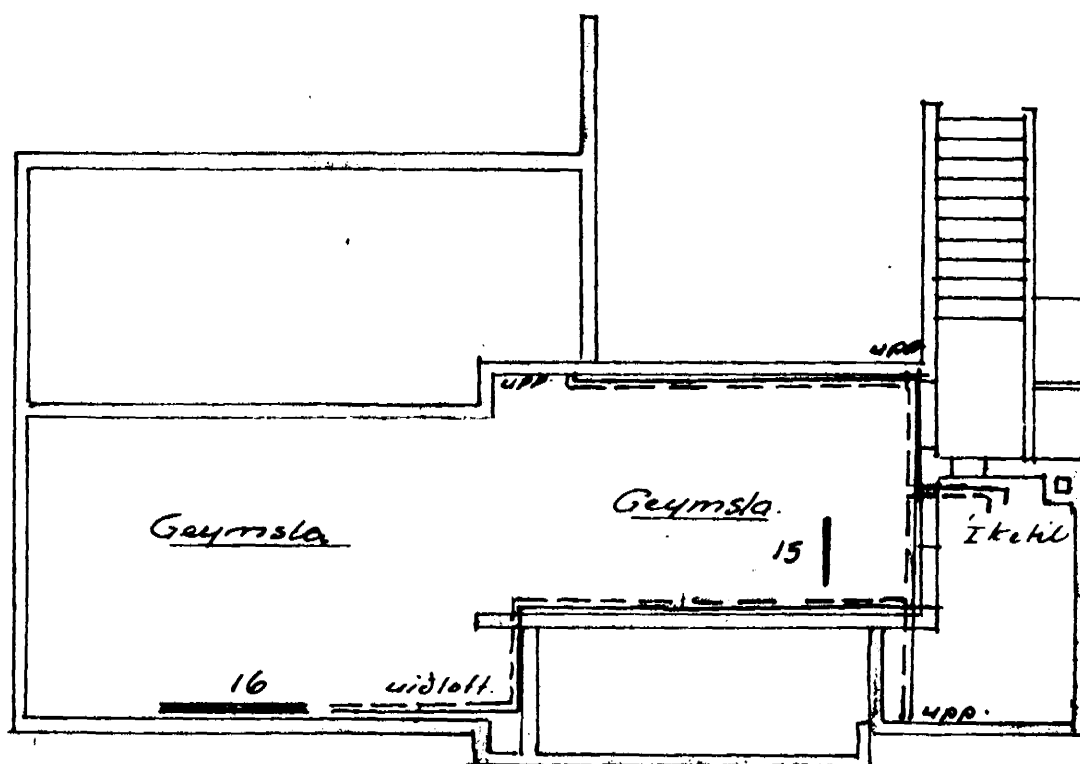

Runtal-stálöfnar.

Nr.	Gerð	Teng
1	H35 - 700	A-B
2	V63 - 1000	A-B
3	VE63 - 1400	C-B
4	V63 + V63 - 1200	C-D
5	VE63 + VE63 - 1600	C-B
6	VE63 + VE63 - 1200	A-B
7	Vk70 + Vk70 - 2000	A-D
8	VE63 + V63 - 1300	C-B
9	H35 + H35 - 700	C-D
10	VE63 - 1500	A-D
11	Vk42 + Vk42 - 4000	A-D
12	VE42 + VE42 - 2000	A-D
13	Vk63 + VE63 - 1600	C-B
14	V63 + V63 - 2400	A-D
15	V63 - 1600	A-D
16	V63 + V63 - 1800	A-D

Öll öfnafengi 3/8"  
Reiknað er með  $\Delta t = 40$ ;  
Notaðir Danskos RAUL nema á öðrum nr.  
1; 2; 6; 7 og 9 þar notaðir FJUR lokar.  
Á öðrum sein lottskrá og vatnstæming  
á nr. 15 og 16.  
Æskilegt að tengja öfna með stillitú á rekit,  
þar sem RAUL lokar notaðir, en á öðrum  
þar sem FJUR lokar eru á öðrum.

Efni og frágangur lagna fylgi  
reglum og kröfum um hitalagnir  
í Hákarfirði.

1-11-73. Breyting.

Öfnar 9 og 10 fluttir til; Öfni nr. 17 bætt  
við. Nýj ofnaskrá gerð. Notaðir MP öfnar,  
enskir. Innfærðir öfnar þeir, sem settir voru  
upp í stað runtala öfnanna. Þ. Þ. Sig.

Benedikt B. Sigmundsson verkt.		
Blómvangur nr. 3- Hf.		
M.	1:100	Hitalagnir
D.	maí 2 '71	Staðs. öfna
Yr.	1. bl.	Þun. Þ. Sigmundsson