


Ketilkúing ca. 1:20.
Grunnmynd

- K: Ketill ca. 3.8 m³.
- D: Dæla: Belloq Gossett 1"
- F: FlowControl loki.
- p: þensluker; Extrol.
- S: Skilar fyrir spiral hitara ca. 2.5 m²

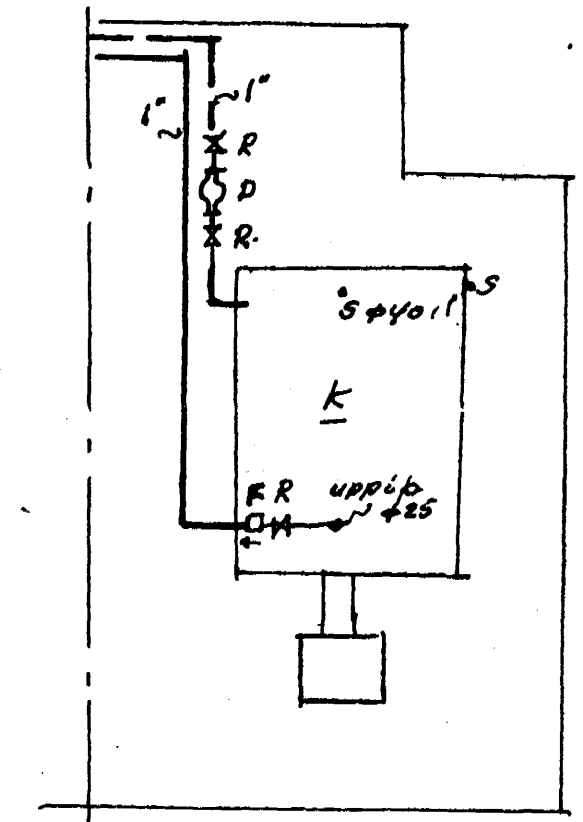

Allar leiðskur verjulegar svartar
miðstöðvarpipur, einangraðar með
minnst 15mm glerullastólum
og valdar sisalpappa eða plastlík

1-11-72. Breyting
Inntærd breyting sem gerð var á
legu lagningar og ofntengingum.
Bun. B. 29.

Benedikt B. Sigurðsson verkt.		
Blómvangur nr. 3-Hf		
M.	1:50	Hitalaan
		Pípuleiðir
D.	maðr 71	Rúmmynd
Nr.	2. bl.	Bun. B. Sigurðsson