



Snið i úfirrópur 1:20

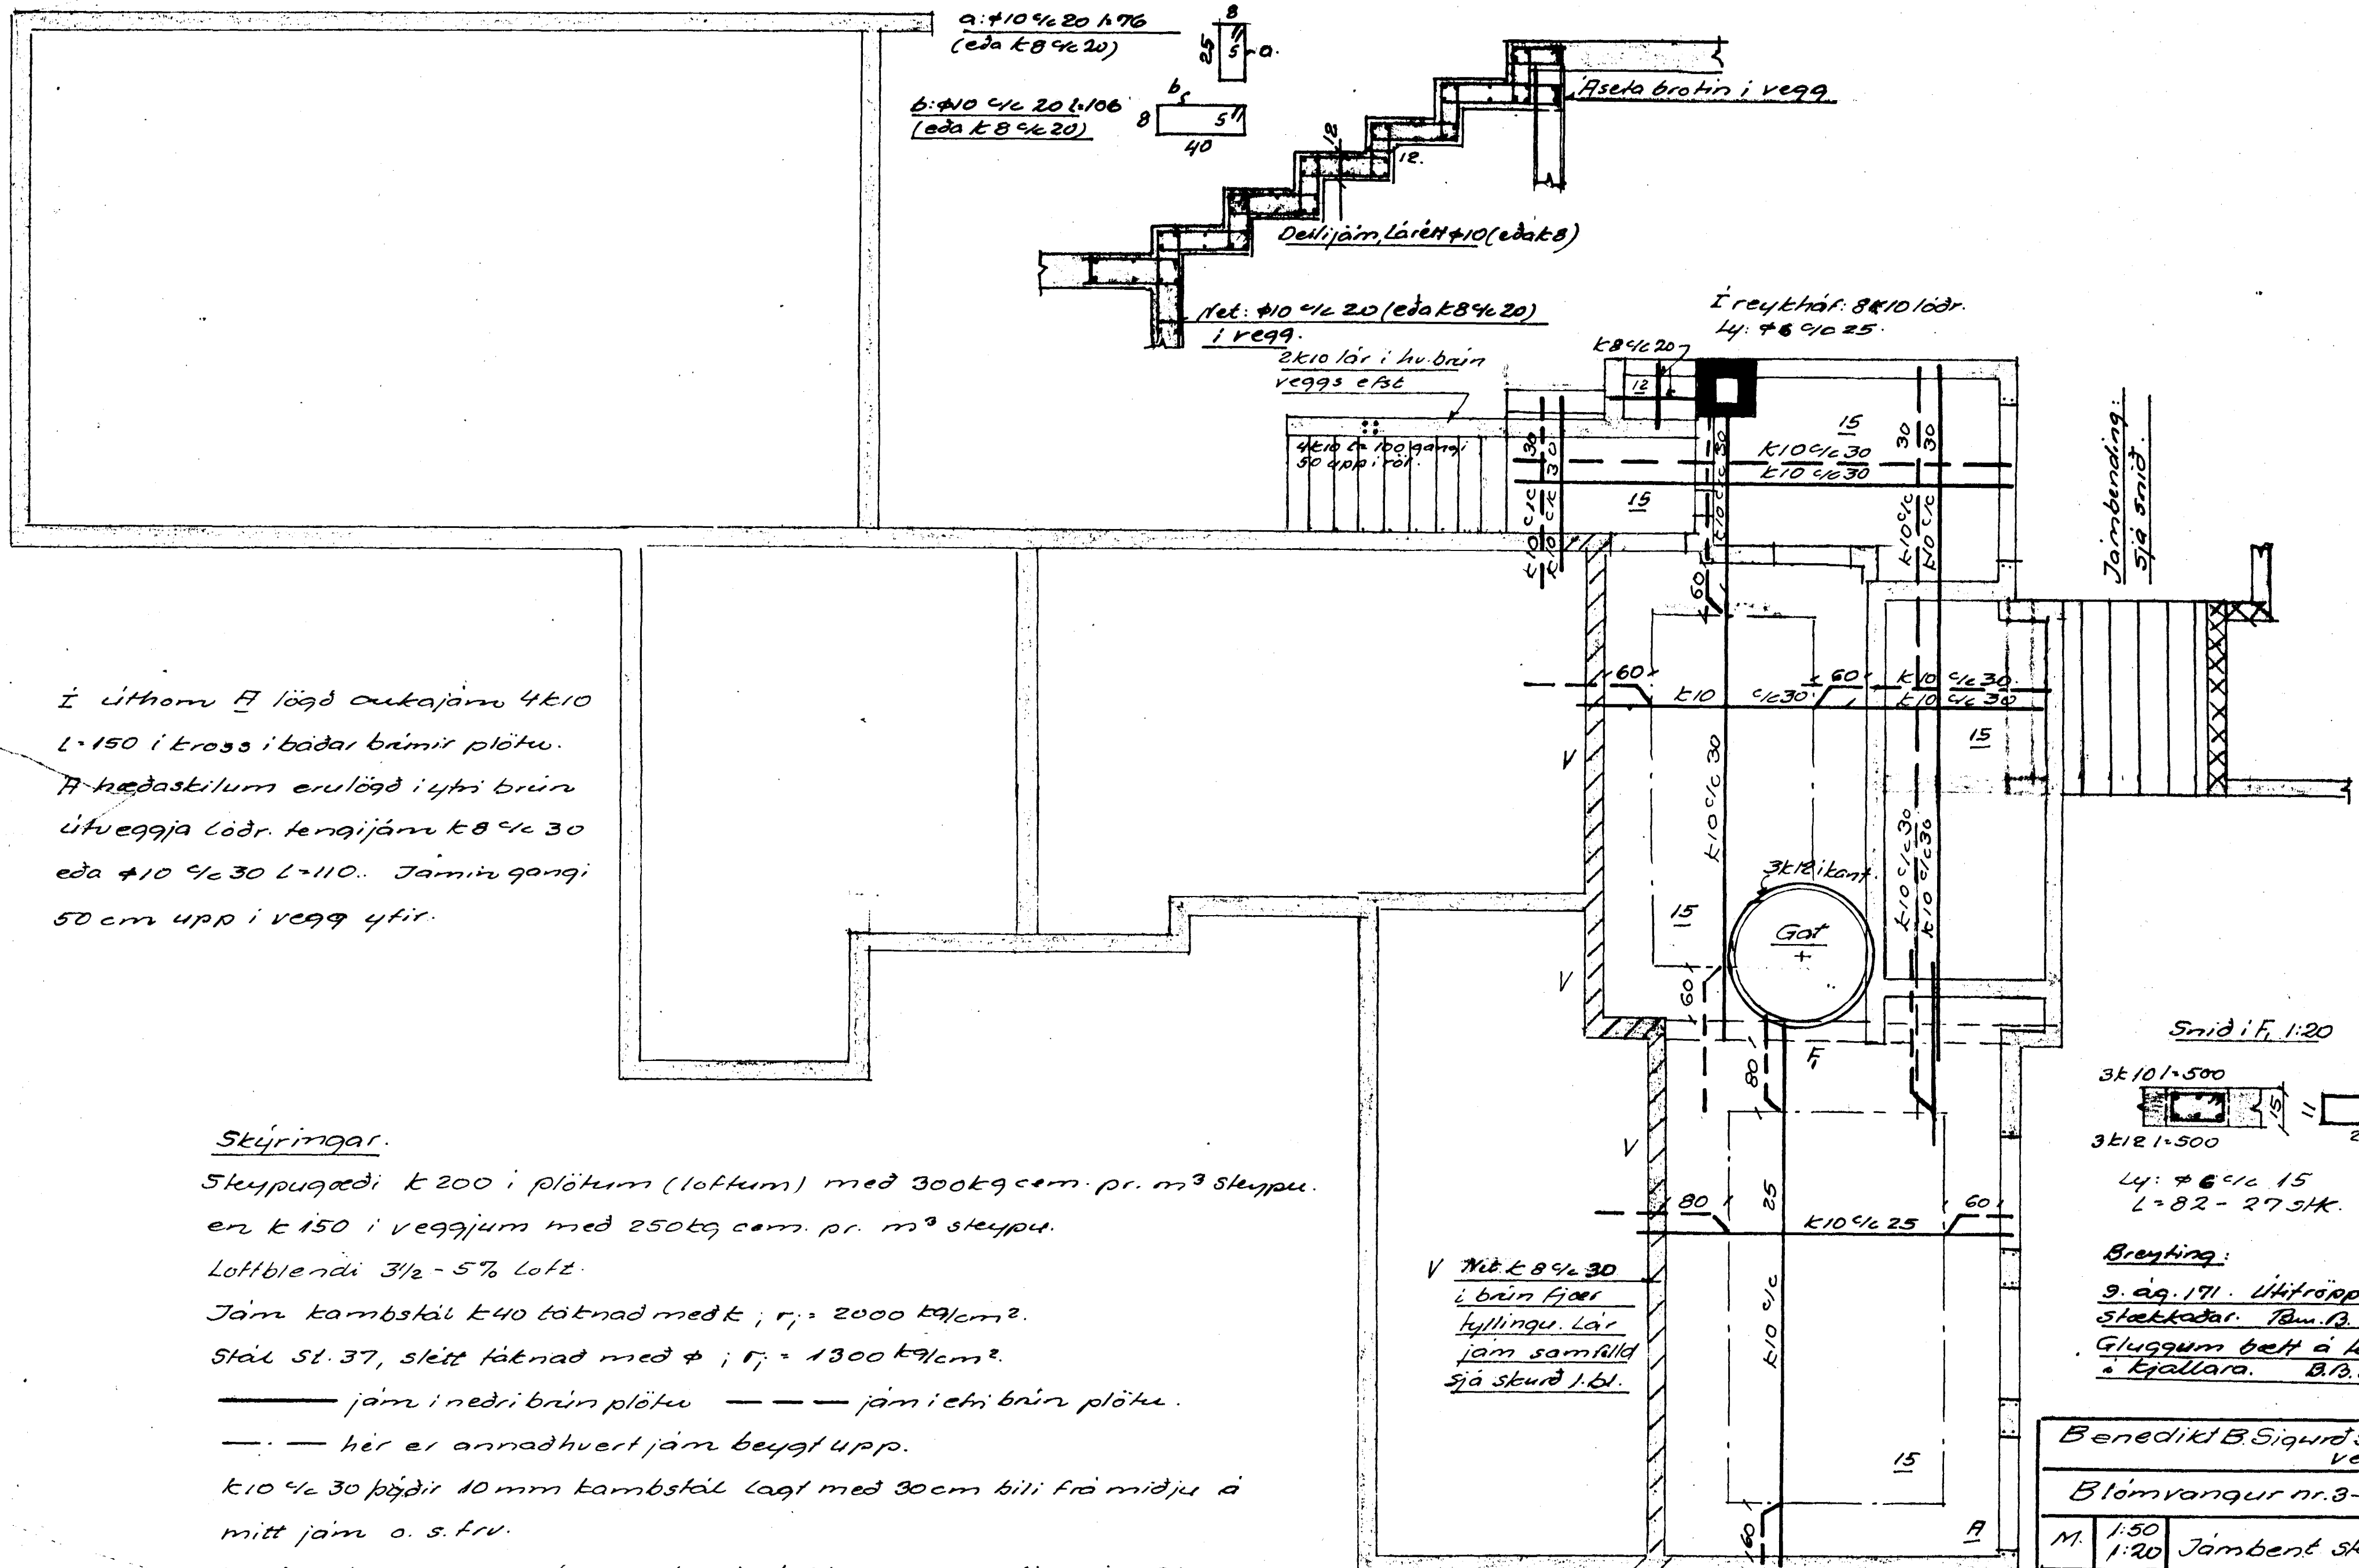

Í lúthornu H lögd aukajám $4k 10$ l. 150 í kross í báðar brúnir plötu. H hæðastilum erulögd í ytri brún útveggja löðr. tengjám $k 8 \frac{1}{2} 30$ eða $\phi 10 \frac{1}{2} 30$ l. 110. Jámir gangi 50 cm upp í vegg yfir.

Skýringar.
 Skýpugæði $k 200$ í plötum (loftum) með 300 kg/cm^3 pr. m^3 skýpu.
 er $k 150$ í veggjum með 250 kg/cm^3 pr. m^3 skýpu.
 Loftblendi $3\frac{1}{2} - 5\%$ loft.
 Jám kambstál $k 40$ tötud með $k; r_f = 2000 \text{ kg/cm}^2$.
 Stál St. 37, slétt tötud með $\phi; r_f = 1300 \text{ kg/cm}^2$.
 ————— jám í neðri brún plötu - - - - - jám í efri brún plötu.
 - · - · - her er annaðhvort jám beygt upp.
 $k 10 \frac{1}{2} 30$ þögdir 10 mm kambstál lagd með 30 cm bili frá miðju á mitt jám o. s. frv.
 Umhverfis gugga og dyraop leggjast $2k 10$, nema yfir opin $3k 10$
 Jámir skulu ná minnst 50 út fyrir opin.

Snið i F, 1:20

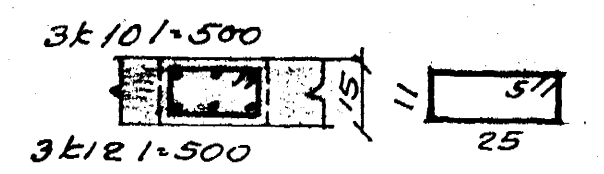

$4y: \phi 6 \frac{1}{2} 15$
 l. 82 - 27 stk.

Breyting:
 9. ág. 1971. Úfirrópur
 Stakkadal. Þm. B. S. S.
 Guggum belt á leikur
 í kjallara. B. B. S.

Benedikt B. Sigmundsson vertfr.		
Blómvanur nr. 3- Ht.		
M.	1:50 1:20	Jám bent skýpa. Loft yfir kjallara.
D.	núv 70	
Nr.	2. bl.	Þm. B. Sigmundsson.