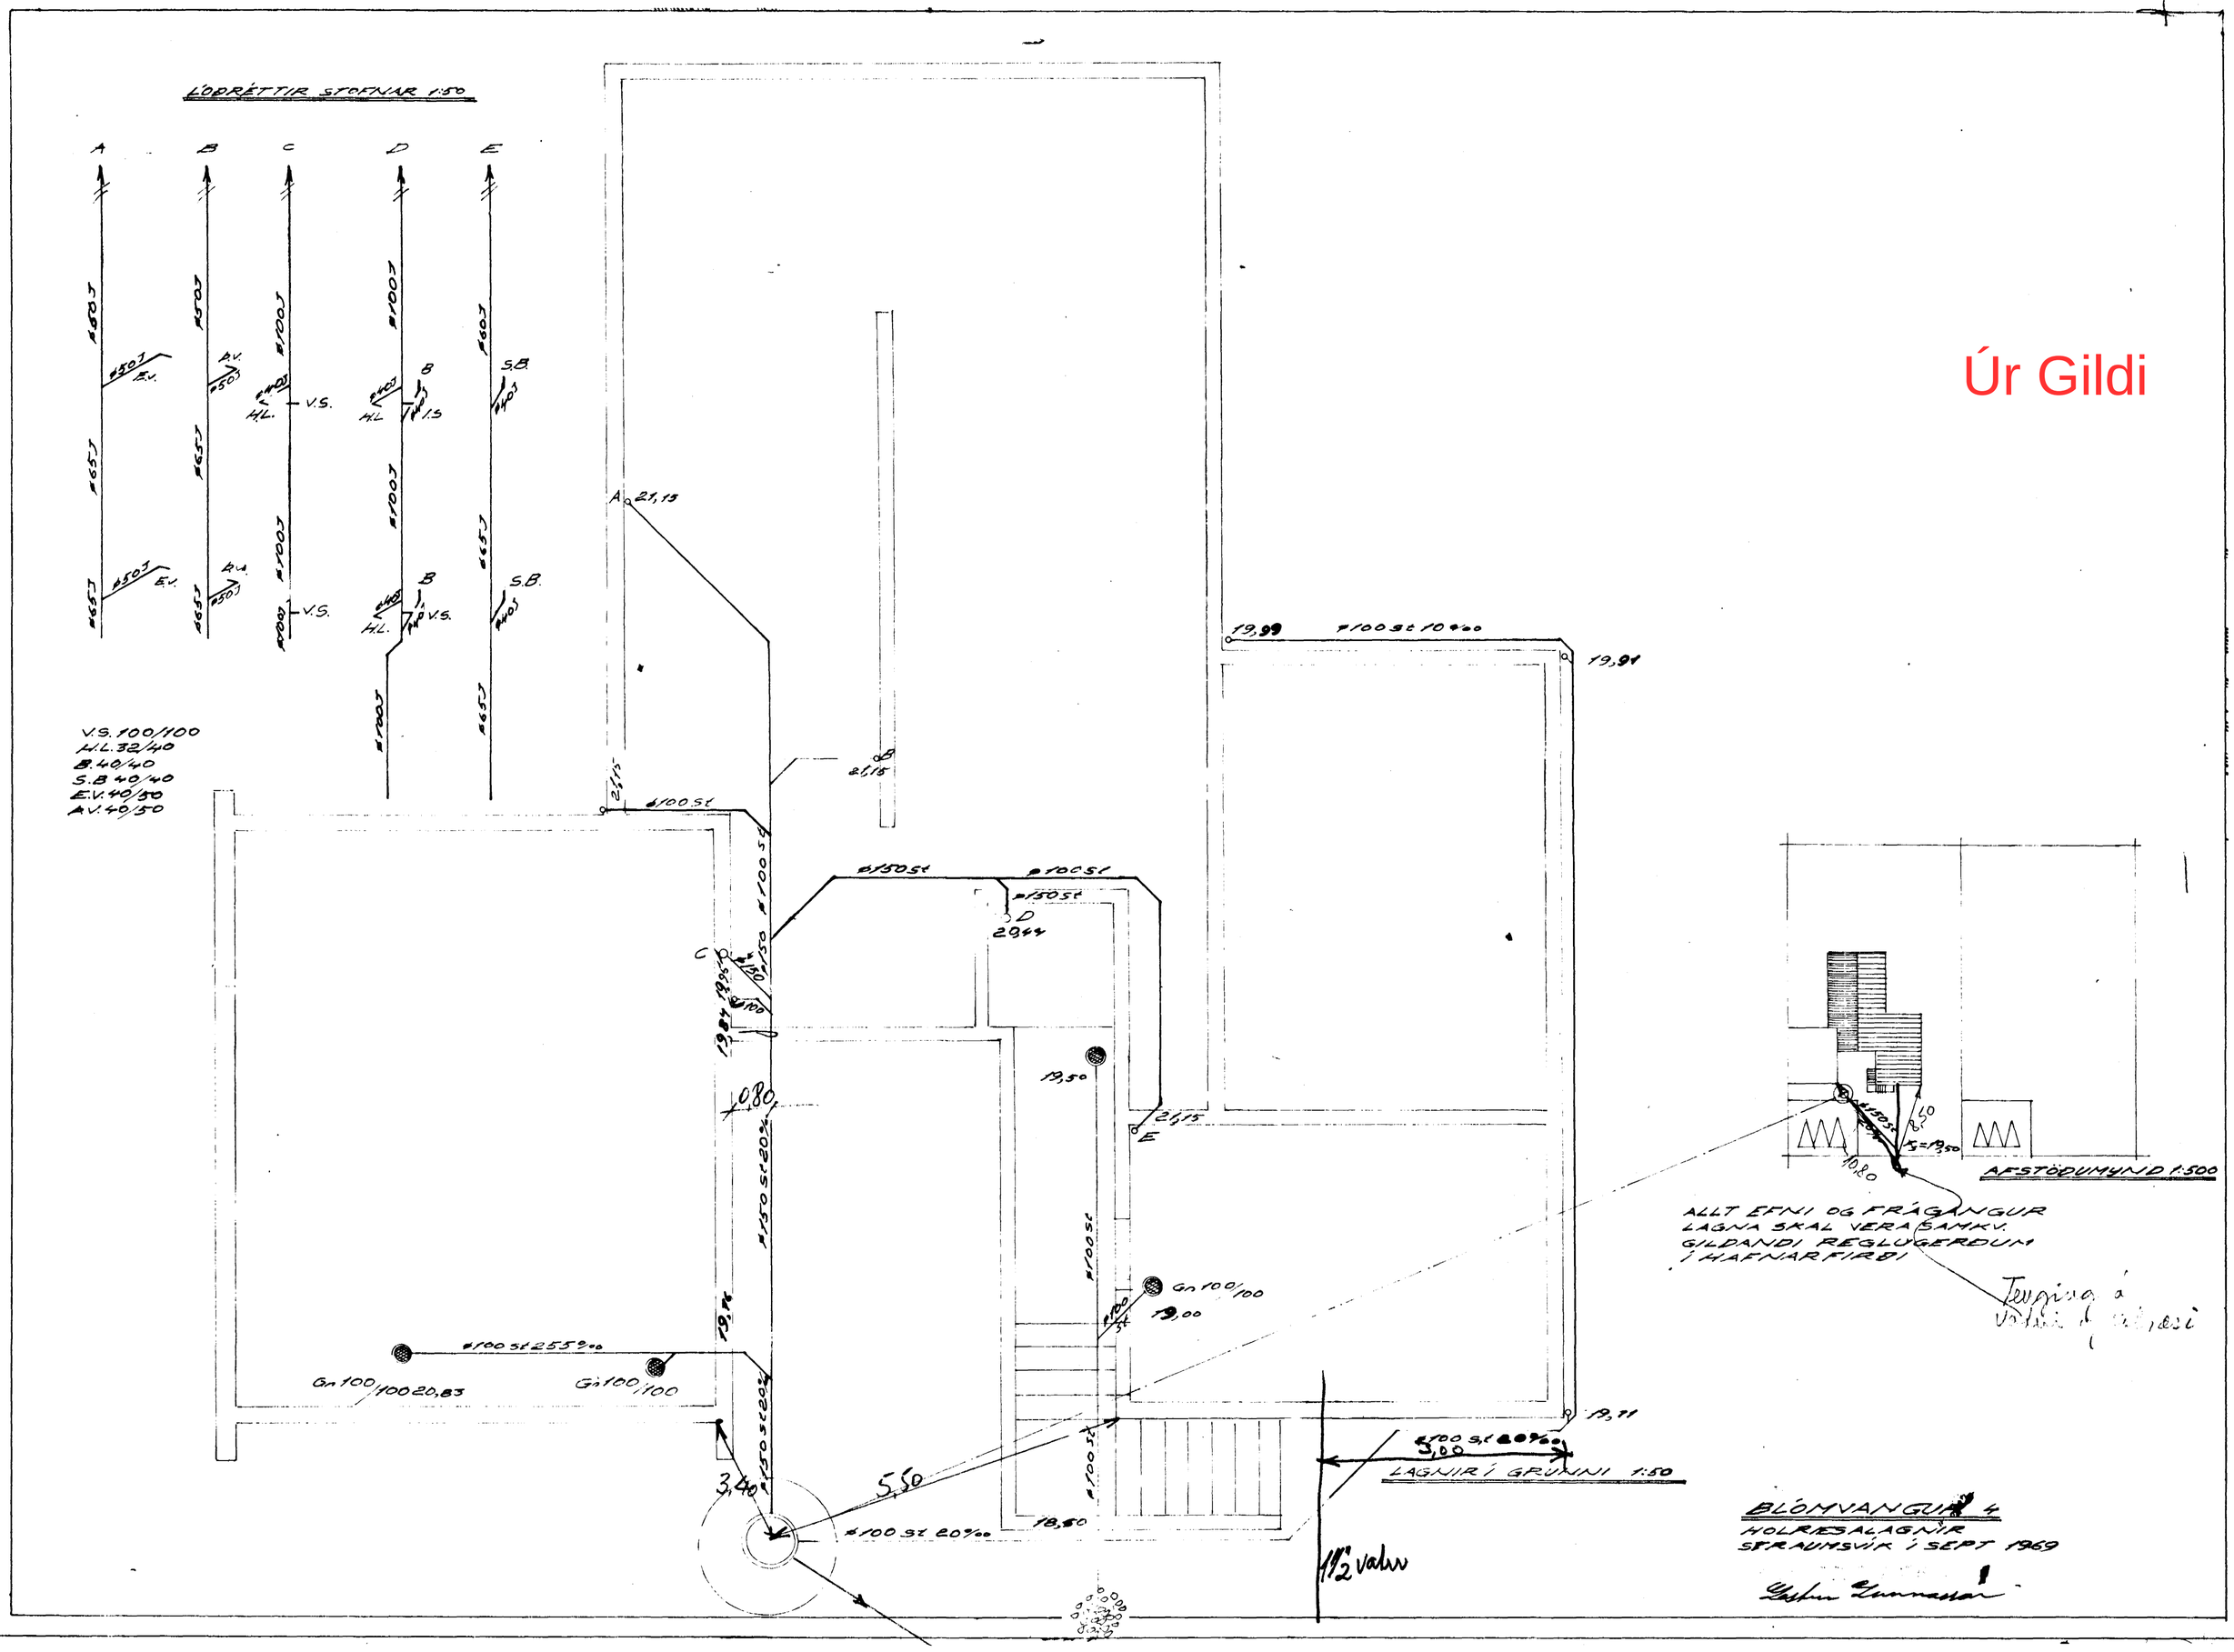
LÓDRÉTTIR STOFNAR 1:50
A
B
C
D
E
V.S. 100/100
H.L. 32/40
B. 40/40
S.B 40/40
E.V. 40/50
A.V. 40/50
Gn 100/100 20,83
Gn 100/100
Gn 100/100
19,99
19,91
19,50
19,00
19,71
18,50
21,15
20,44
5,50
3,40
3,00
1½" valur
LAGNIR Í GRUNNI 1:50
AFSTÖÐUMYND 1:500
ALLT EFNI OG FRÁGANGUR
LAGNA SKAL VERA SAMKV.
GILDANDI REGLUGERÐUM
Í HAFNARFIRÐI
BLÓMVANGUR 4
HOLRÆSALAGNIR
STRAUMSVÍK Í SEPT 1969

Úr Gildi