


BLÓMVANGUR 5

HAFNARFIRÐI

1485

1500

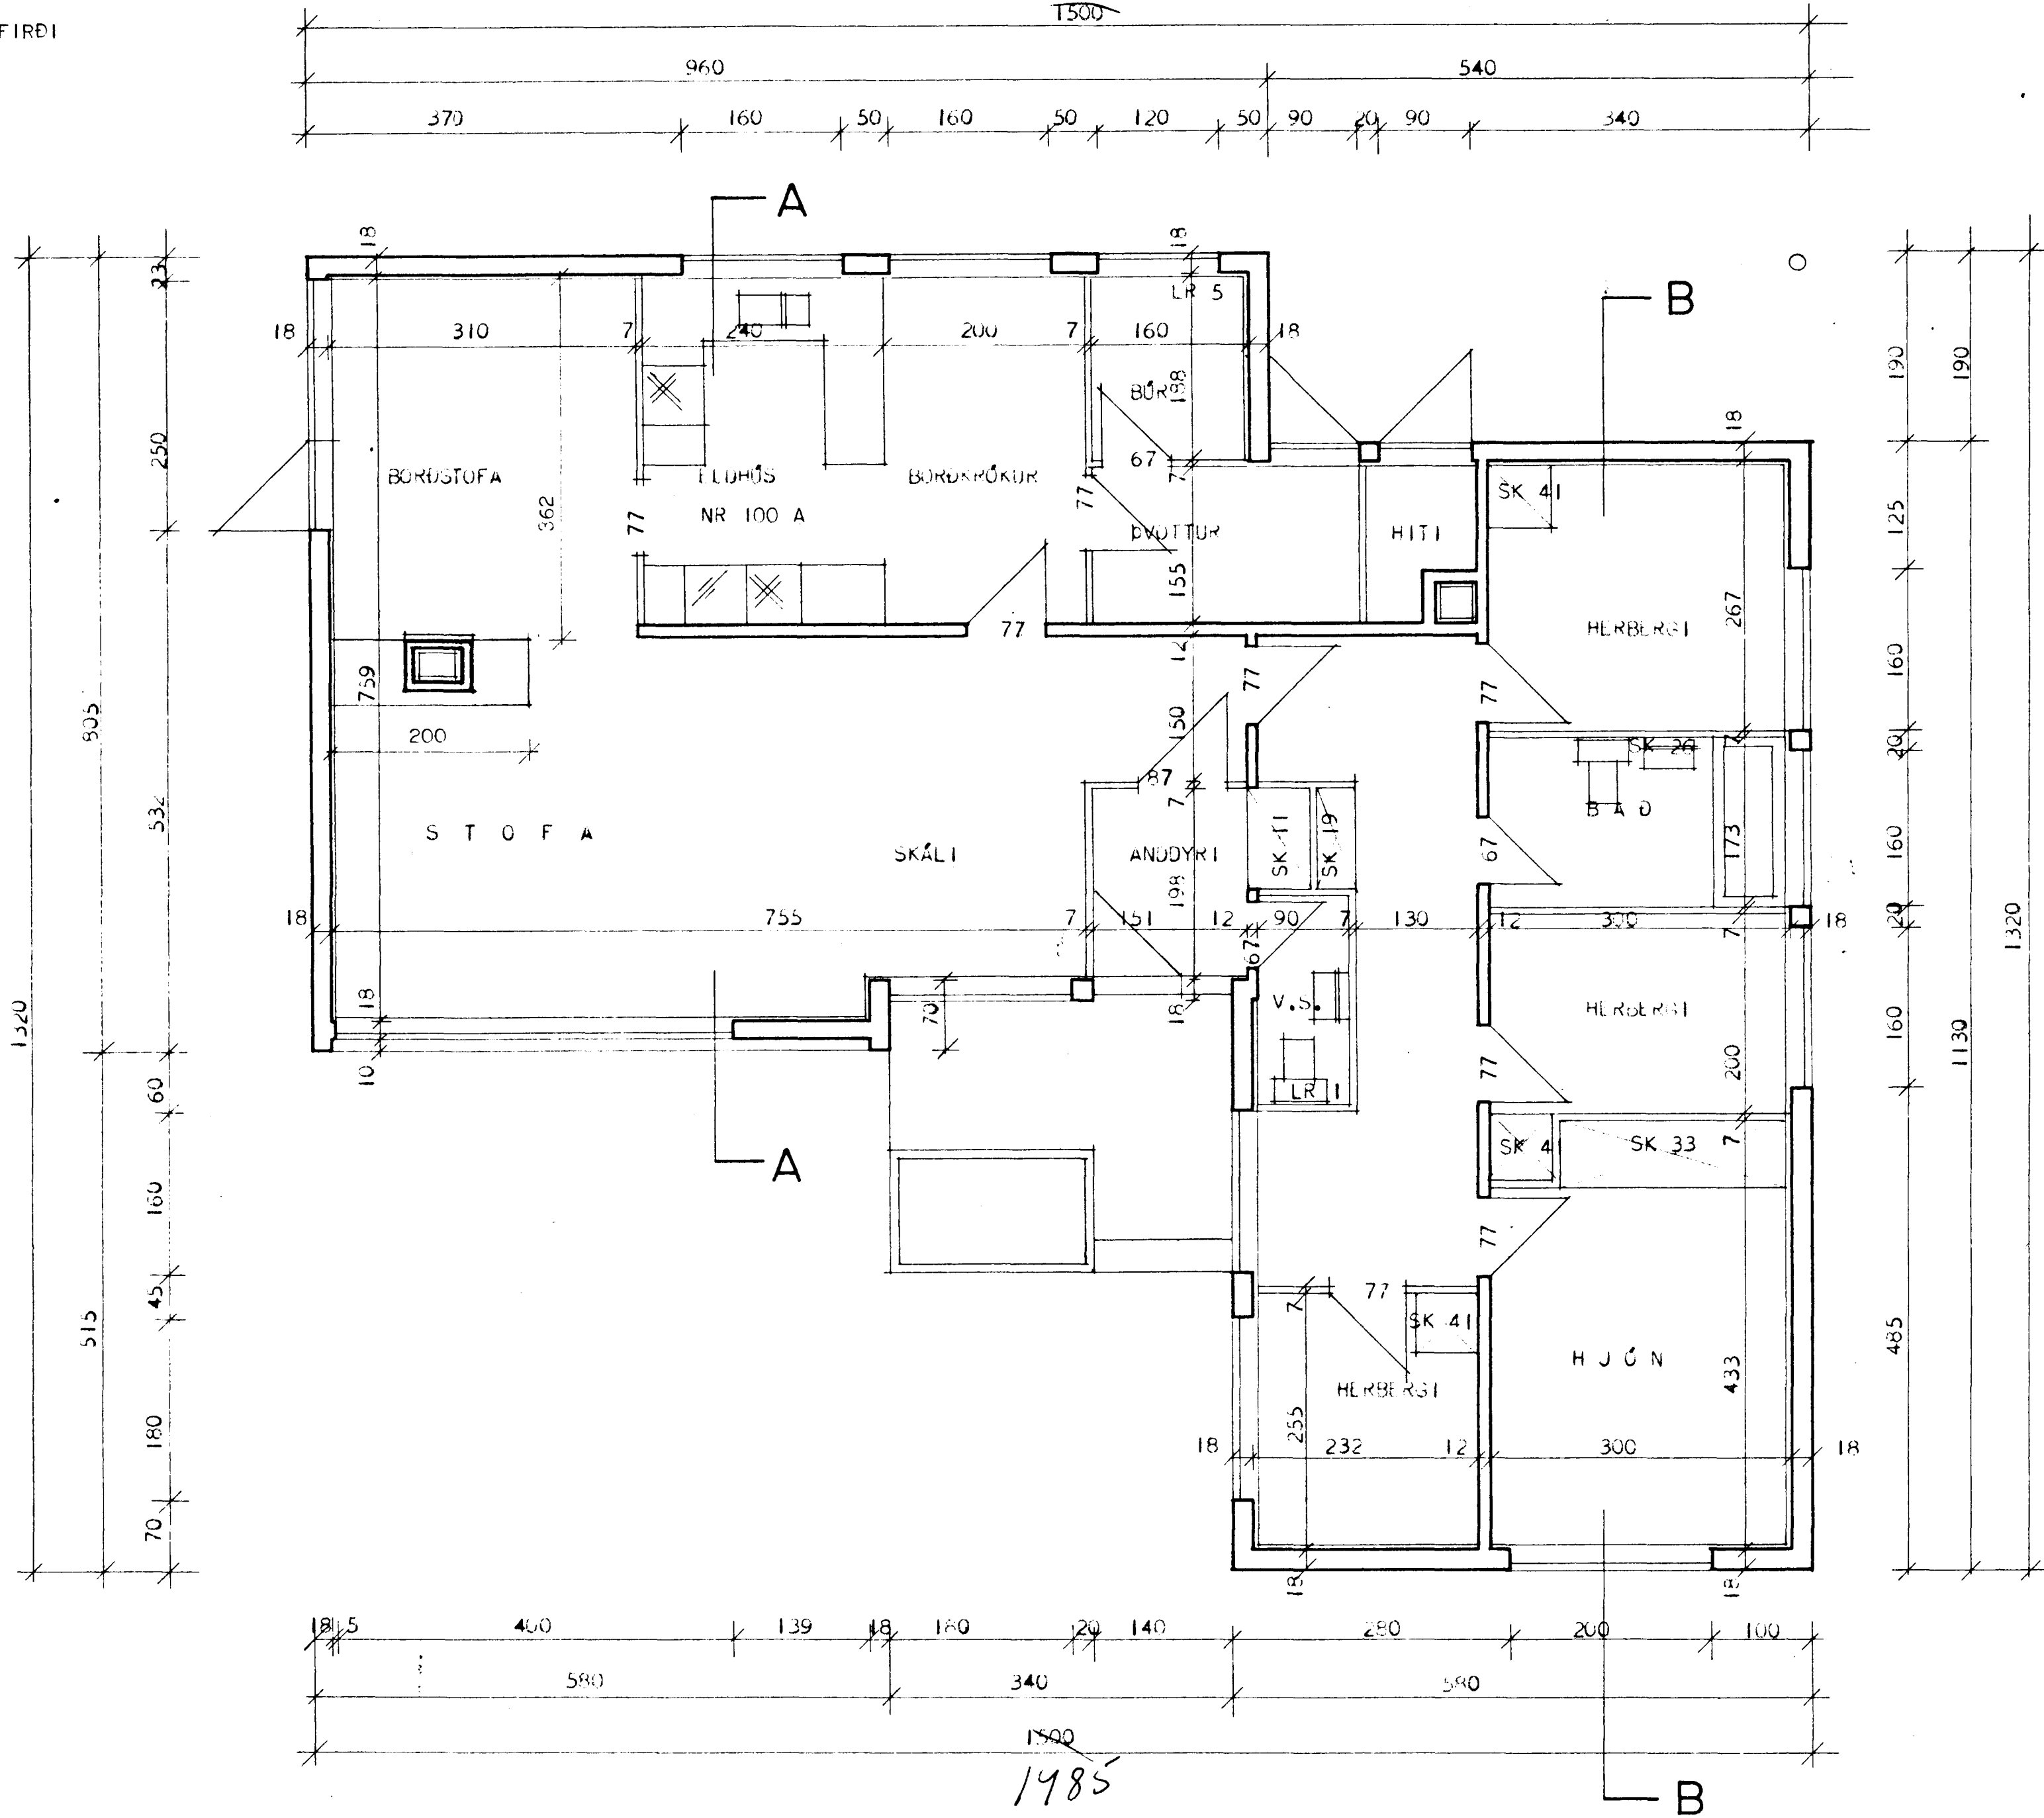


Samþykkt á fundi bygginga-
nefndar þ. 2/9 1970

BYGGINGAFLUTRÚNIN
Í HAFNARFIRÐI
Z. Jónsson

Gengit verði þæi opna
eldstæði í samráði ut slökkið.

SK = SKÁPUR
LR = LOFTRÁS

ATH, VEGGIR UMHERFIS HITAKLEFA SKULU GERÐIR ÚR STEINI
OG KLEFINN MÚRHÚÐADUR Í HÓLF OG GÓLF.

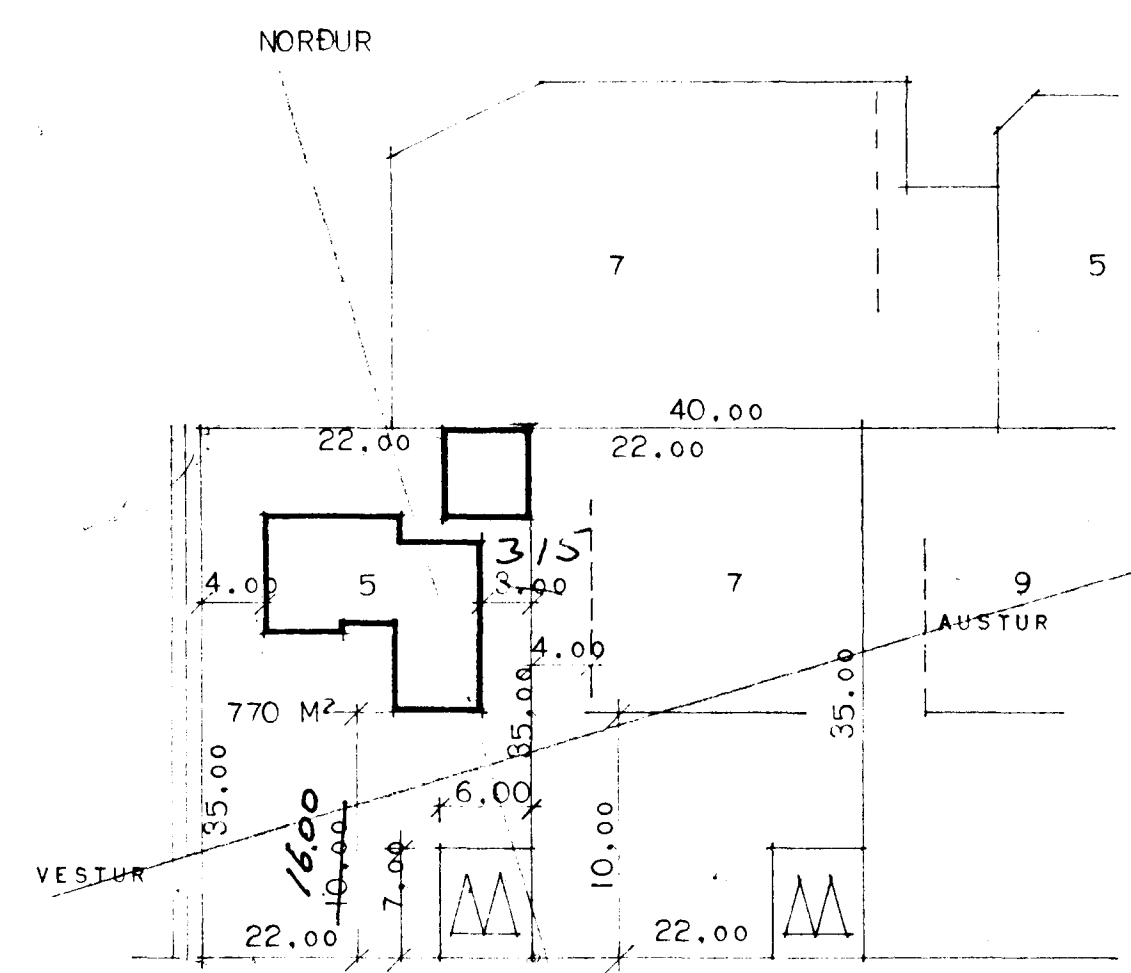

BLÓMVANGUR 12.00 M
AFSTÖÐUMYND MÁL 1:500

HÚSNÆÐISMÁLASTOFNUN RÍKISINS	
GRUNNMYND MÁL 1:50	SÉRTEIKNING
	VERK 78
	BLAÐ NR 2
	JAN. 1966
<i>Guðni S. Gunnarsson</i> <i>Raeldi Halldórsson</i>	