


BLÓMVANGUR NR 6 HAFNARFIRÐI MÁL. 1100.

Samþykkt á fundi bygginga-
nefndar þ. 6/8 1969


BYGGINGAFLTRÚINN
Í HAFNARFIRÐI

E. J. Guðjónsson

Staðset. sörpgeymslu vörð
breytt.

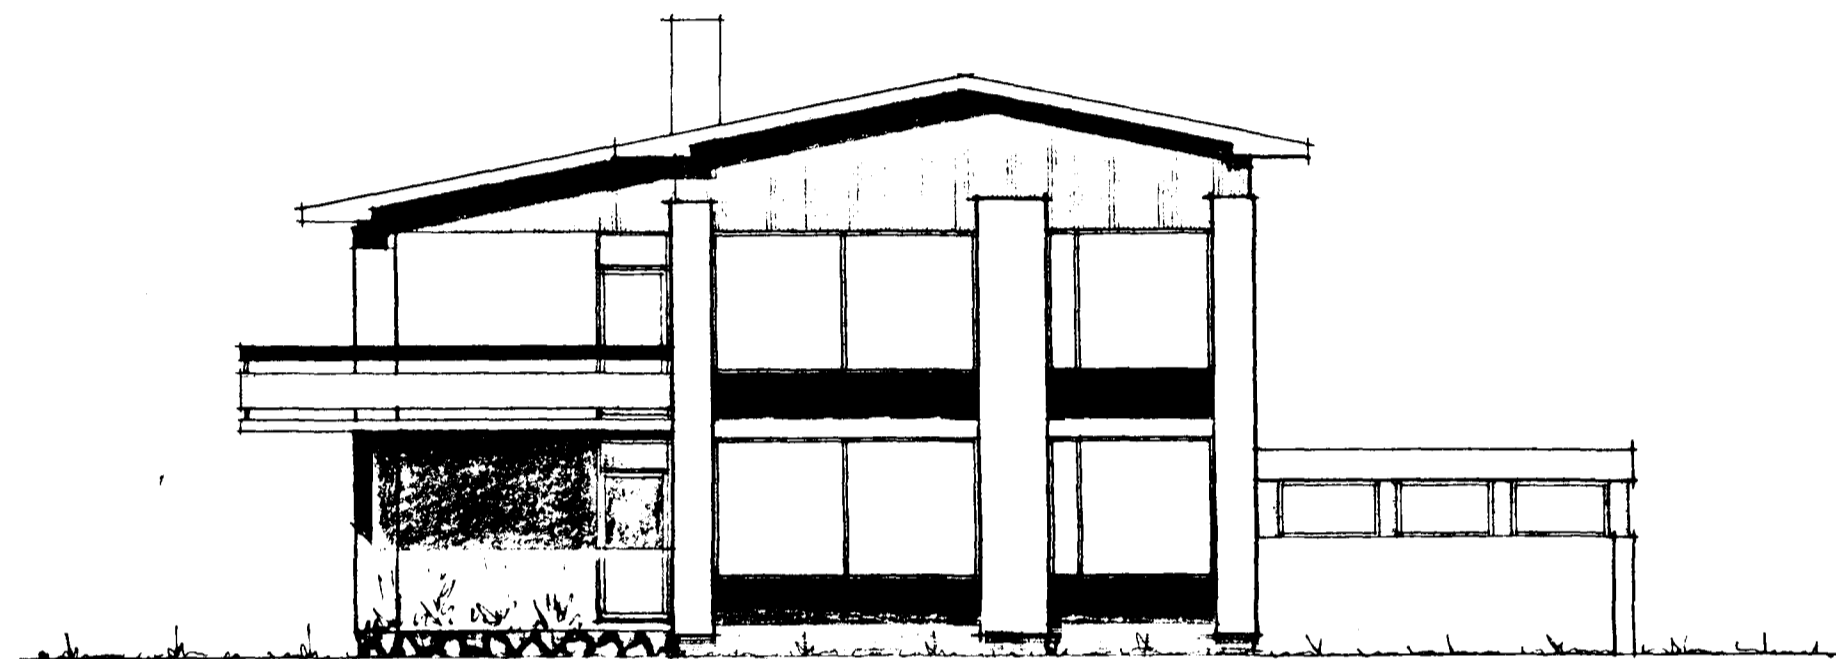

SÚÐUR

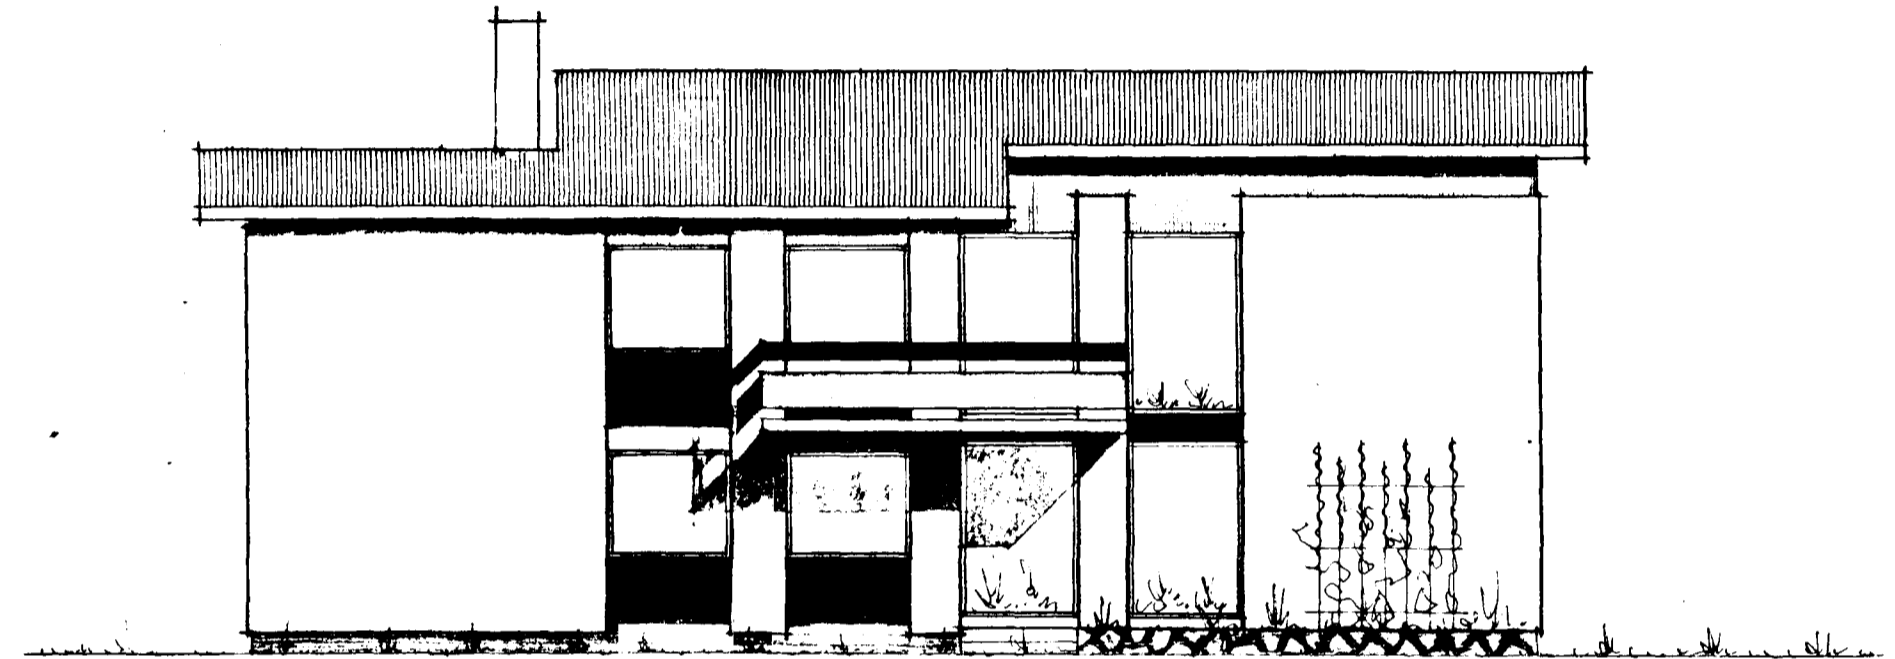


VESTUR



GK 2113

NOÐUR

GK 2102

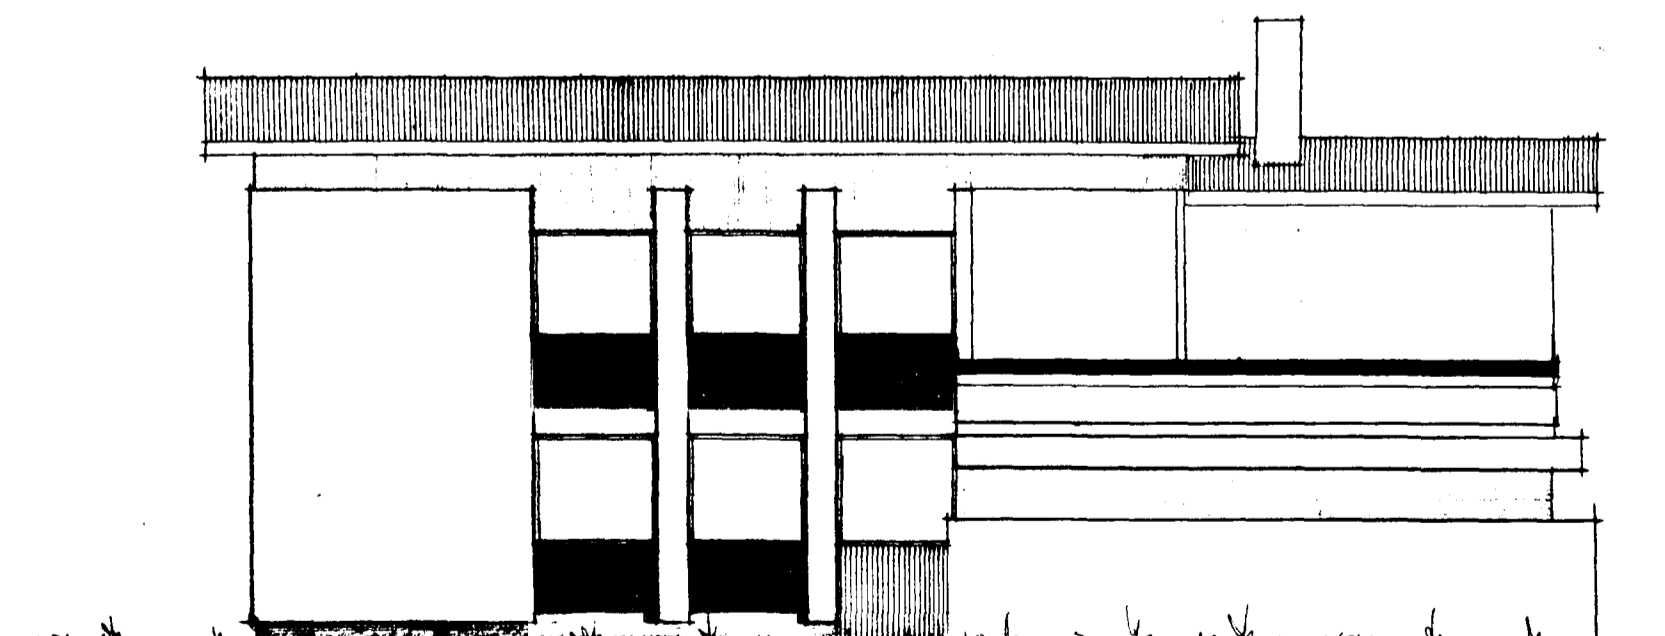

AUSTUR

REYKJAVÍK Í JÚLÍ 1969.

E. J. Guðjónsson