B L Ó M V A N G U R NR. 9
HAFNARFIRÐI M. 1:100

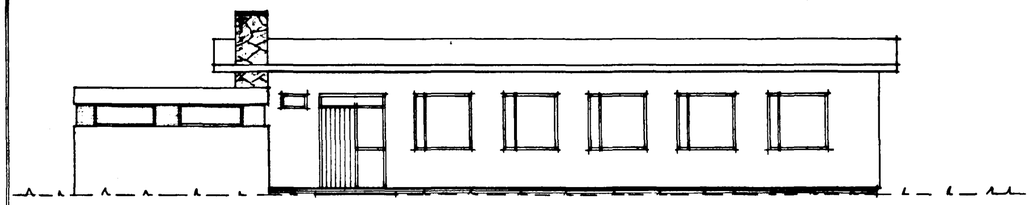

NORÐURHLIÐ

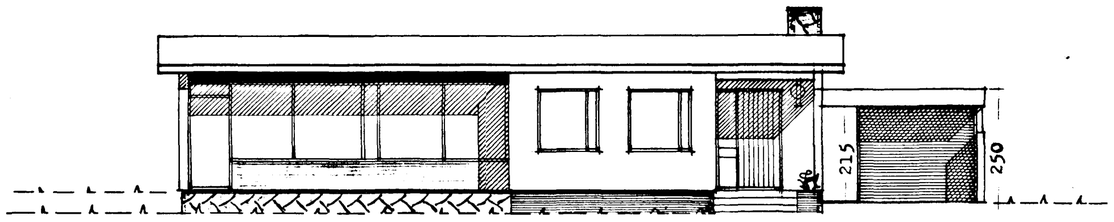

SUÐURHLIÐ

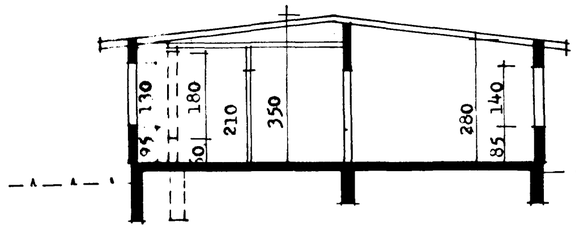

SKURÐUR – A

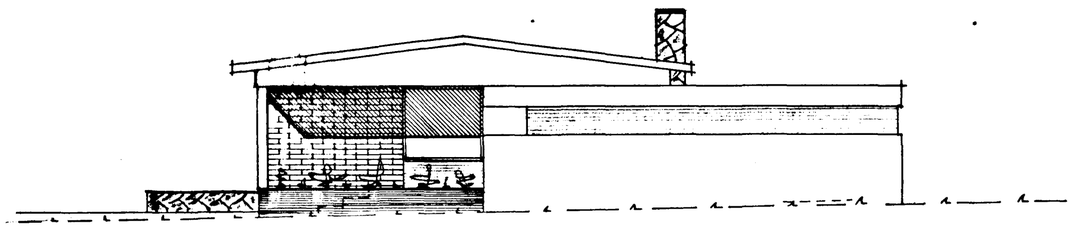

AUSTURHLIÐ

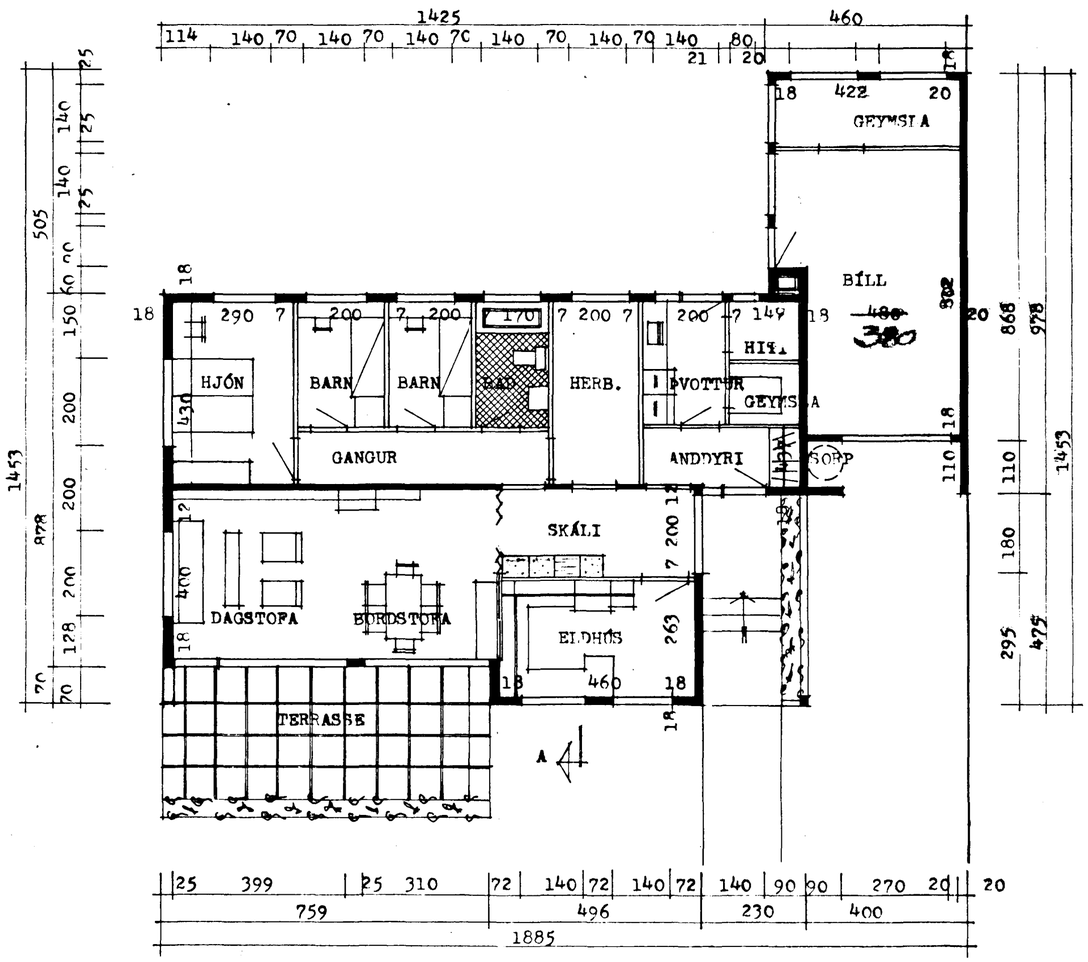

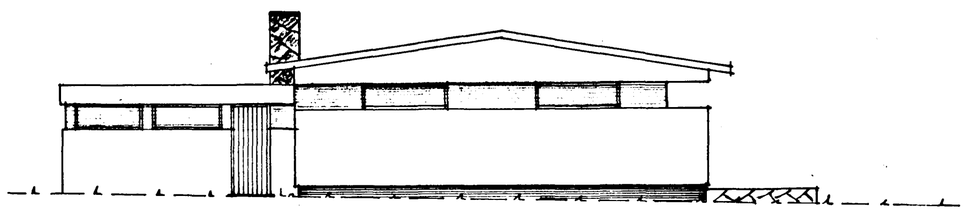

VESTURKLIÐ

ARSTAÐA 1:500

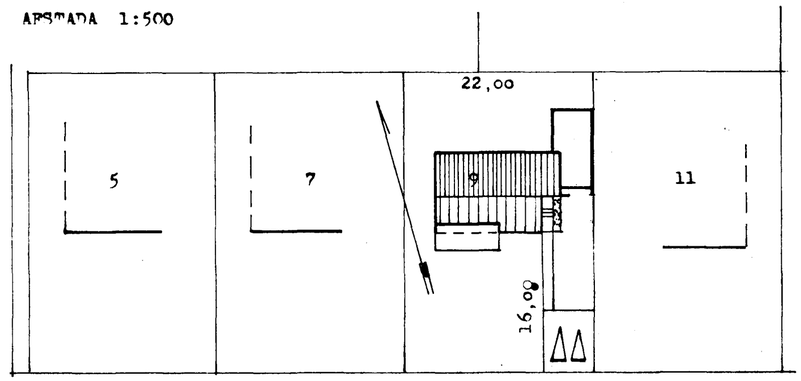

B L Ó M V A N G U R

REYKJAVÍK Í JÚLÍ 1970
STEINGRÍMUR TH. ÞORLEIFSSON

Samþykkt á fundi byggingarnefndar þ. 5/8 1970
BYGGINGAFULLTRÚINN
Í HAFNARFIRÐI

Engin verði frá kynd-
tæki í samræmi við
brunamálareglugerð.