

Samþykkt þann
18 AUG. 2004

Byggingafulltrúinn í Hafnarfirði
F.h. Kristján Þórarinnsson

KJP

BLAD NR 2

ATH Reynt verður að raska ekki óhreyfðu landi þar sem flái er tekin á lóð

L=19,85

L=21,02

L=20,11

L=20,90

L=21,00

L=21,69


G=22,15

562,4m²

GRUNNMYND 1 HÆÐAR

G=22,39

SL = SLÖKKVIÐÆKI
BO = BJÖRGUNAROP
R = REYKSKYNJARI
GN = GÖLFNIDURFALL

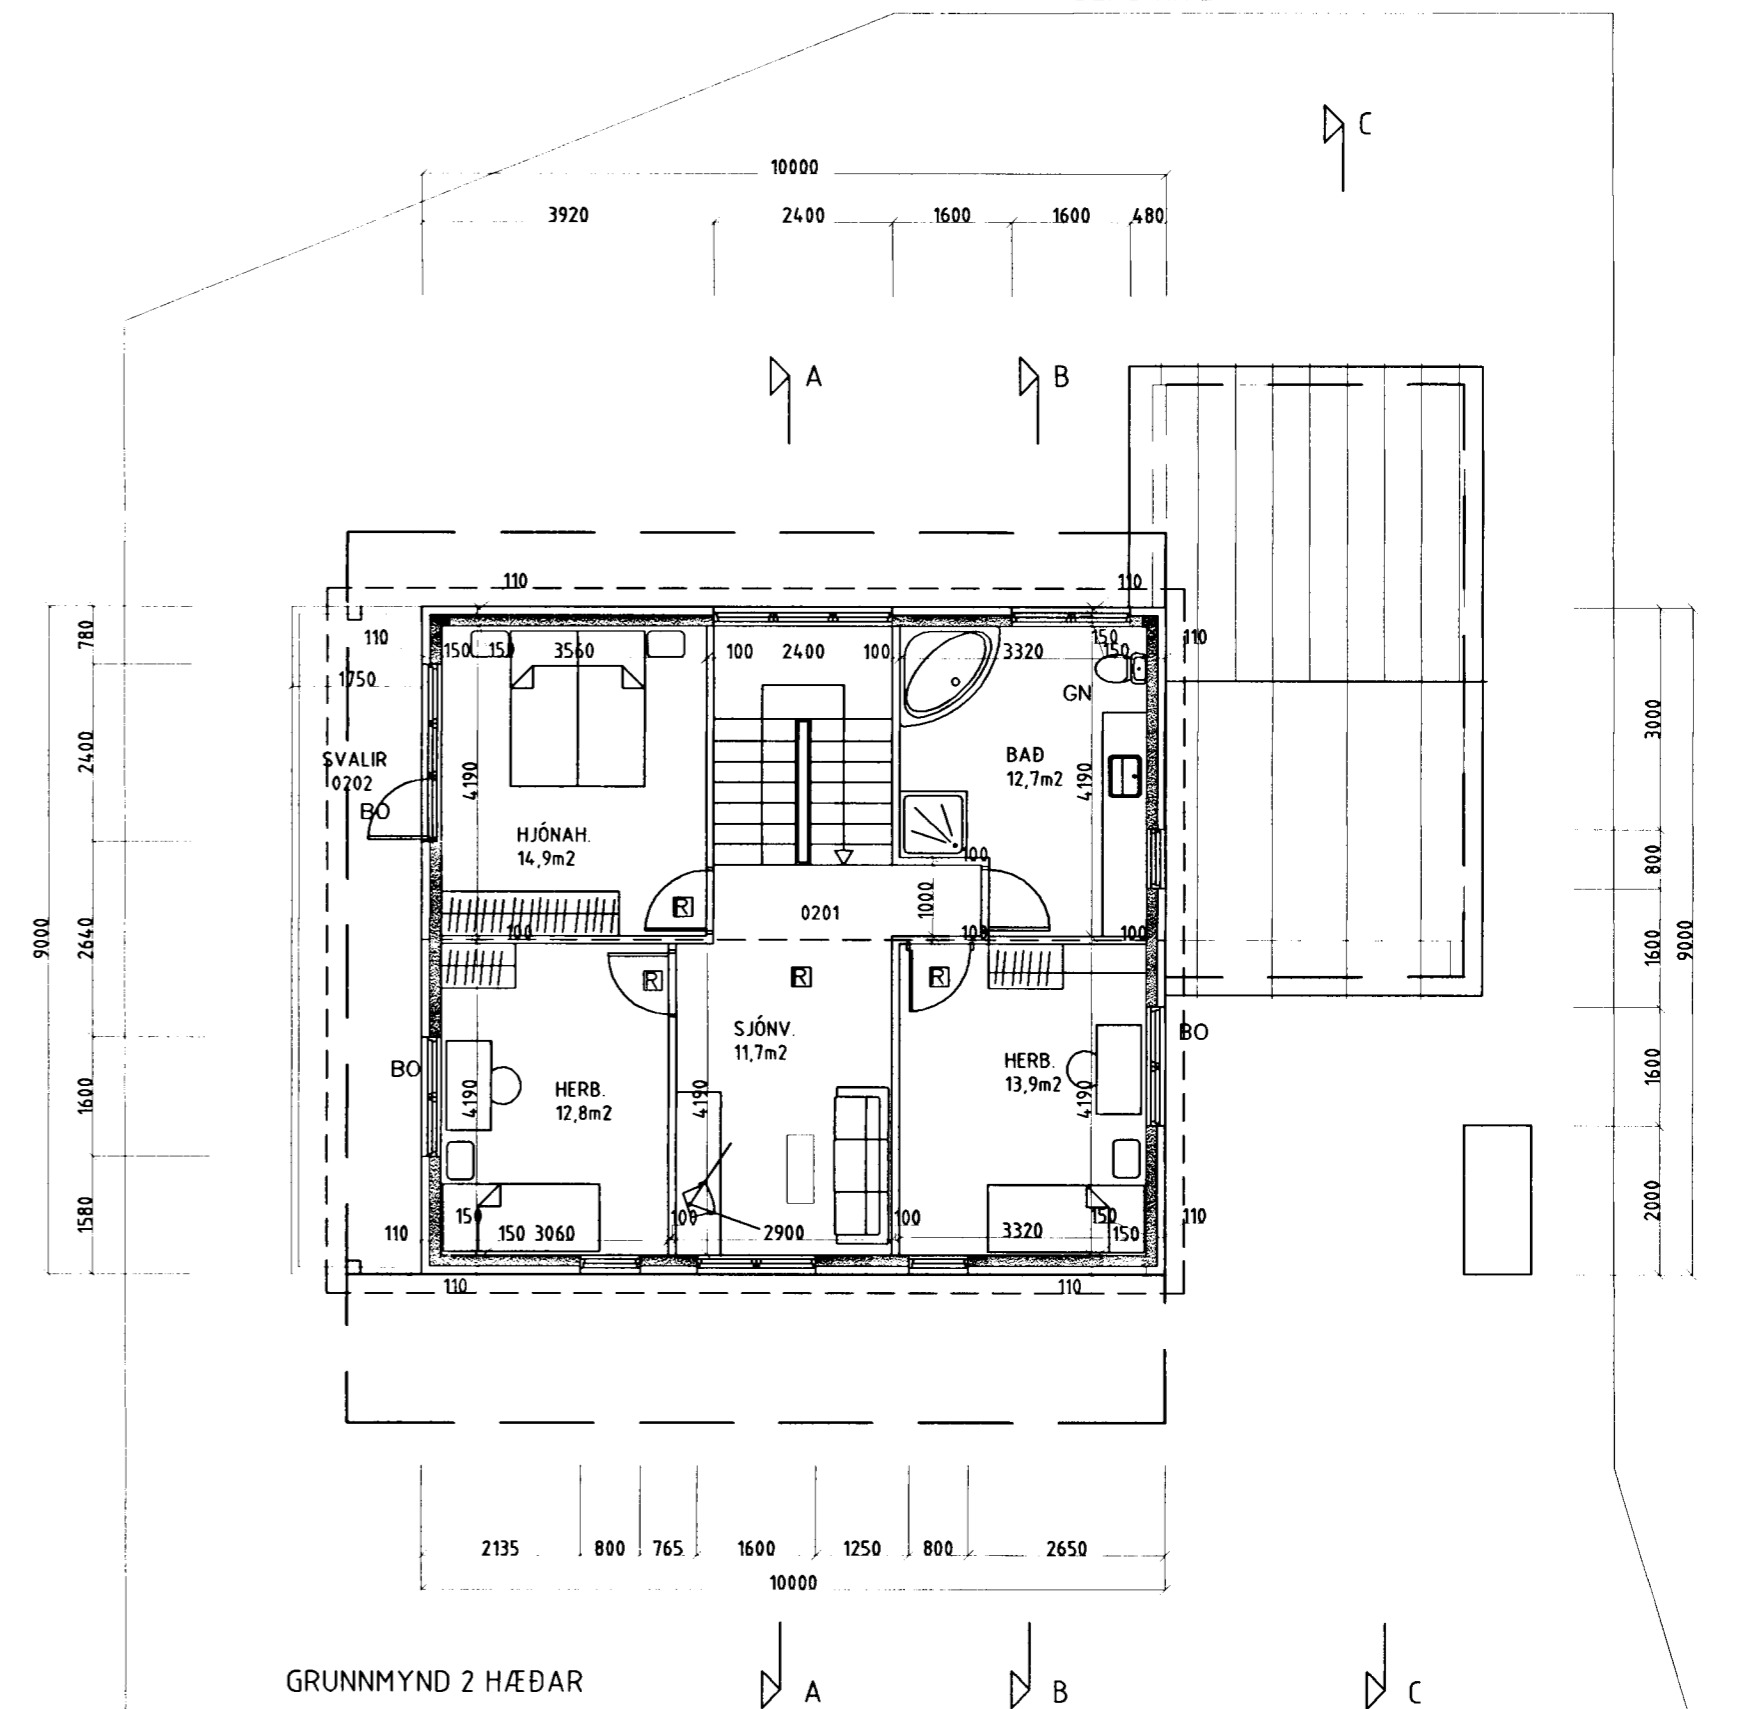

GRUNNMYND 2 HÆÐAR

Breytt 29.07.2004:
gluggi í stofu á vesturhlíð færast fyrir hornið á norðurhlíð.

es

TEIKNISTOFAN SUÐURLANDSBRAUT 48
S: 588-7344 FAX: 588-7343

VERKHEITL.	BLÓMVELLIR NR 15 HAFNARFIRÐI	Mkv.	1:100
VERKHUFI.	GRUNNMYND 1 OG 2 HÆÐAR	DAGS.	24.03.2003
HANNAD.	SIGURDUR KJARTANSSON kt. 090246-2839	BLAD NR	2 AF 3
TEIKNAD.	kjartan sigurdsson kt. 121066-5809	BREYTT.	29.07.2004