




Samþykkt þann

1 8 AUG. 2004

Byggingafulltrúinn í Hafnarfirði
F.h. Kristján Þórarinnsson

BLAD NR 3

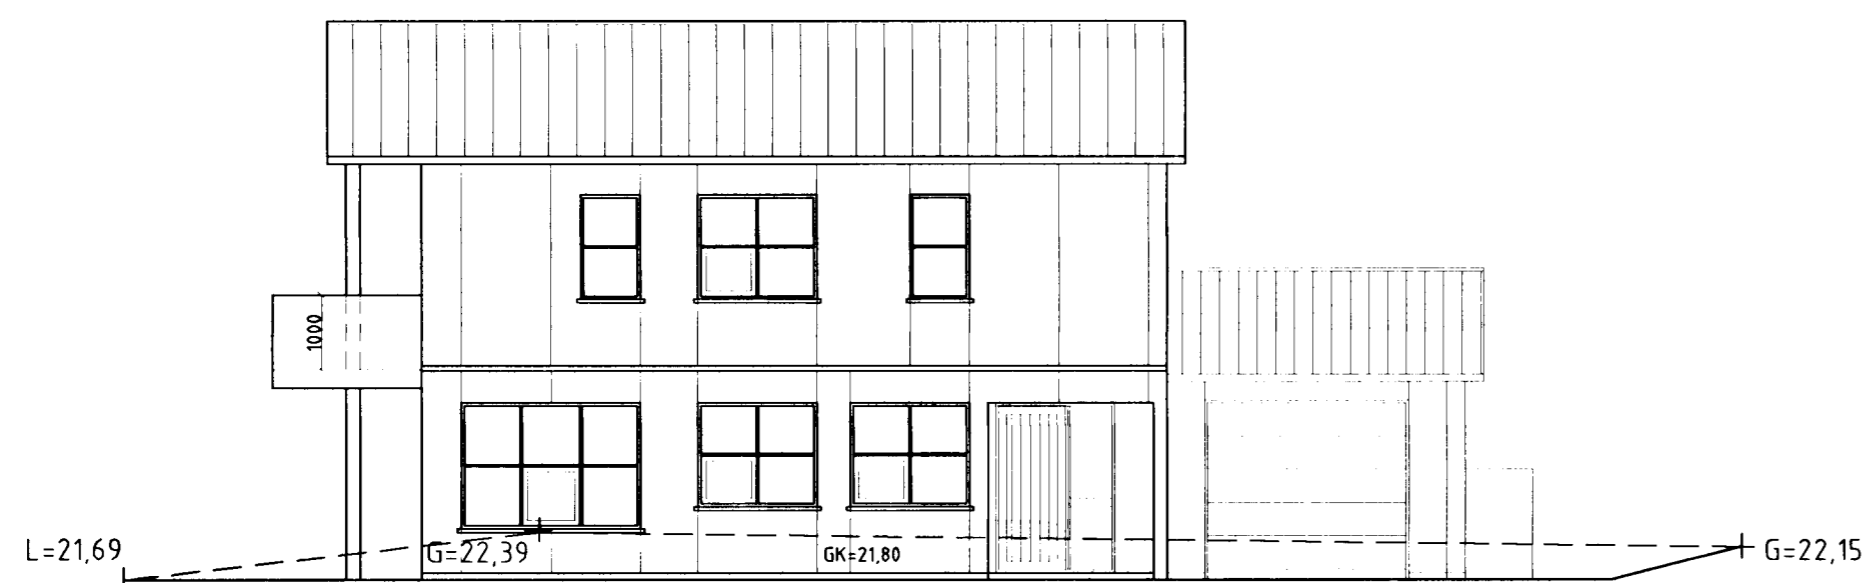


SUÐURHLID



NORÐURHLID



VESTURHLID

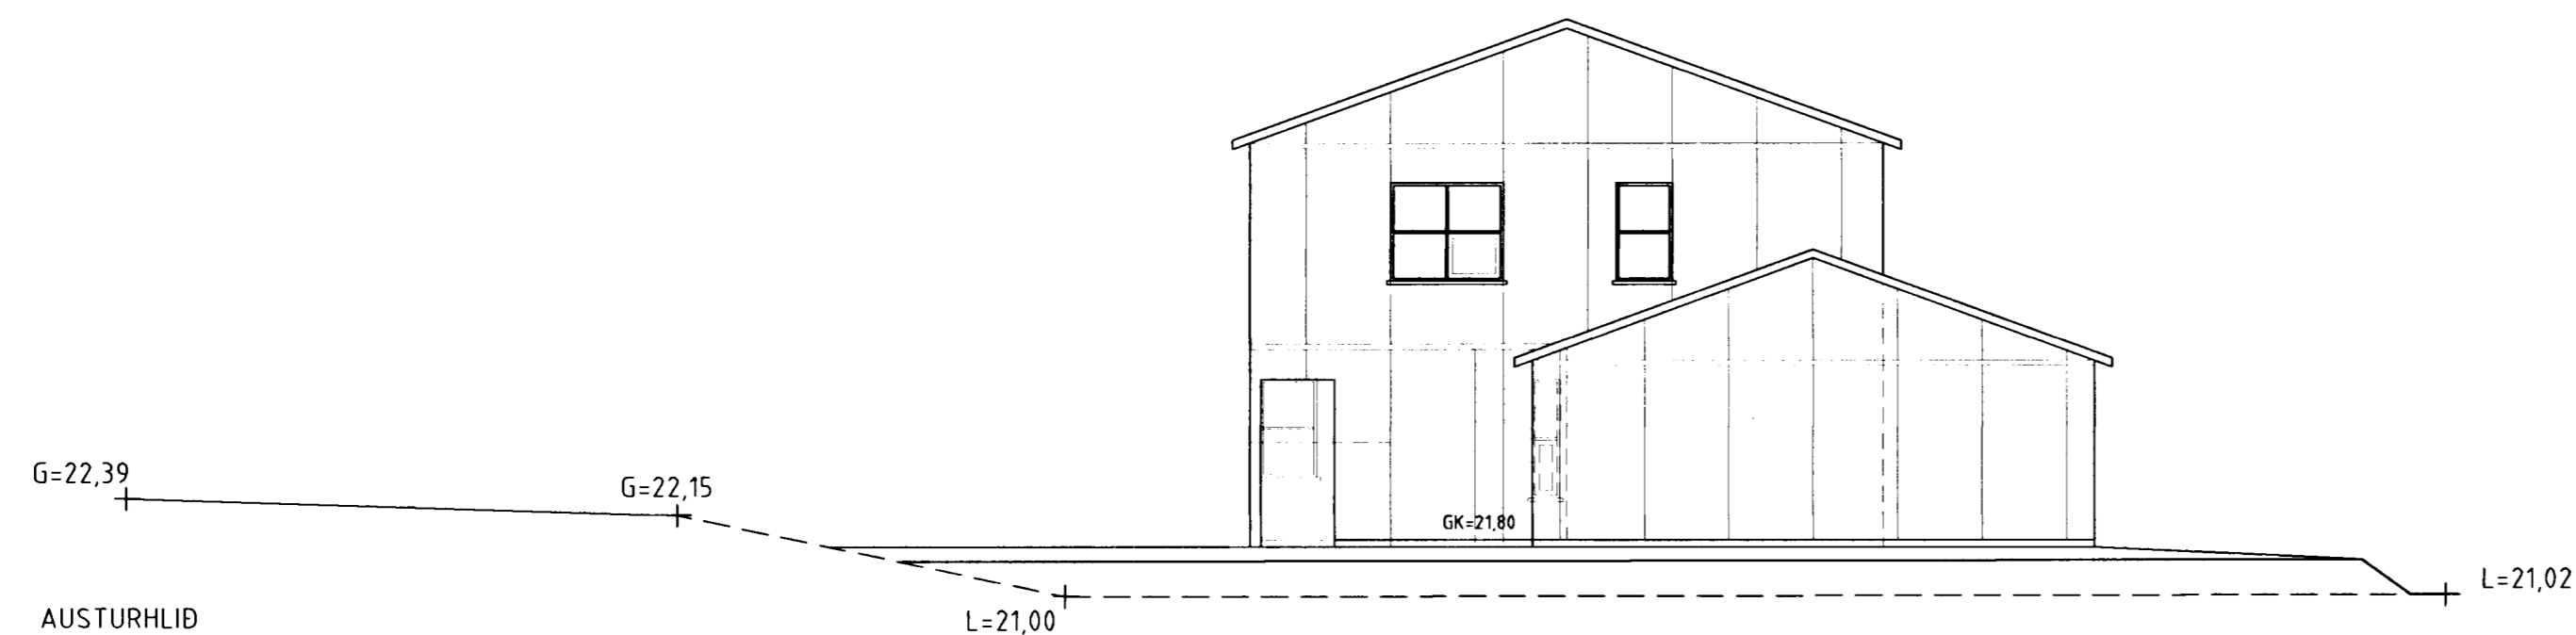

AUSTURHLID

Breytt 29.07.2004:
gluggi í stofu á vesturhlid færast fyrir hornid á norðurhlid.

es

TEIKNISTOFAN SUÐURLANDSBRAUT 48
S: 588-7344 FAX: 588-7343

VERKHEITL.	BLÓMVELLIR NR 15 HAFNARFIRÐI	Mkv.	1:100
VERKHUTI.	ÚTLIT	DAGS.	24.03.2003
HANNAÐ.	SIGURÐUR KJARTANSSON kt. 090246-2839	BLAD NR	3 AF 3
TEIKNAD.	kjartan sigurdsson kt. 121066-5809	BREYTT.	29.07.2004