


2.hæð
 1:100

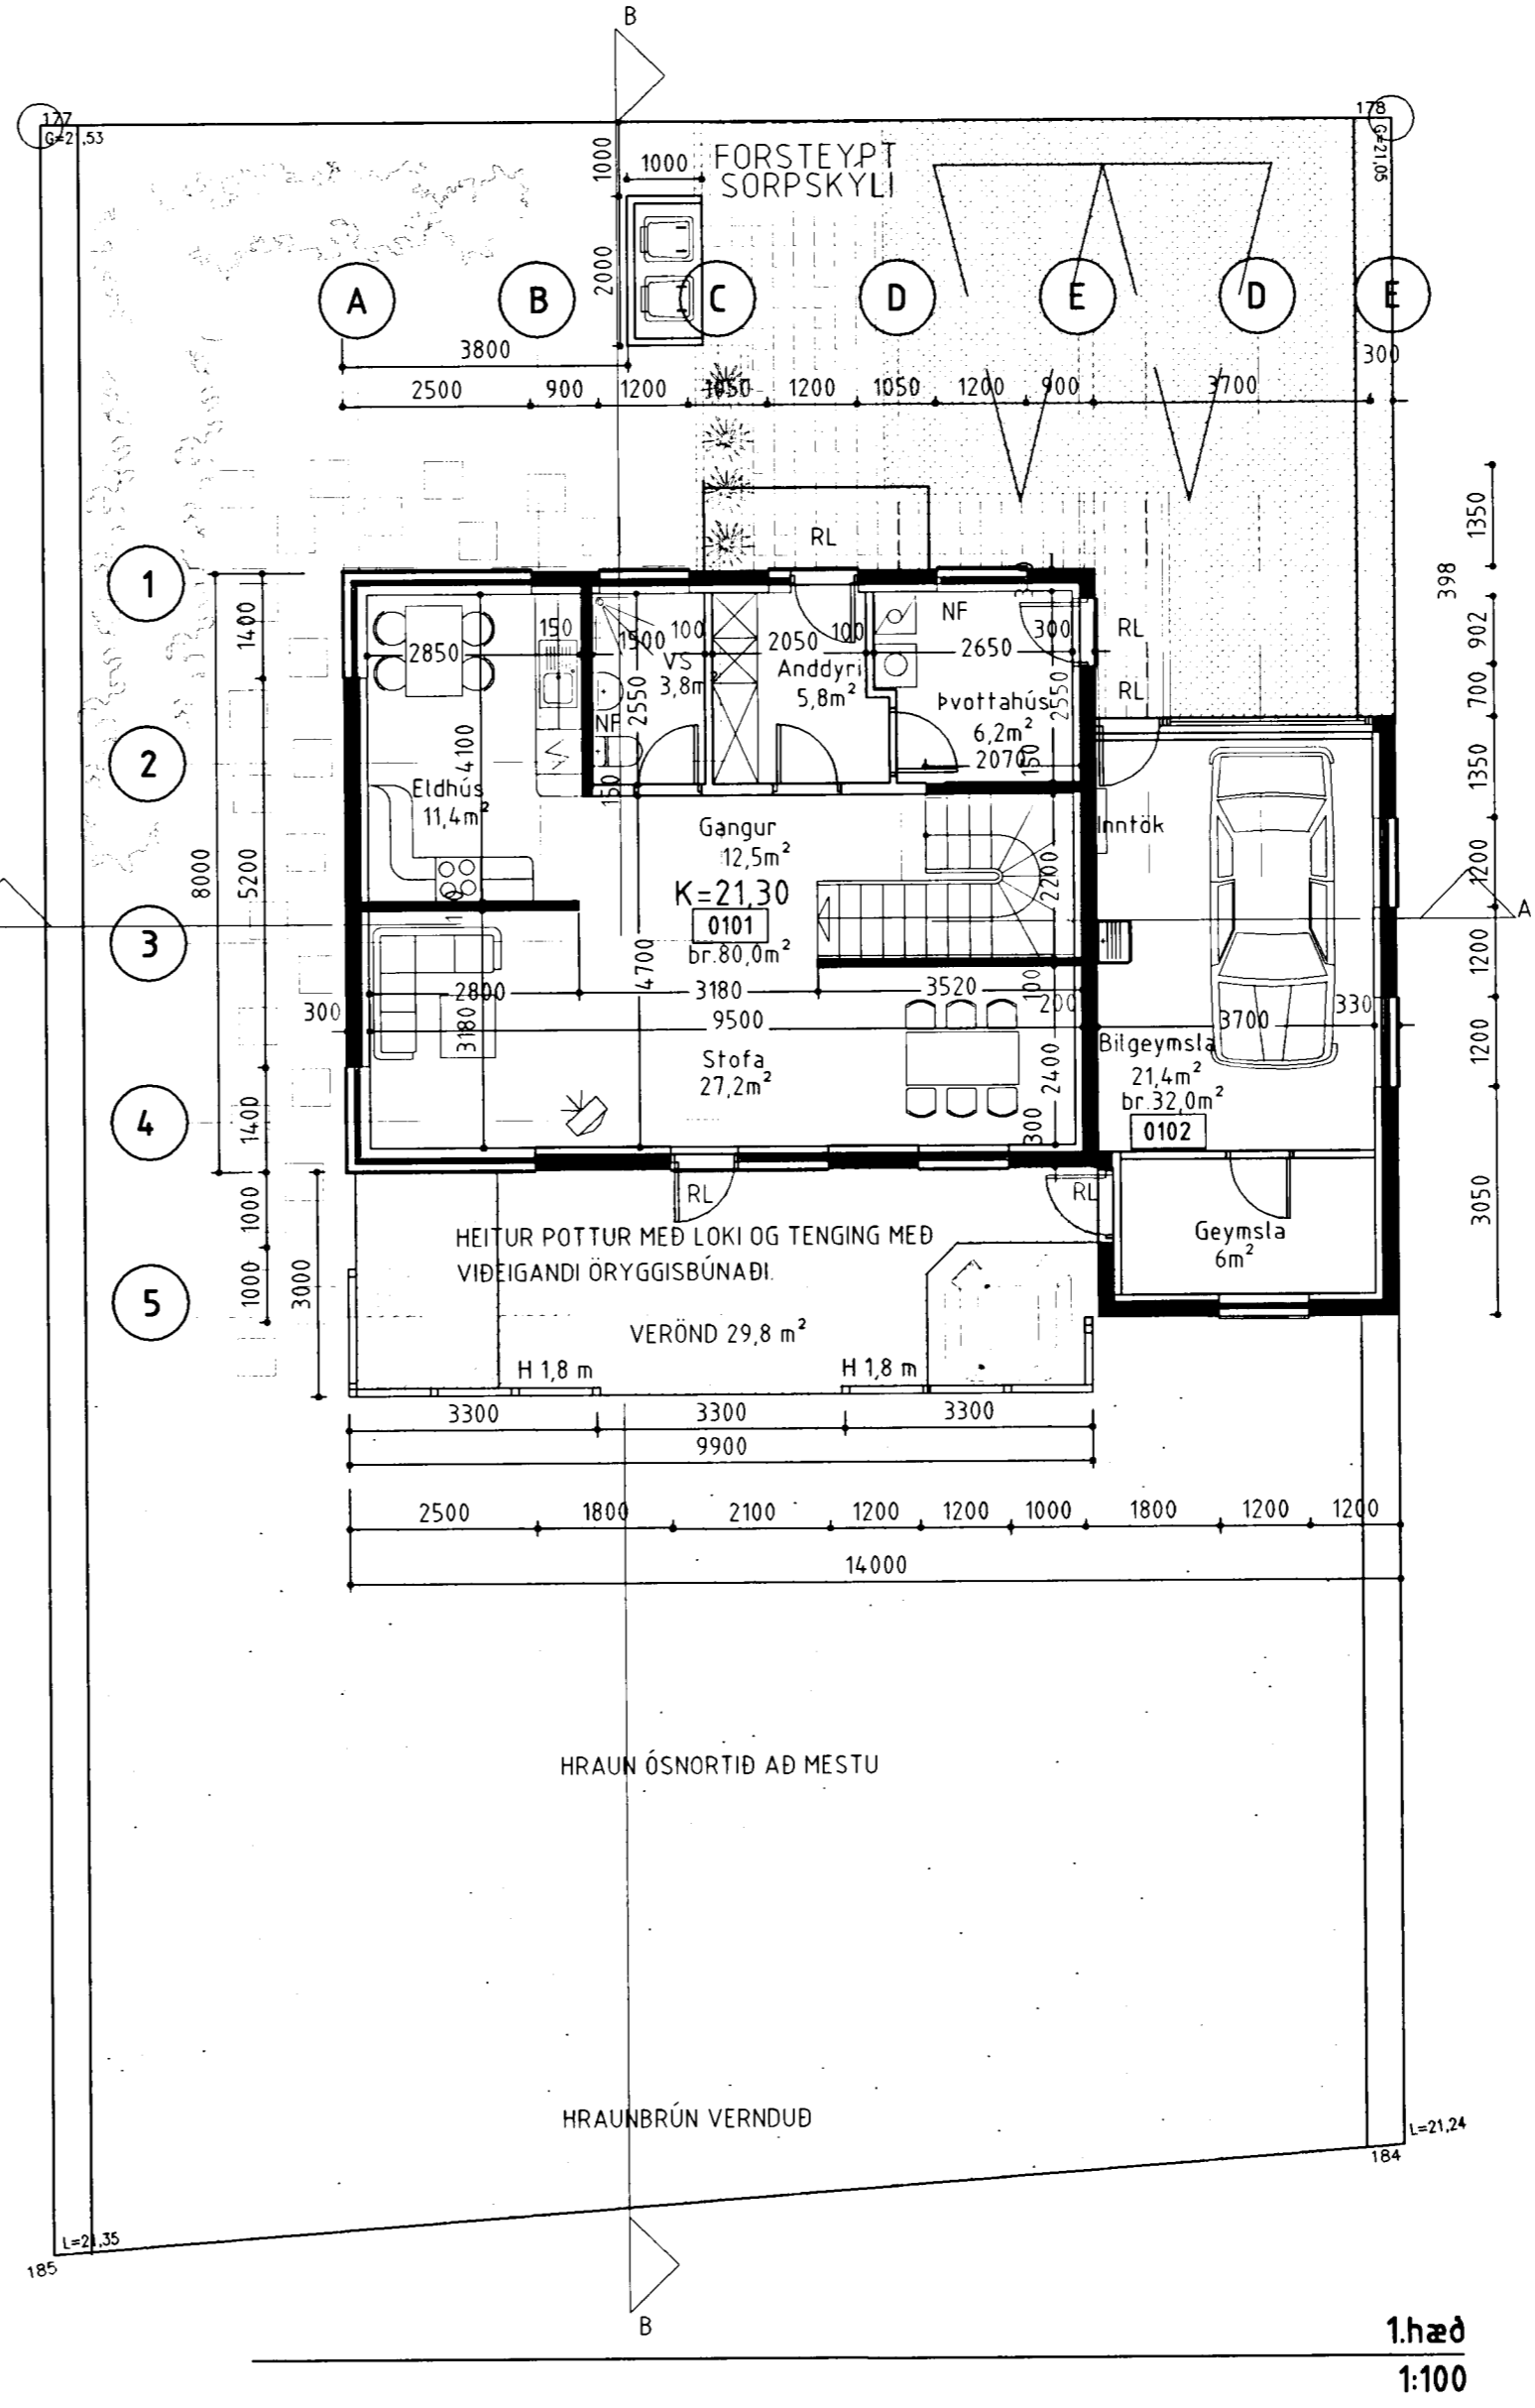

1.hæð
 1:100

BRUNAVARNIR
 HÚSINU ER SKIPT NIÐUR Í TVÖ BRUNAHÓLF, BÍLG./GEYMSLA OG ÍBÚÐ
 EKKI ER INNGANGT Á MILLI BRUNAHÓLF
 ALLAR BRUNAVARNIR ERU Í SAMRÁÐI VIÐ BRUNAMÁLAFIRVÖLD
 SVO OG STAÐSETNING REYKSKYNJARA OG SLÖKKVIÐEKJA.

BREYTINGAR

NR.	DAGS.	BREYTING	SP.
01	17.08.04	INNRAFYRIRKOMULAG OG GLUGGAR	

BYGGINGAFRÆÐINGUR
JÓN M. HALLDÓRSSON
 VESTURBERG 70
 111 REYKJAVÍK
 KT: 091162-3509

SÍMI: 557-5282
 SÍMI: 897-3860
 NETF: JMH@SIMNET.IS

SAMÞYKKT
 VERK
BLÓMVELLI-16
HAFNAFIRÐI

TEIKNING
GRUNNMYND

KVARDI
 1:100

DAGS.
 22-06-2002
 TEIKNAD AF
 JMH

TEIKNING NR.
 10-04