



Samþykkt þann  
02 JAN. 2004  
Byggingafulltrúinn í Hafnarfirði  
F.h. Kristján Þórarinnsson


RJP

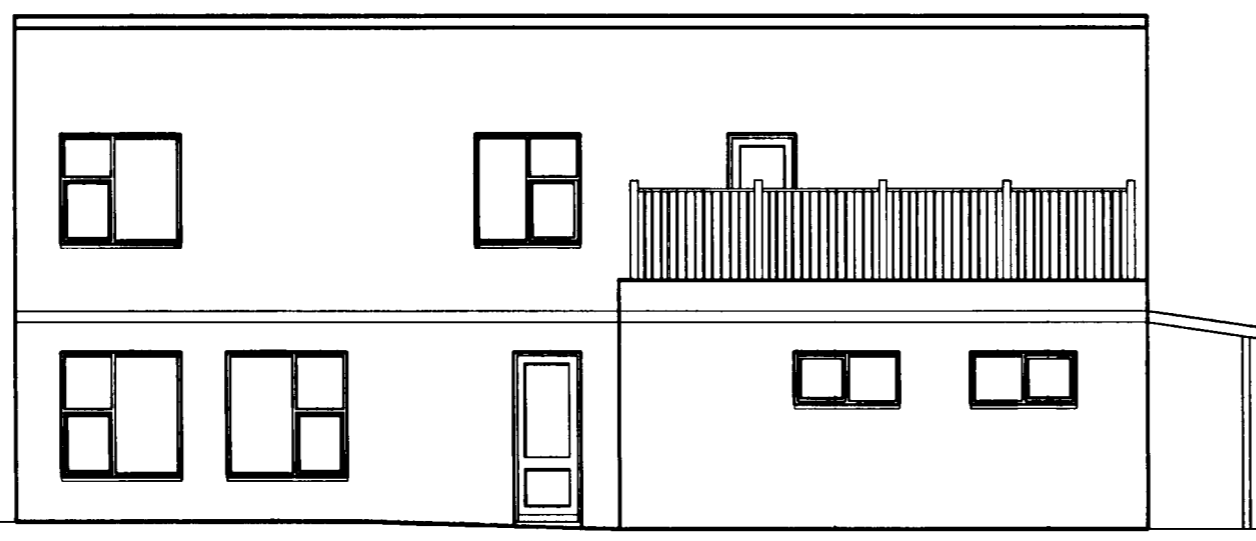


SUÐUR

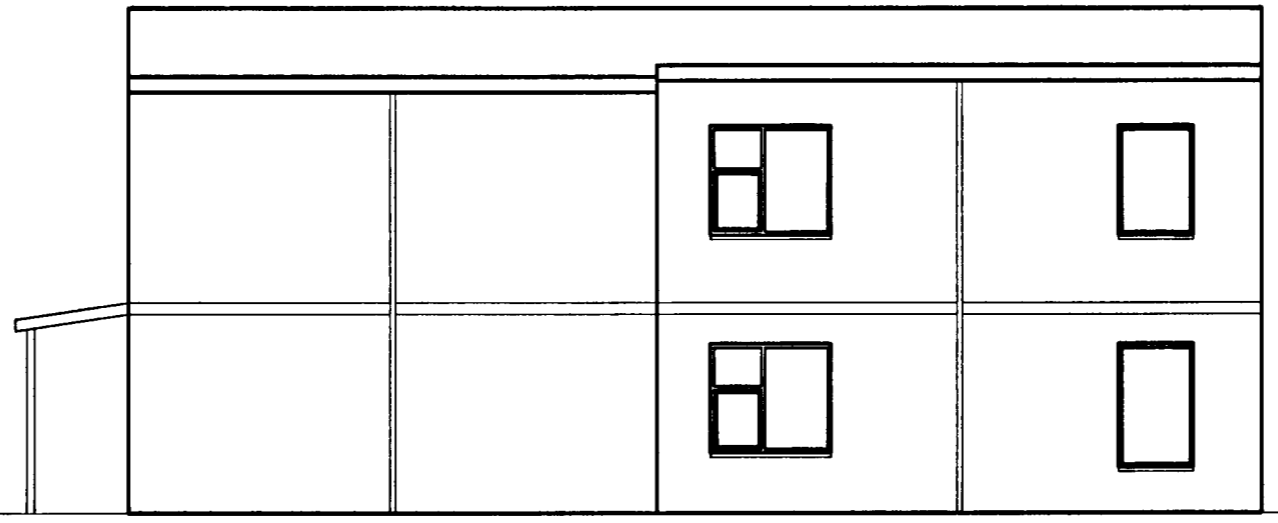

NORÐUR

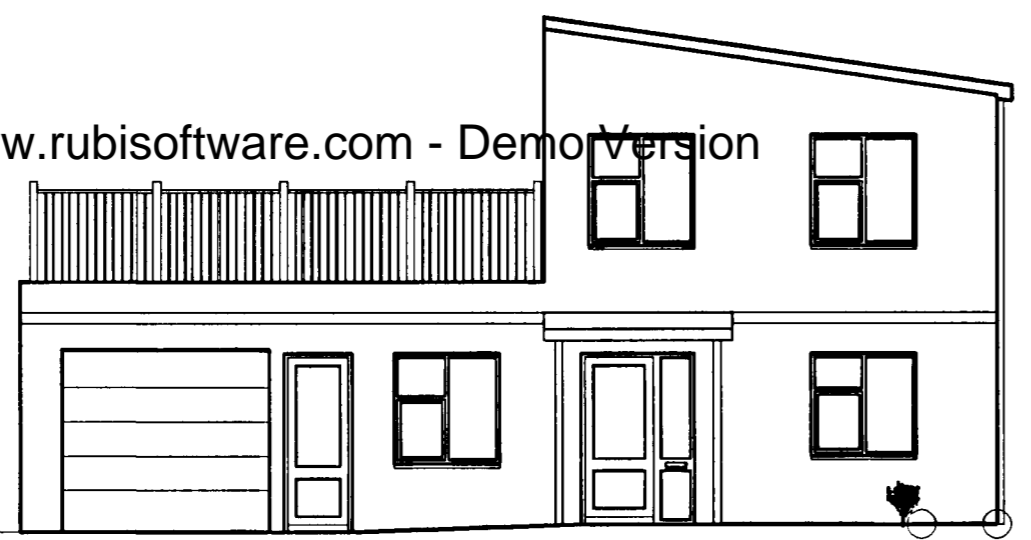

AUSTUR

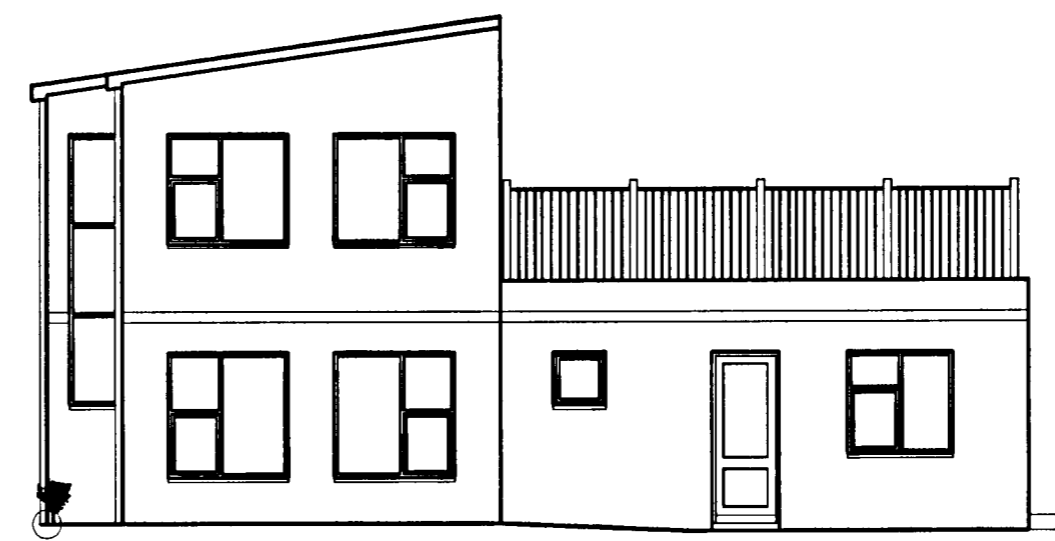

VESTUR

tifftopdf - www.rubissoftware.com - Demo Version

Skráningartafla:		Blómvellir 1, einbýlishús				Skrásetjari:		Sigurður Sverrir Gunnarsson									
Lendnúmer:		192350				Útgáfa:		4.01b									
Matshlutanúmer:		01				Kennitala:		310855-5299									
Dags:		25.11.2003				Dags:		25.11.2003									
Uppskipting og lýsing																	
D0	D1	D2	D3	D4	D5	D6	D7	D8	D9	D10a	D10b	D11	D12	D16	Reiknitala	D17	
Lokun	Rými hæð-róð	Notkun texti	Höfuð-flokkun	Eignar-hald	Botnflöt m²	Milliflöt m²	Stígar m²	Brúflöt m²	Brúflöt sk < 1,8	Salarhæð min	Salarhæð max	Brúflöt rúm mál m²	Nettöflöt m²	Brúflöt m²	Reiknitala skiptarúm mál	Skiptarúm mál m²	
		Matshluti			213,0	0,0	7,0	6,6	206,4	0,0		691,8	171,1	206,4		581,090	
		Botn										26,2					
	01	1. hæð			131,0	0,0	7,0	0,0	131,0	0,0		388,6	110,1	131,0			
A	0101	Ibúð	N	0101	98,7		7,0		98,7		2,88	3,00	286,4	83,1	98,7	2,90	240,890
A	0102	Bilgæmsla	B	0102	32,3				32,3		3,10	3,10	100,2	27,0	32,3	3,10	83,700
	02	2. hæð			82,0	0,0	0,0	6,6	75,4	0,0		279,0	61,0	75,4			
A	0201	Ibúð	N	0101	82,0			6,6	75,4		2,93	3,81	279,0	61,0	75,4	3,40	207,400
C	0202	Svallir	S	0101	49,0			6,6	49,0						1,00	49,000	
Athugasemdir																	
Sorpgæði með skráningarnúmer 0103 tilheyrir Blómvöllum 1																	
Sam eignir sumra																	
Eignarhald																	
		Eignar-hald	Notkun texti	Brúflöt m²	Skiptarúm m²	Séteign m²	Séteign og sam eign m²										
	0101		Ibúð	174,1	497,390		497,390										
	0102		Bilgæmsla	32,3	83,700		83,700										
			Allt	206,4	581,090		581,090										

Breytt 25.11.2003:  
Stigaop á 2. hæð stækkað.  
Murð og veggur svefnherbergi færður.  
Skyggni yfir anddyri bætt við.  
Skráningartafla, bilgæmsla sér eignarhald og sorpgæði sett í athugasemdir.

STADUR :	BLÓMVELLIR 1, 220 HAFNARFIRÐI		
HEITI :	ÚTLIT, SKRÁNINGARTAFLA		
DAGSETNING :	15. nóvember 2003	KVARDI :	1:100
VERKNUMER :	03.100	BLAD NUMER :	03
BREYTT :	25.11.2003		
SSG	Sigurður Sverrir Gunnarsson byggingafræðingur BfÍ. kt. 310855-5299, Suðurholti 3, 220 Hafnarfirði. Sími: 898 0201, netfang: svermr@verkvangur.is		
	TEIKNAD: SSG	UNDIRSK:	<i>hig. Sverrir</i>