


Breytingar á hurð út á svalir yfir bílskúr og svala grindverki.
 Teiknistofan Húsagerð og Skipulag Birkiás 19. Garðabæ. Sími 8978564.
 Gunnar Sigtryggur Einarsson Byggingafræðingur. BFÍ. kt. 020550.2369.

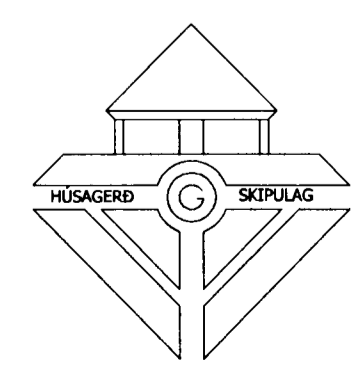

Verknúmer: 107.
Breytt: 3.júní. 2003.
Dags: 20. febrúar 2003.
Efni: Blómvellir 24. Hafnarfirði.
Heiti: Útlit og snið
Mkv: 1:100
Hannað: <i>[Signature]</i>