




útlit til vesturs

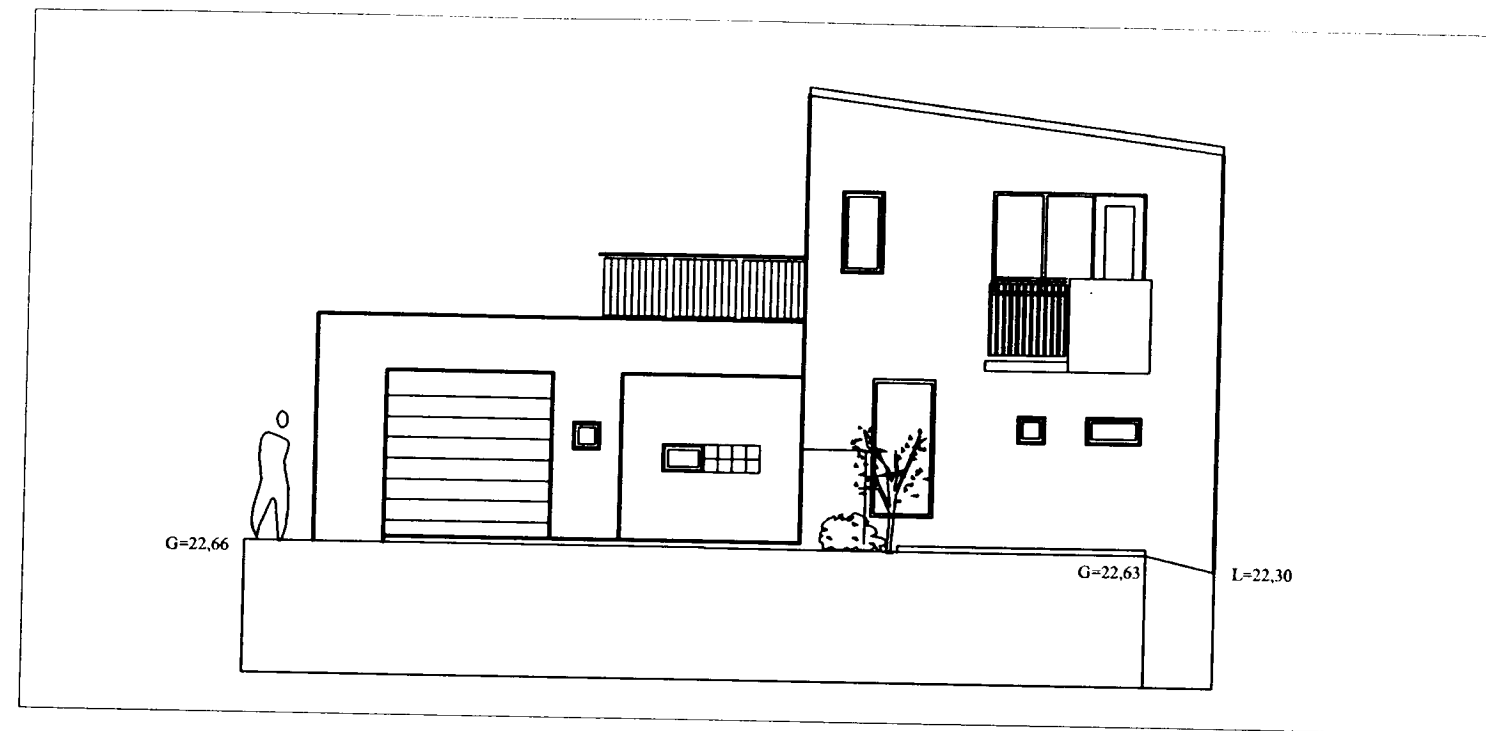

útlit til austurs

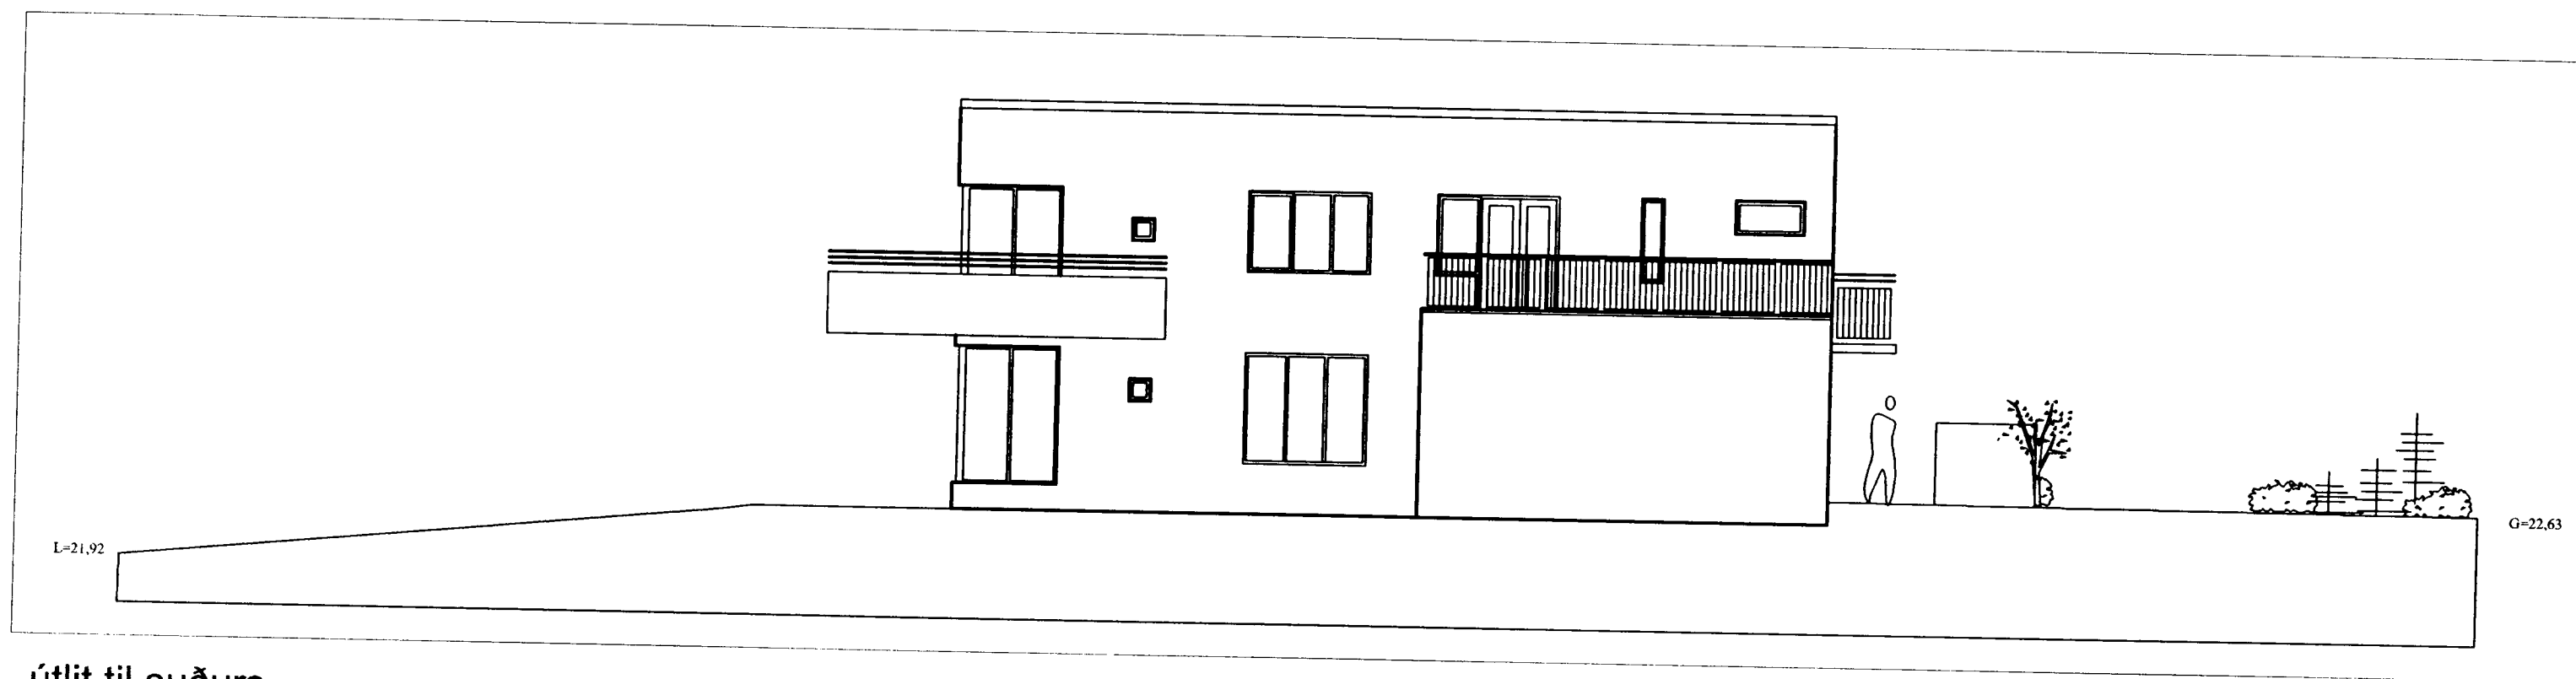

útlit til suðurs

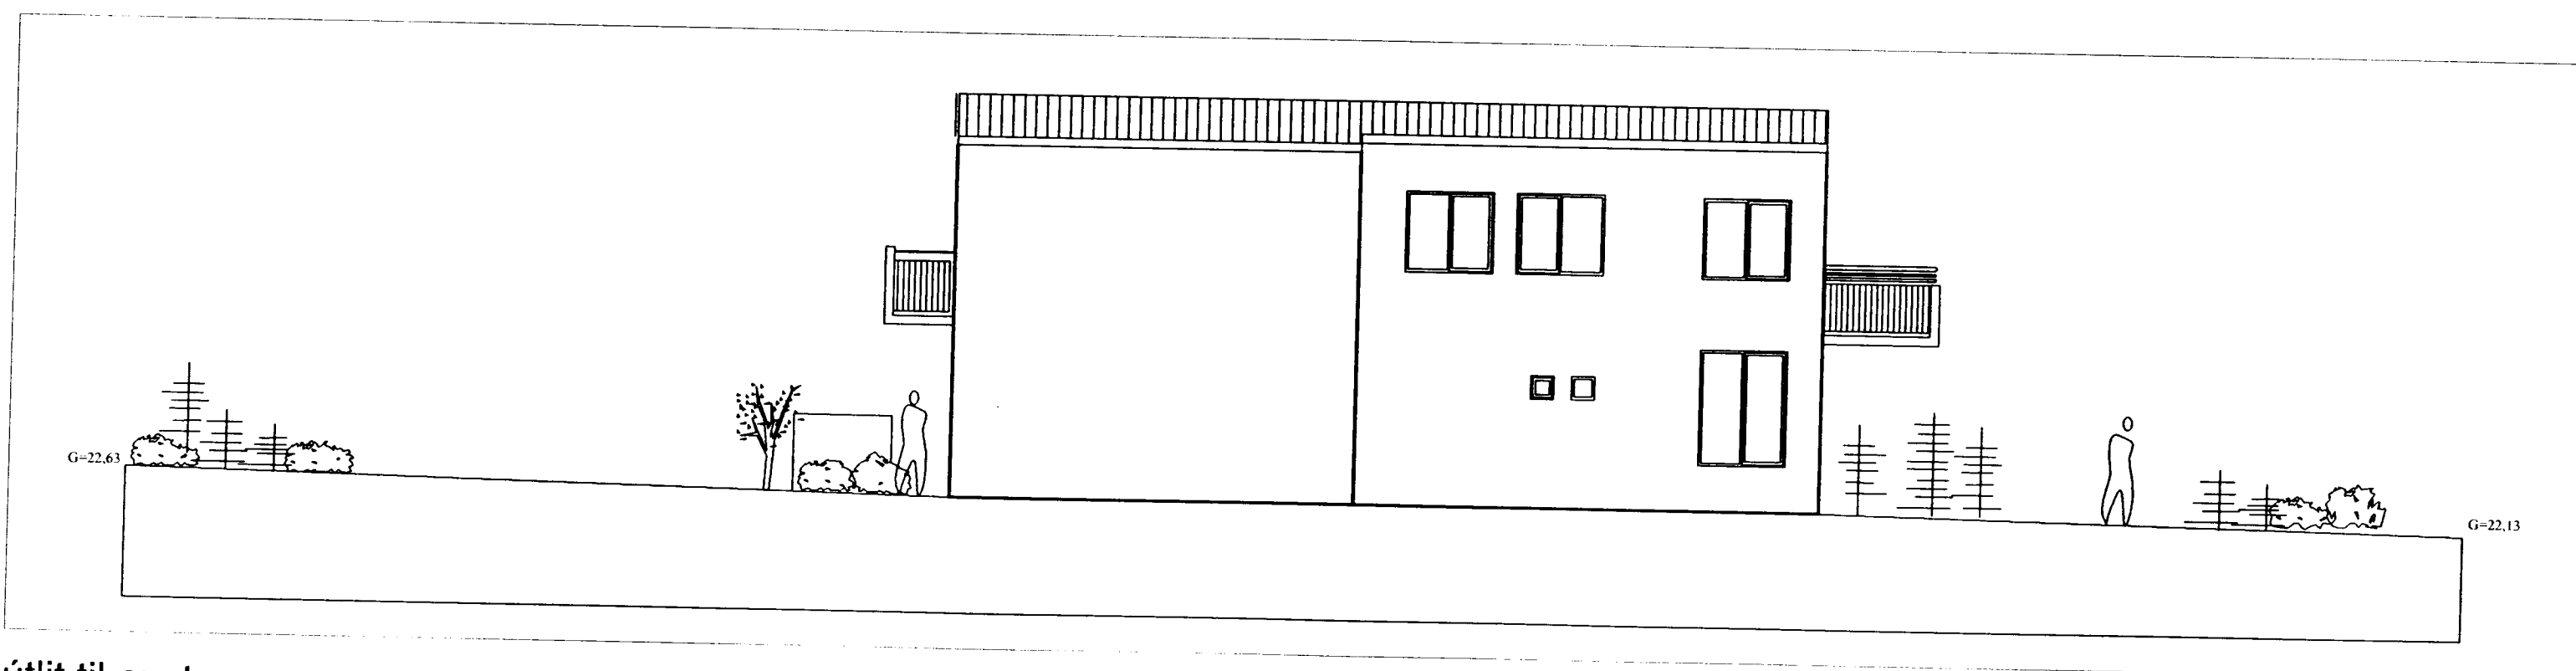

útlit til austurs



Samþykkt þann

06 APR. 2005

Byggingafultruinn í Hafnarfirði
F.h. Kristján Þórarinnsson

22.03.2005 Nýjar svaðir ofan á anddyri/bílskúr.
Útlit til suðurs breytt; svaðadyr. Útlit til austur í
stað hleðsluglers komi gluggil.

gunnhildur gunnarsdóttir ma arkitekt
hellsigötu 16, 220 hafnarfjörður
sími 555 2850, gsm 698 2850
borealis@centrum.is

verðheiti Blómvellir 5, Hafnarfirði verðnúmer 03-614

heiti teikningar útlit númer A-103
dags 13.02.2003 ggs. yfirtekt málsvort 1:100

skráðheiti 03-614_biom_bn.dwg 280563-6219