



Samþykkt þann

06 APR. 2005


Byggingafulltrúinn í Hafnarfirði
F.h. Kristján Þorarinsson

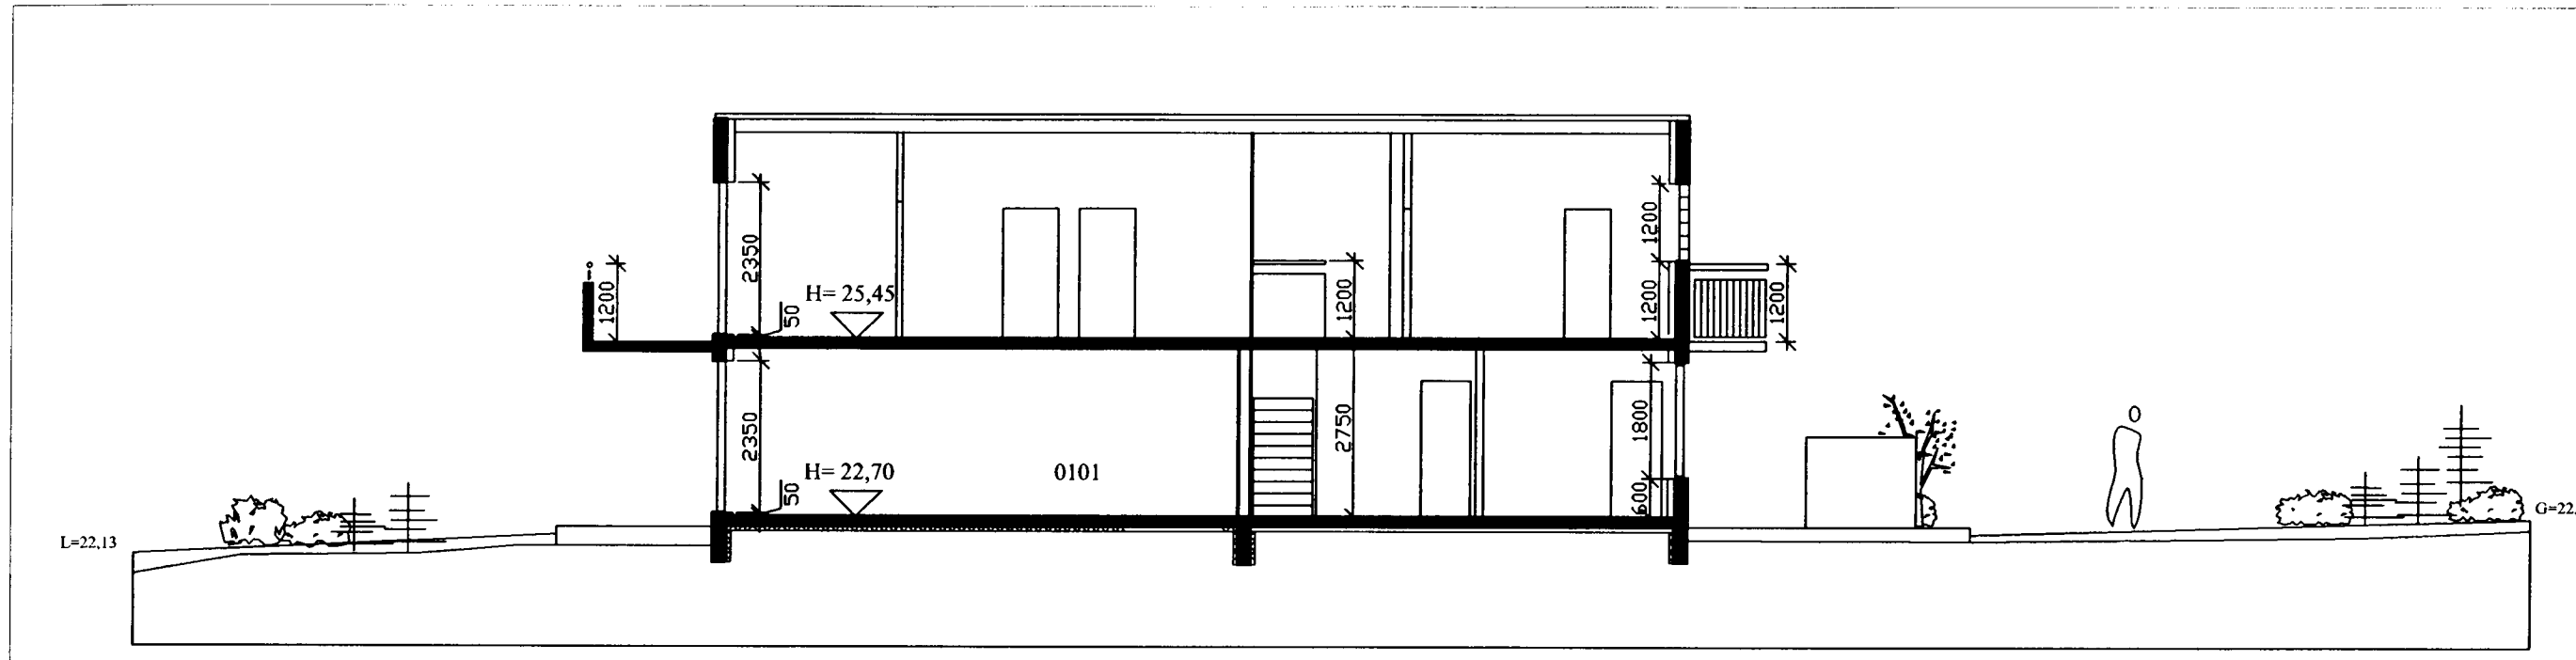

sneiðing a-a, 1:100

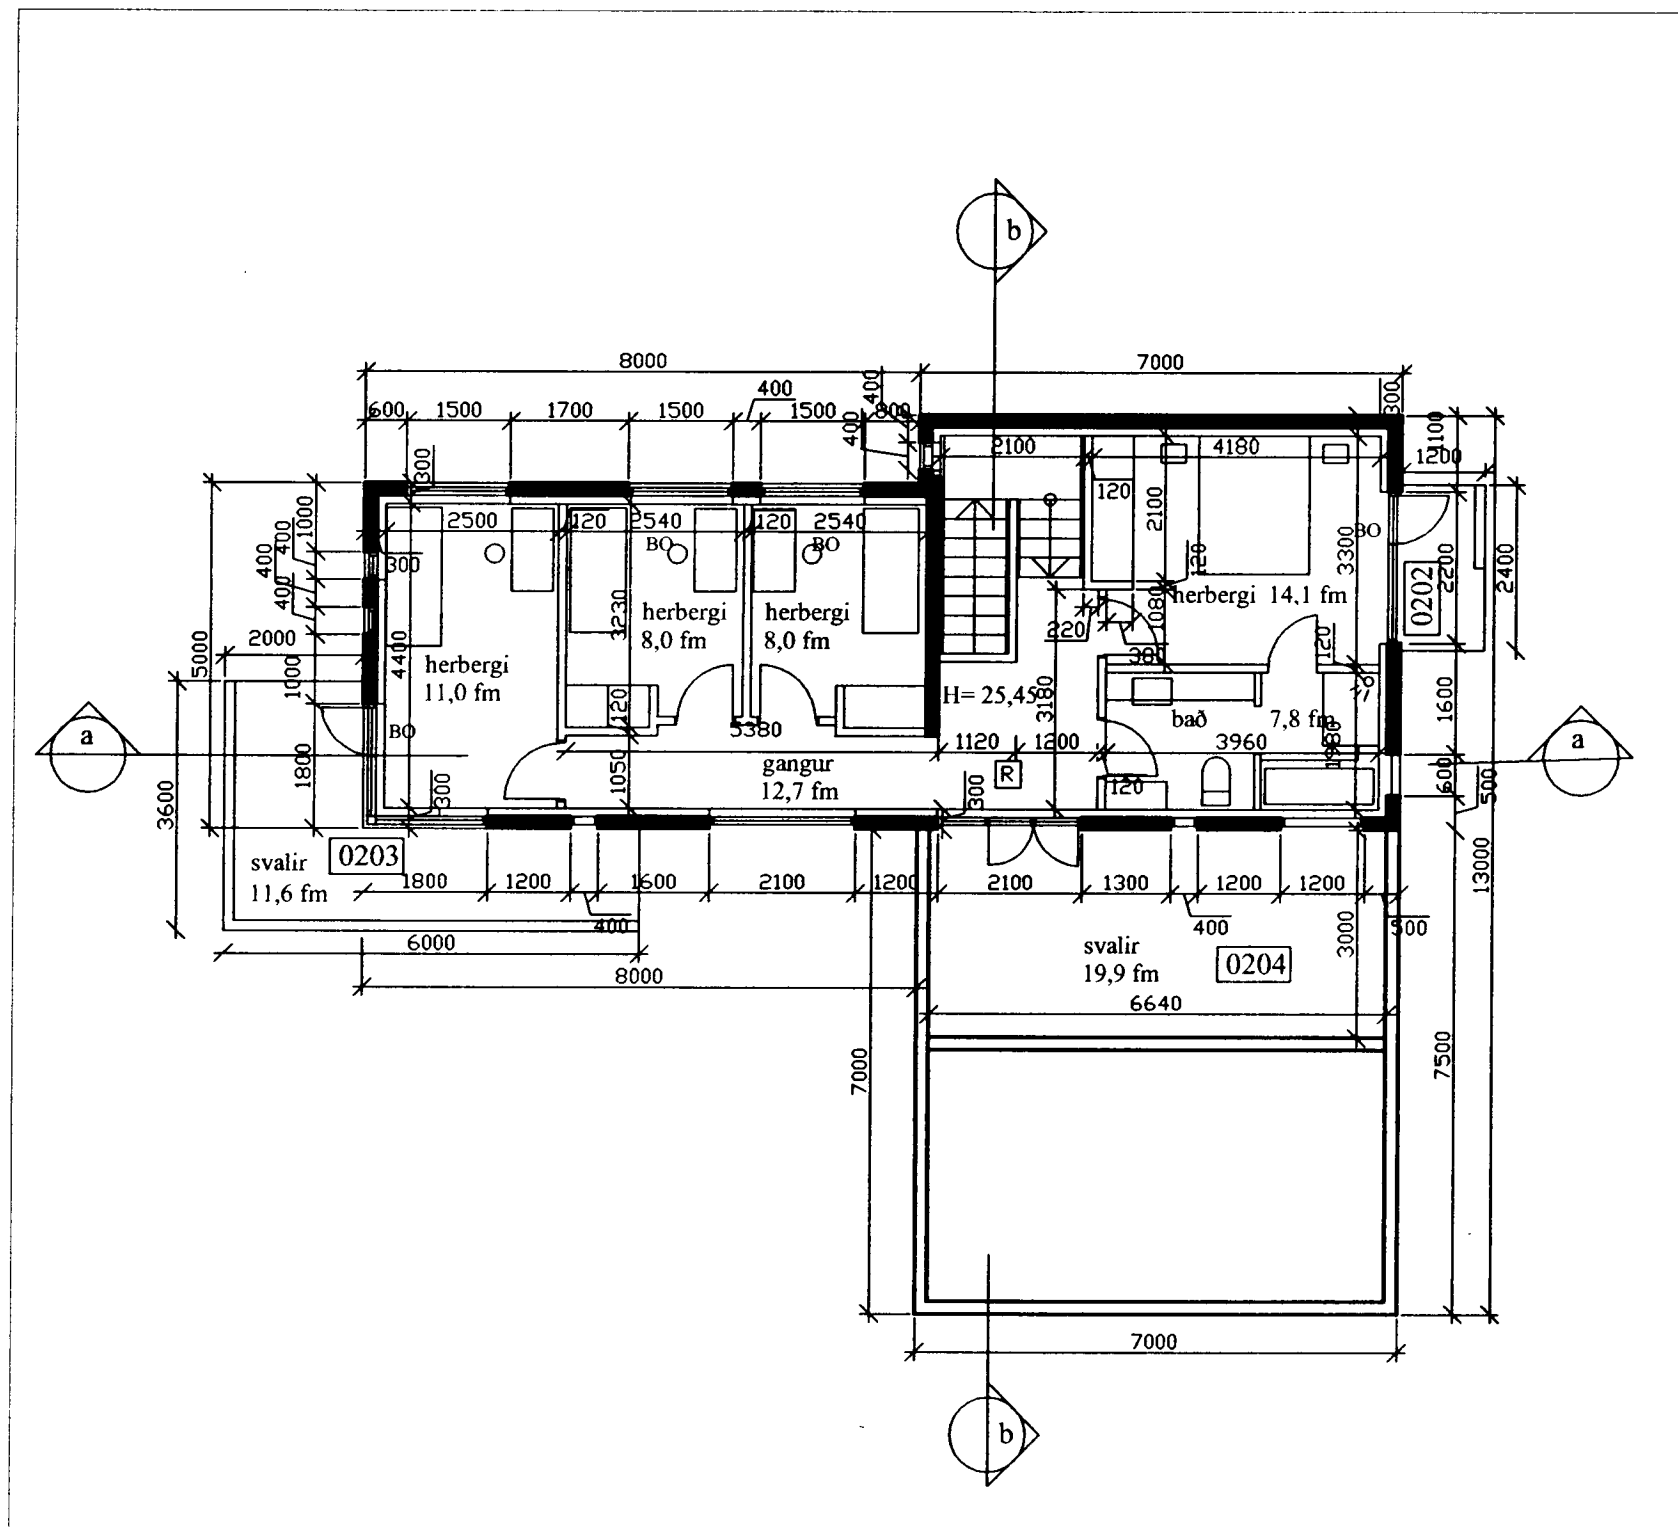

grunnmynd efri hæðar, 1:100

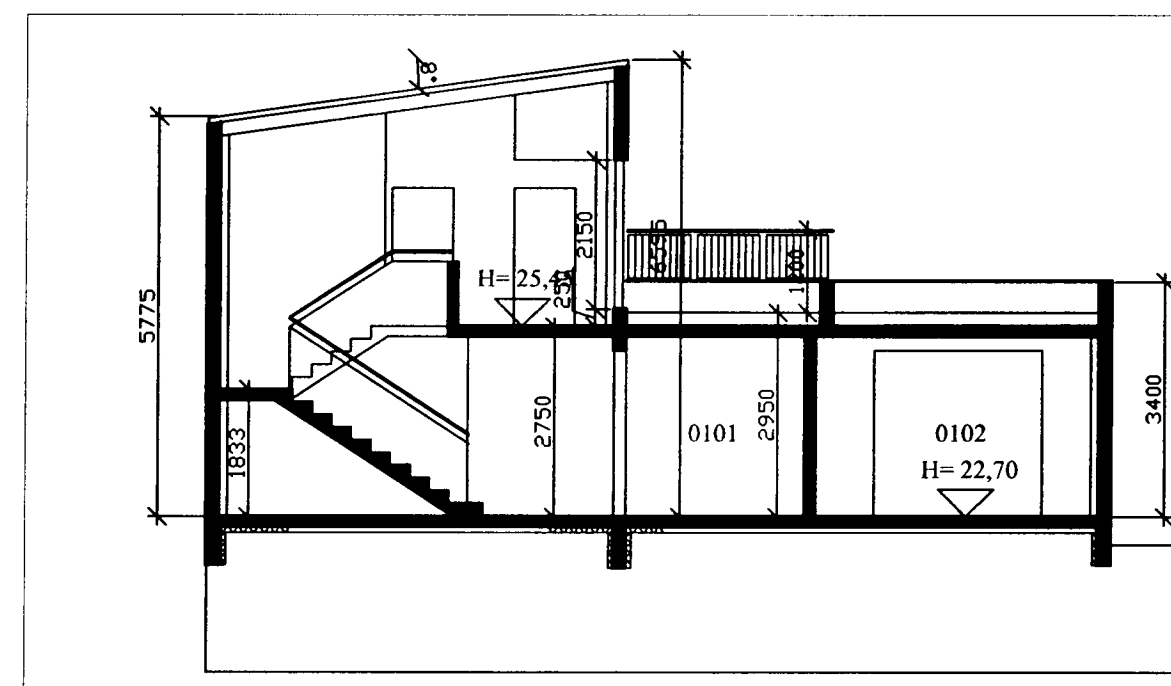

sneiðing b-b, 1:100

22.03.2005 Nýjar svalir ofan á anddyni/bílskúr og svaladyr.

gunnhildur gunnarsdóttir ma arkitekt
helliðsgötu 16, 220 hafnarfjörður
sími 555 2850, fax 698 2850
borealis@centrum.is

verðhetti	verðnúmer
Blómvellir 5, Hafnarfirði	03-614
heiti teikningar	númer
grunnmynd og sneiðingar	A-102
dags. teiknað of	yfirskrif
13.02.2003 gg	1:100
strókarheiti	
03-614_blom_bn.dwg	