




Samþykkt þann

20 AUG. 2003


Byggingafultrúinn í Hafnarfirði  
F.h. Kristján Þórarinnsson

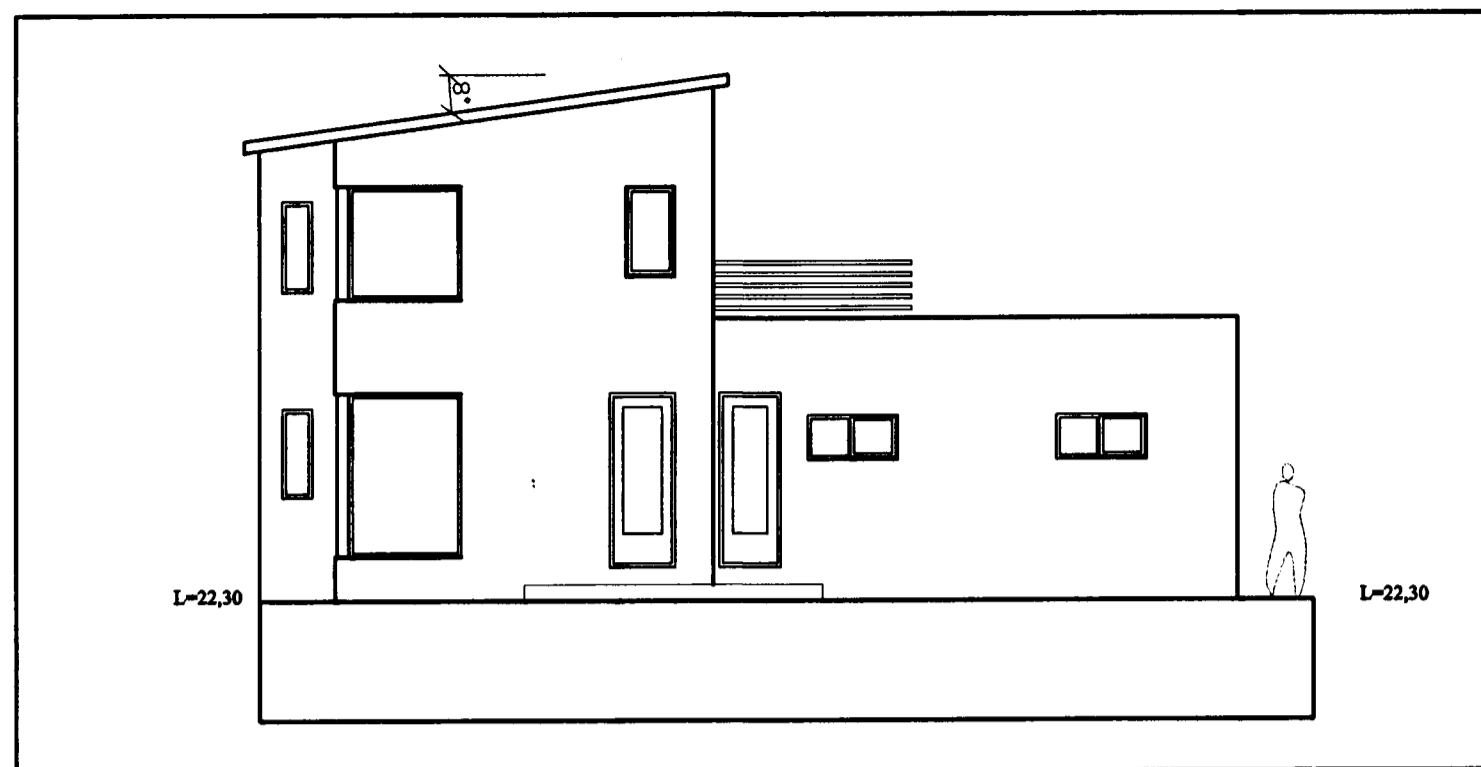


útlit til vesturs



útlit til austurs

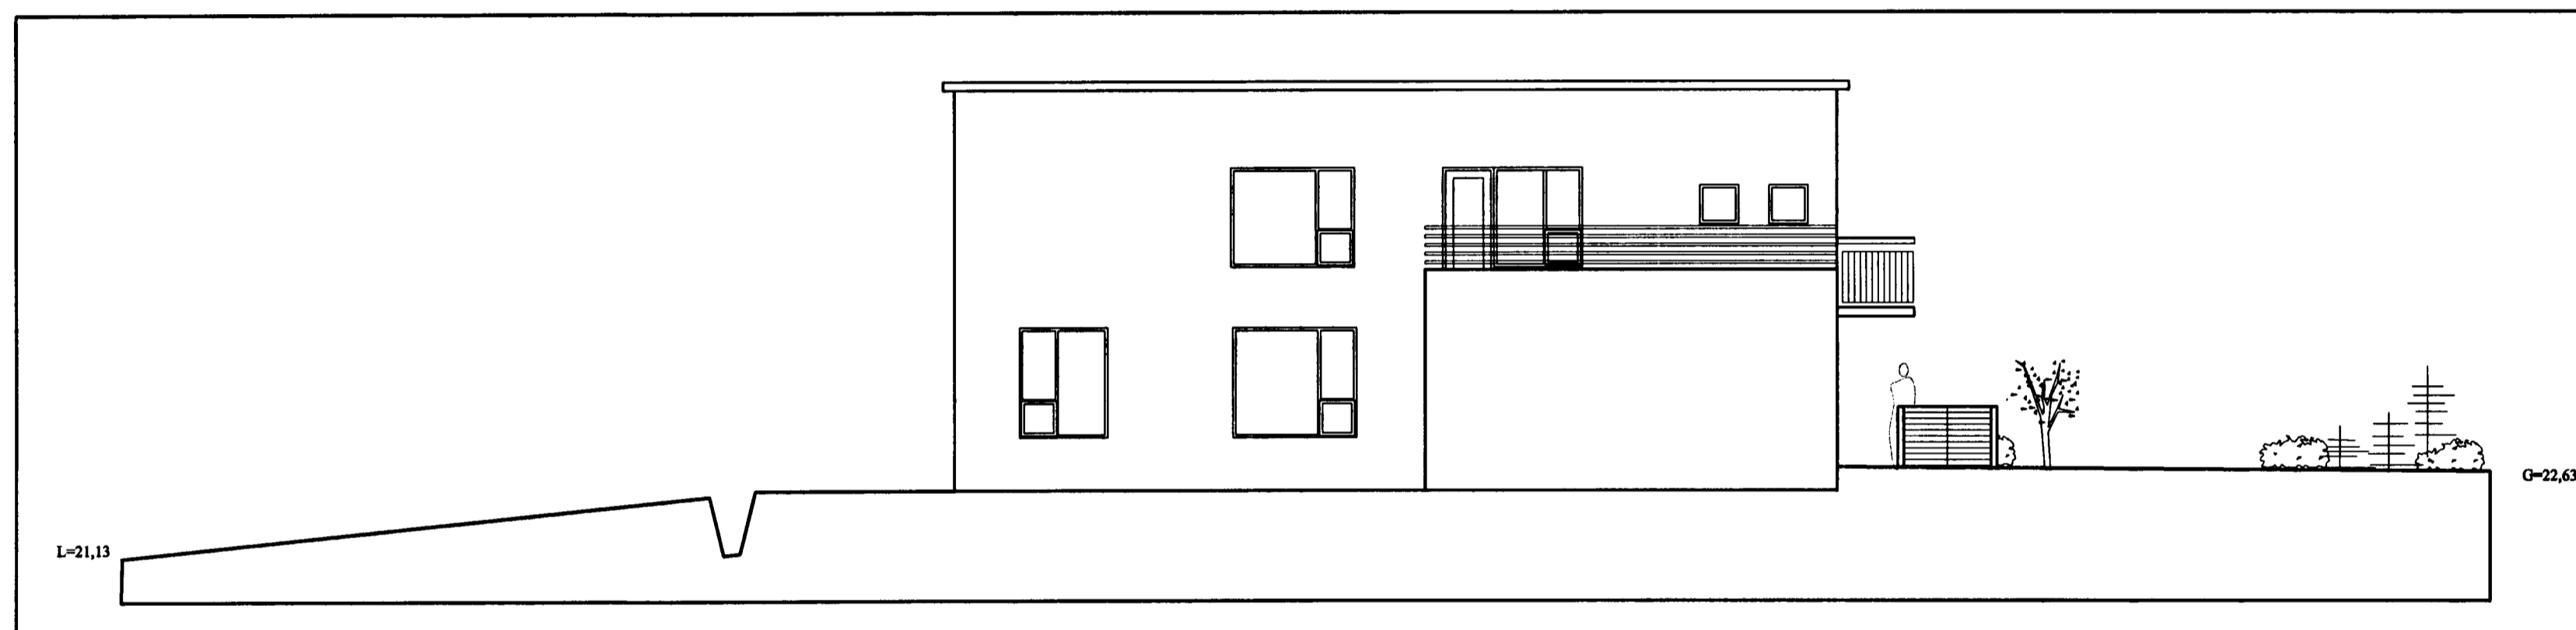

útlit til suðurs

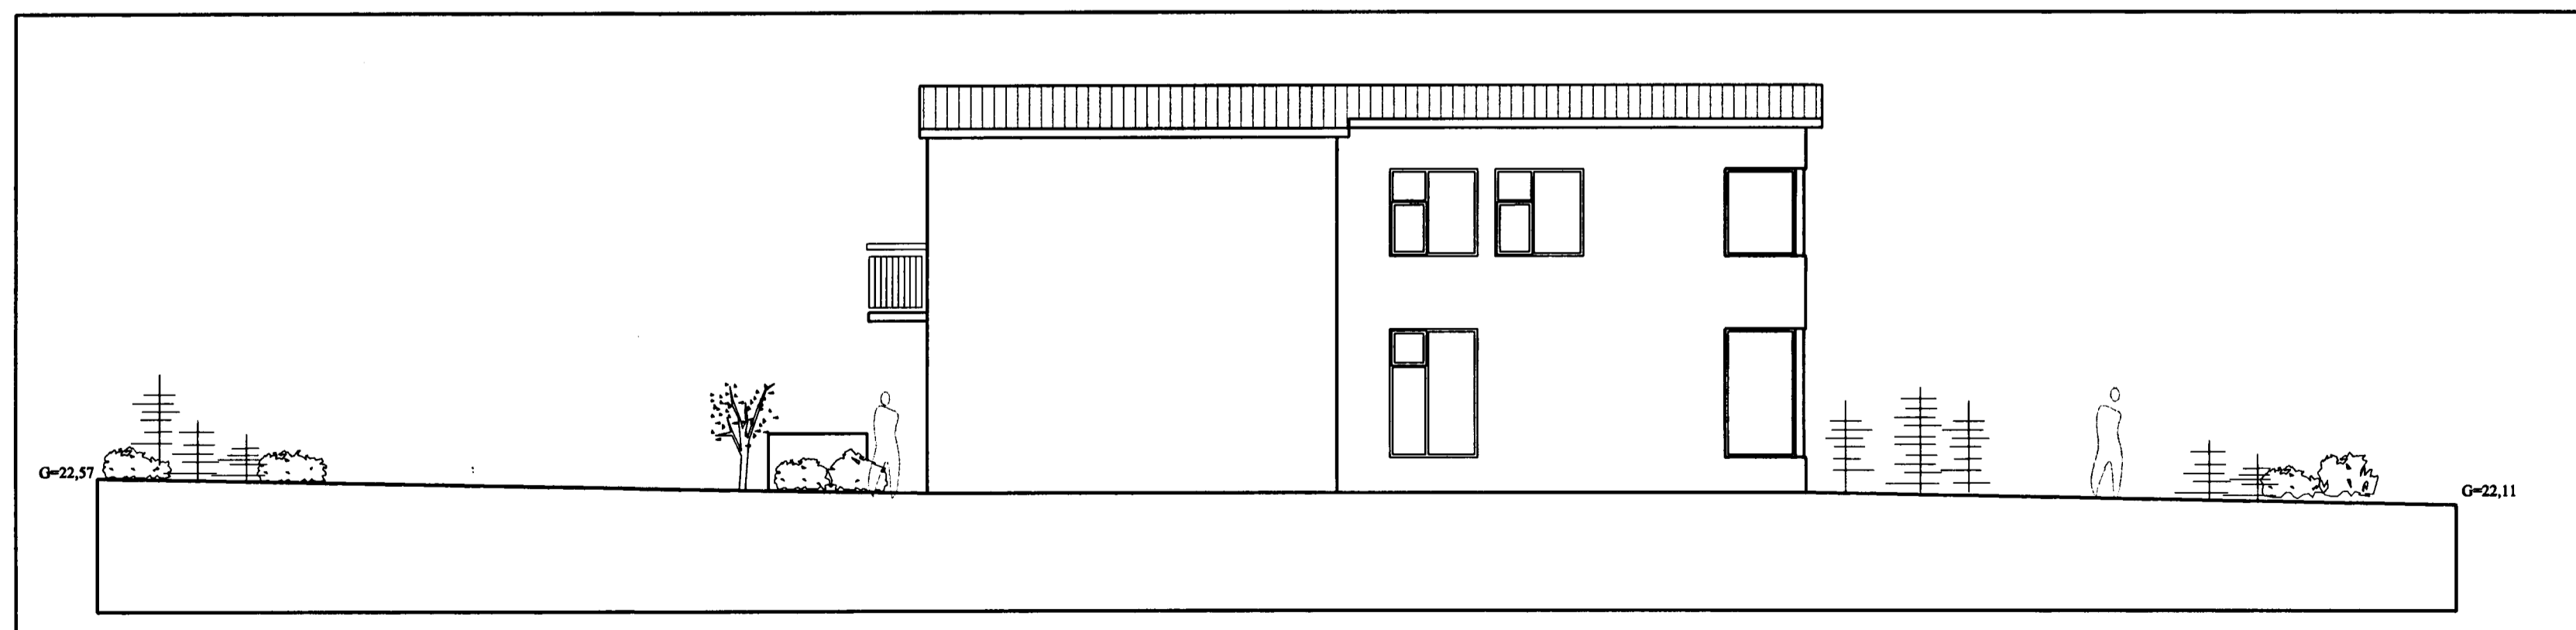

útlit til austurs

24.07.2003 Svölum og gluggum breytt.



gunnhildur gunnarsdóttir ma arkitekt  
helleggju 16, 220 hafnarfjörður  
sími 555 2850, gsm 698 2850  
borealis@centrum.is

verkhelti verknúmer  
**Blómvellir 7, Hafnarfirði** 02-612

heiti teikningar númer  
**útlit** A-103  
dags. teiknað af: yfirfori: maikvarði  
04.12.2002 **gg** 1:100  
skrárhelti skrárhelti  
02-612\_bn\_breyt0803.dwg kt. 280563-6219