


BIRKIBERG 2 HAFNARFIRÐI

Skráningartala: Birkiberg 2 Hafnarfirdi				Skráningart: Sigurður Þorvarðarson														
Landsnúmer: 01				Kennitala: 141250-4189														
Uppskipting og lýsing				Útgáfa: 4.01														
Mælingarferill				Dag: 07.05.2001														
D0	D1	D2	D3	D4	D5	D6	D7	D8	D9	D10a	D10b	D11	D12	D13	D14	D15	D16	D17
Löun	Nýtt hæð-ro	Höfn	Höfn-tökur	Sigr-hæð	Borðst- m²	Hékk- m²	Sigr- m²	Op- m²	Borðst- m²	Borðst- m²	Borðst- m²	Borðst- m²	Borðst- m²	Borðst- m²	Borðst- m²	Borðst- m²	Borðst- m²	Borðst- m²
		Mælingar			459,4	0,0	0,0	0,0	32,2	0,0			1.030,8	278,2	324,2			782,973
		Boln											52,9					
		1. hæð			162,7	0,0	0,0	0,0	16,7	0,0			436,3	138,3	162,7			
A	0101	Boln	N	0201	112,3				112,3		2,70	2,70	363,2	87,3	112,3	2,70		236,710
A	0102	Bítréttag- gjæym.	B	0102	50,4				50,4		2,70	2,70	136,1	51,0	50,4	2,70		137,700
B	0103	Borð	F	0201	2,8						1,30	1,30	3,4					
		2. hæð			161,5	0,0	0,0	0,0	161,5	0,0	2,70	3,87	479,5	137,9	161,5			
A	0201	Boln	N	0201	161,5				161,5		2,70	3,87	479,5	137,9	161,5			408,563
A	0301	Þakrymi þakrymi	V	0201	135,2						0,10	1,56	79,3	0,0	0,0			
		135,2																

Sampykkt þann  
07 APR. 2003 *E.H. Arnó*  
Byggingafræðingur / Hafnarfirði  
Erlendur Hjálmarsson

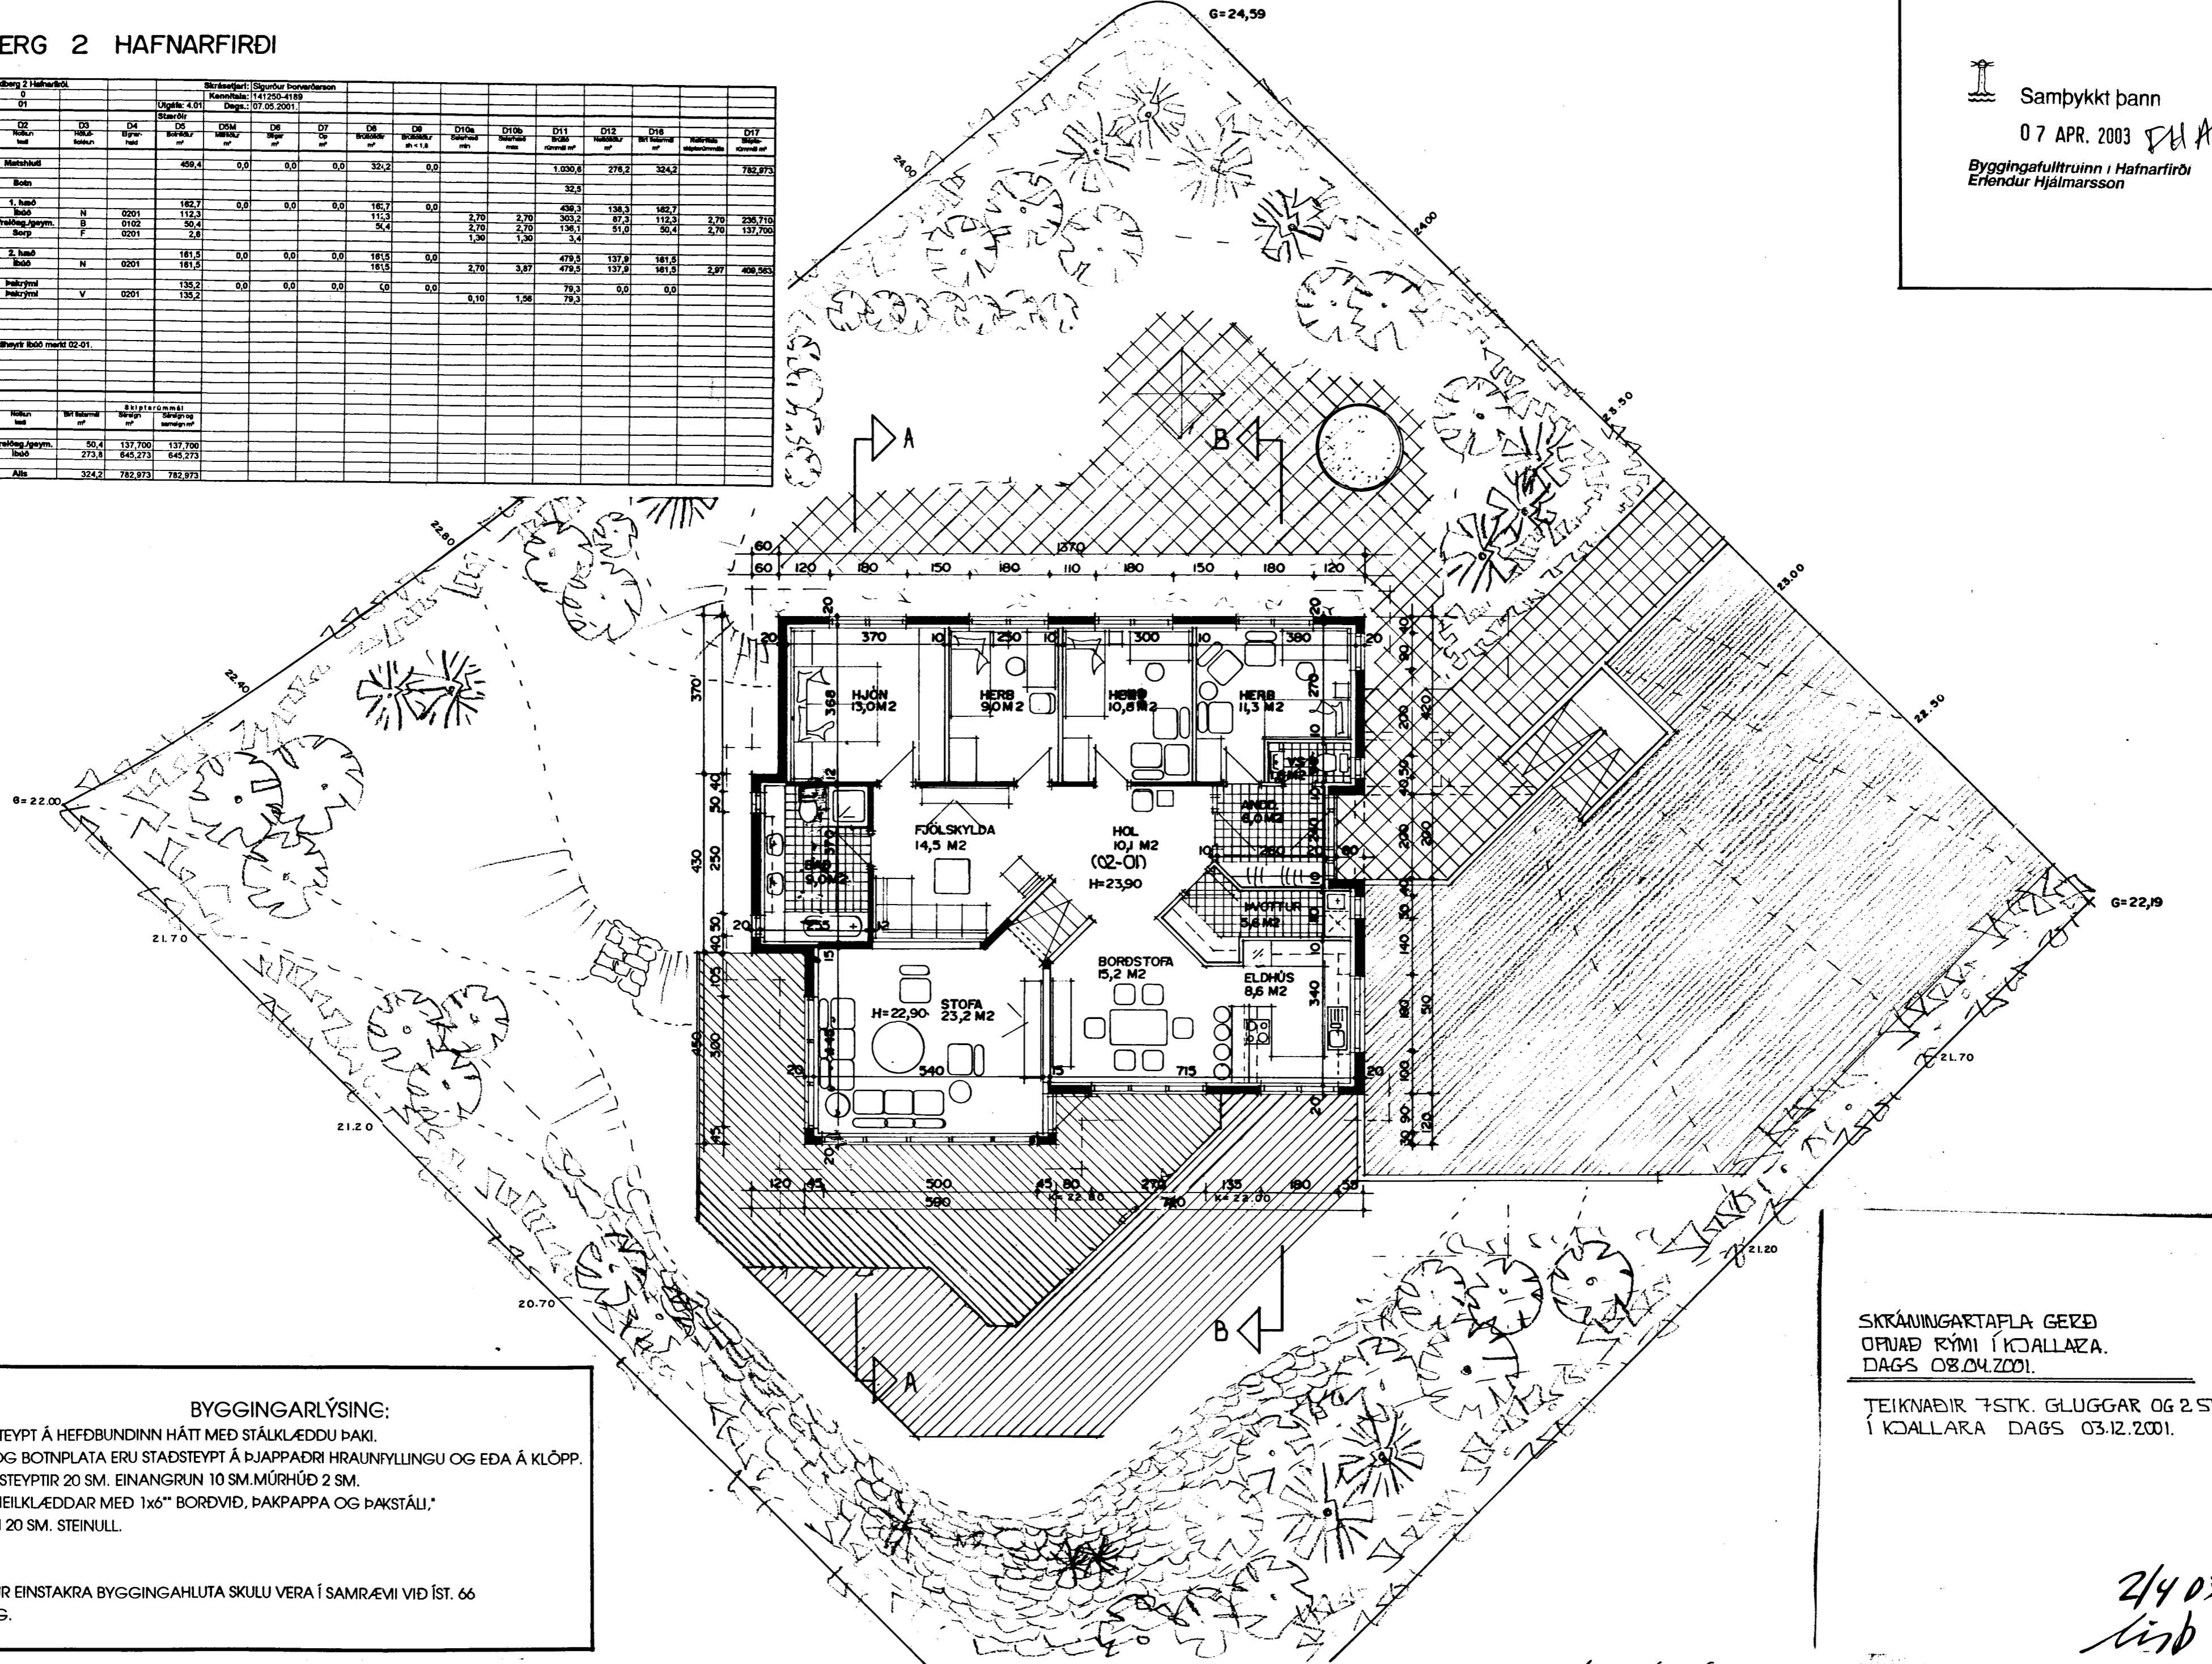

**BYGGINGARLÝSING:**  
HÚSÍÐ ER STAÐSTEYPT Á HEFÐBUNDINN HÁTT MED STÁLKLÆDDU ÞAKI. UNDIRSTÓÐUR OG BOTNPLATA ERU STAÐSTEYPT Á ÞJAPPADRI HRAUNFYLINGU OG EÐA Á KLÖPP. ÚTVEGGIR STAÐSTEYPTIR 20 SM. EINANGRUN 10 SM. MÚRHÚÐ 2 SM. "ÞAK: SPERRUR, HEILKLÆDDAR MED 1x6" BORDVID, ÞAKPAPPA OG ÞAKSTÁLI." ÞAKEINANGRUN 20 SM. STEINULL.

**SKÝRINGAR:**  
KÓLNUNARTÓLUR EINSTAKRA BYGGINGAHLUTA SKULU VERA Í SAMRÆMI VIÐ ÍST. 66 LR. LOFTRÆSTING.

SKRÁNINGARTAFLA GERÐ  
OFNÁÐ RÝMI Í KJALLARA.  
DAGS 08.04.2001.

TEIKNADIR 7STK. GLUGGAR OG 2 STK HURÐIR.  
Í KJALLARA DAGS 03.12.2001.

*2/4 03*  
*linb*