
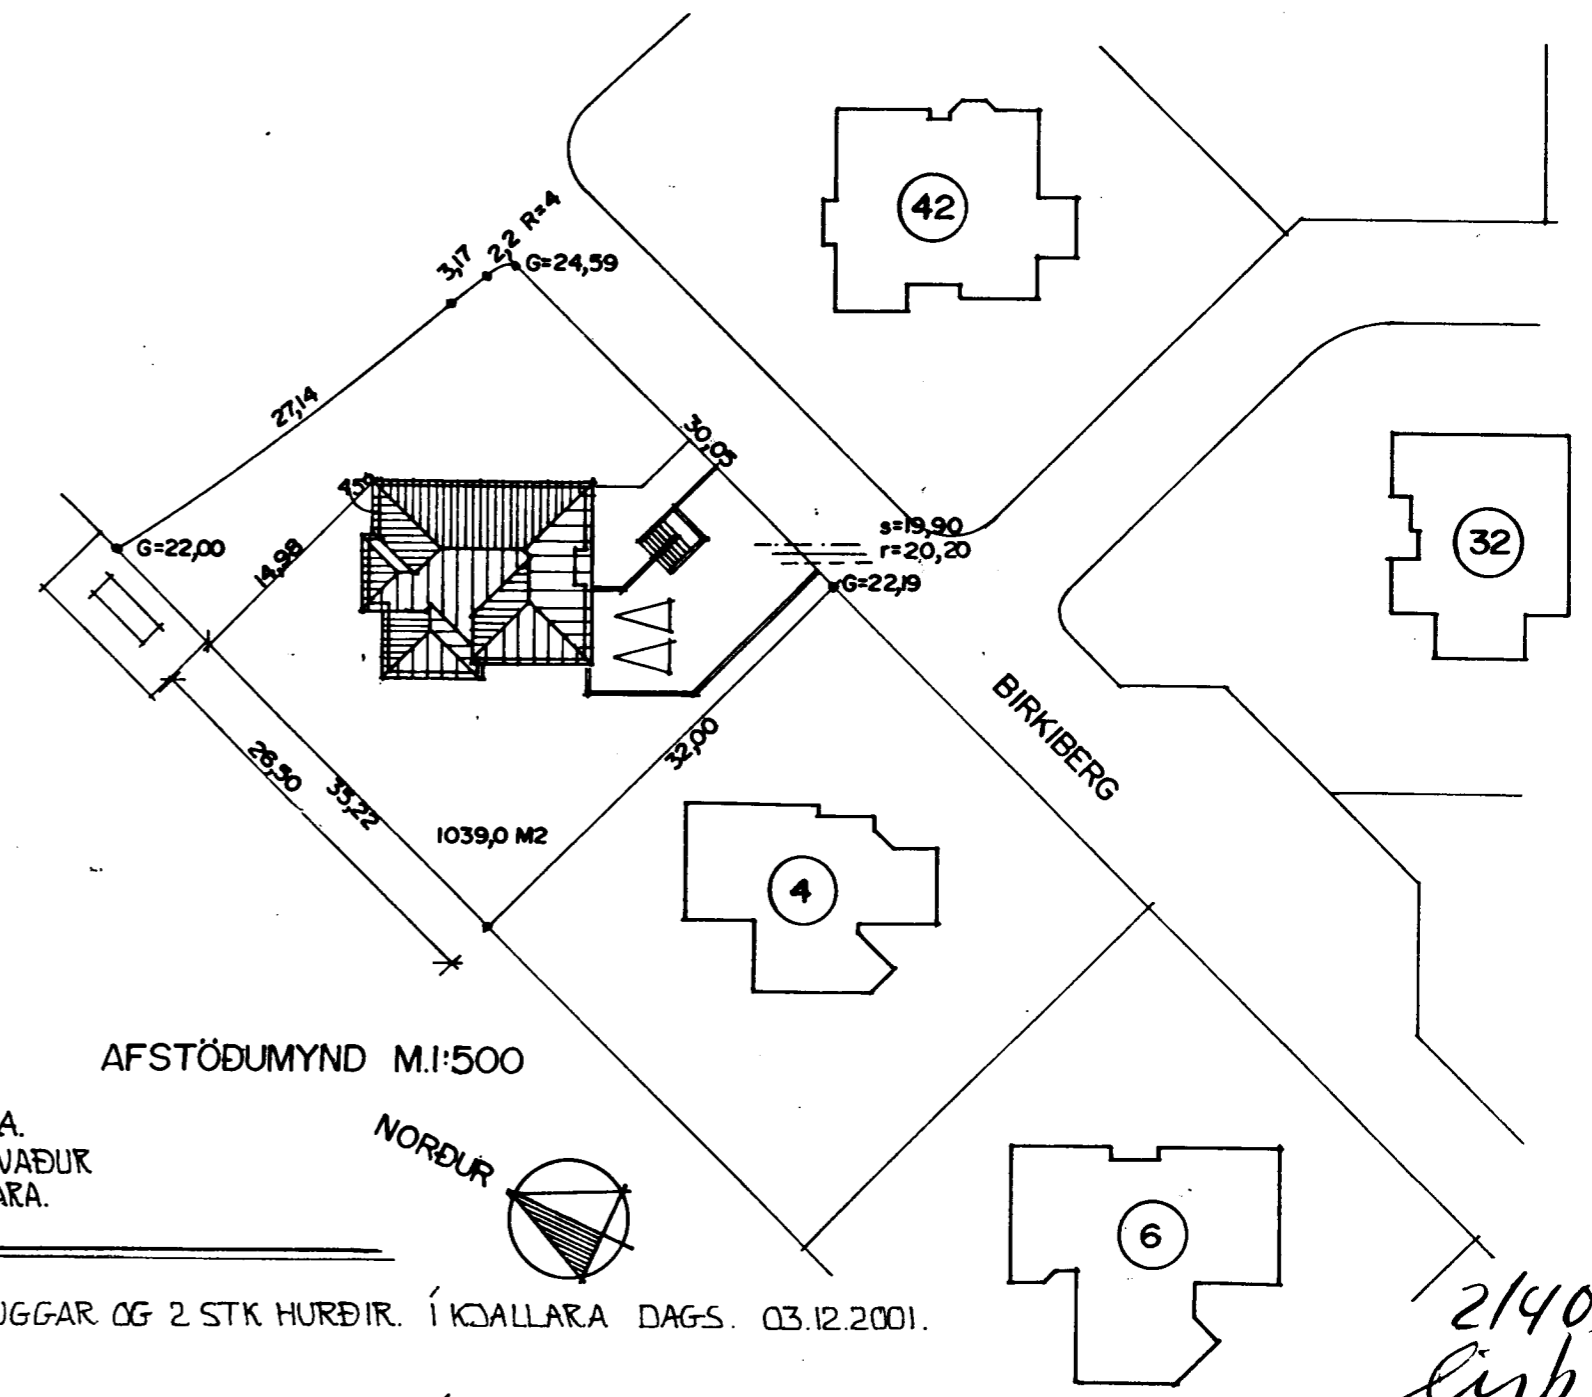
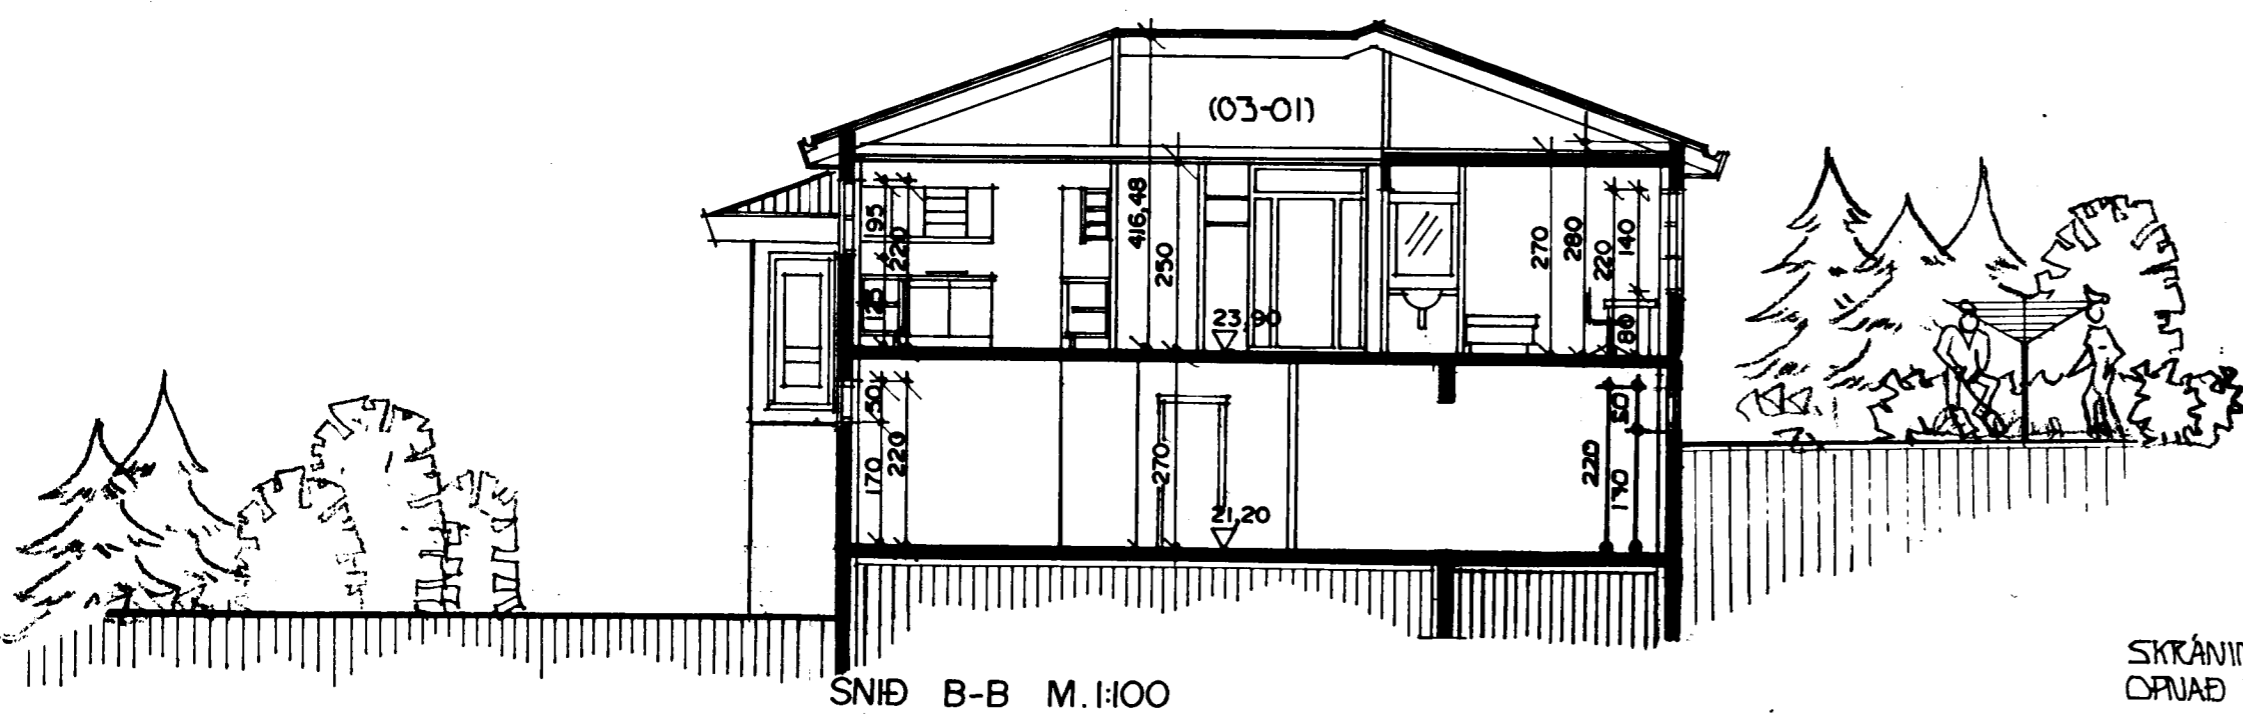
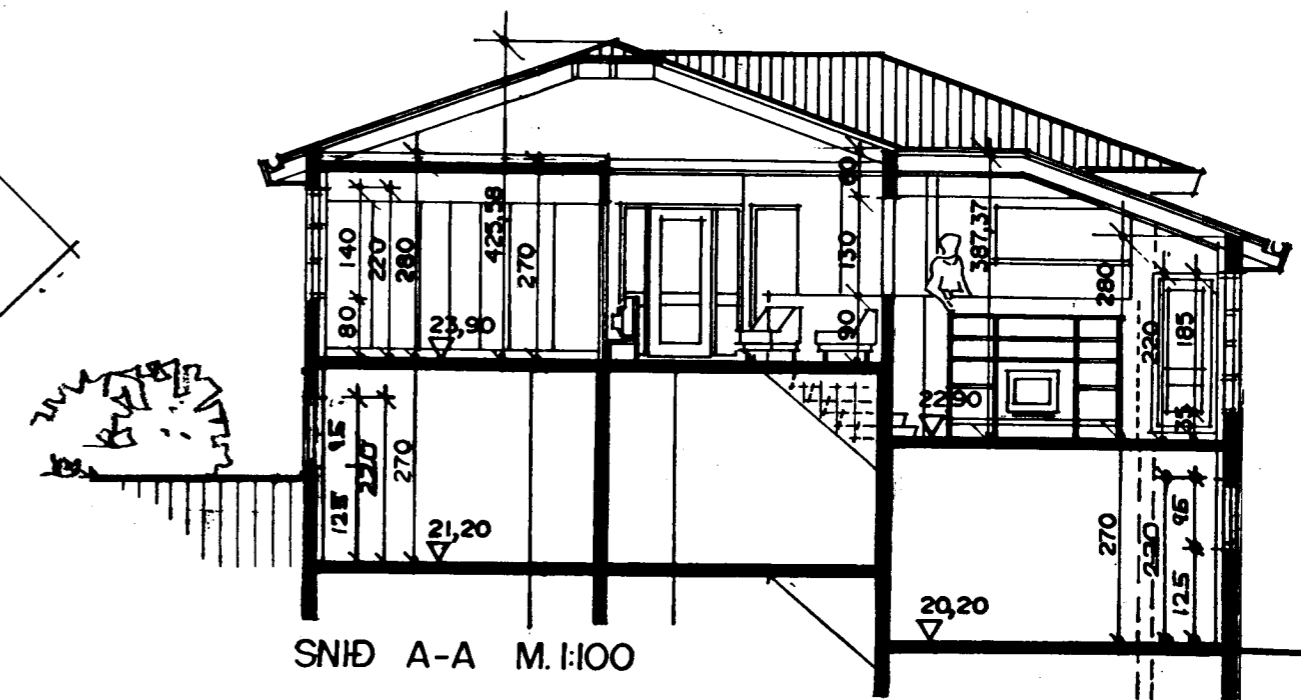


Samþykkt þann
07 APR. 2003 *PH ABG*
Byggingafræðingur / Hafnarfirði
Erlendur Hjálmarsson

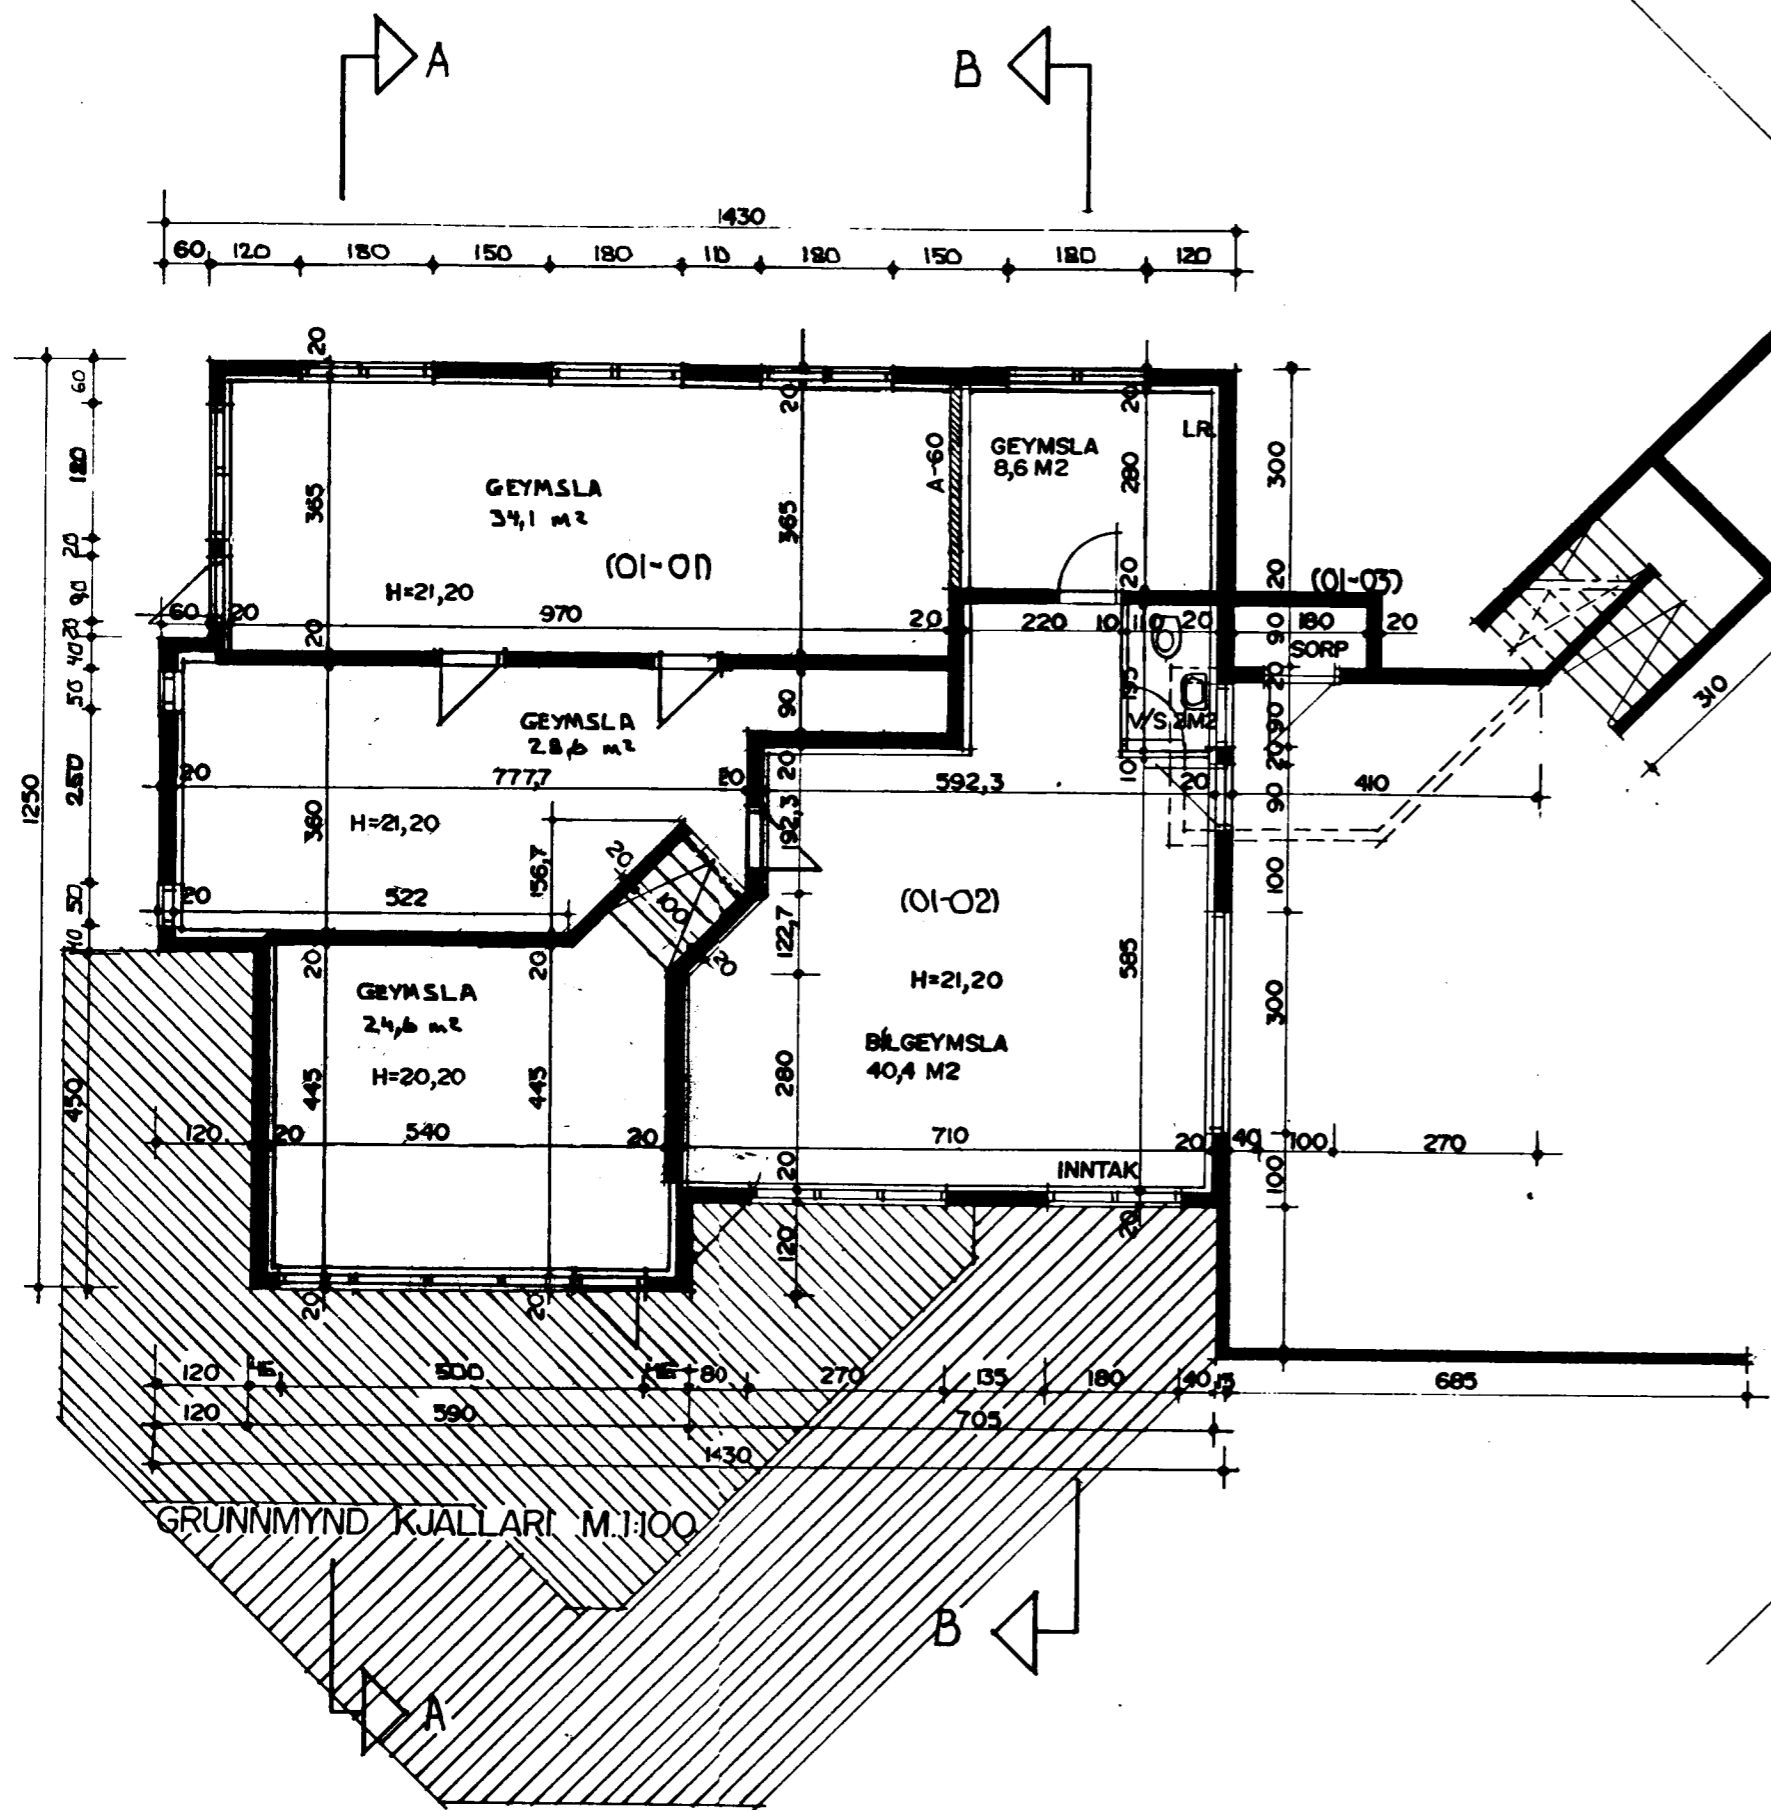

SKRÁNINGARTAFLA GERÐ,
OPNAÐ RYMI Í KJALLARA,
BREYTT GLUGGI TEIKNADUR
A AUSTURHLIÐ KJALLARA.
DAGS. 08.04.2001.

TEIKNADIR 7 STK. GLUGGAR OG 2 STK. HURÐIR. Í KJALLARA DAGS. 03.12.2001.