




Samþykkt þann


07 APR. 2003 *PHABG*

Byggingafulltrúinn í Hafnarfirði
Erlendur Hjálmarsson

SUÐUR M.1:100

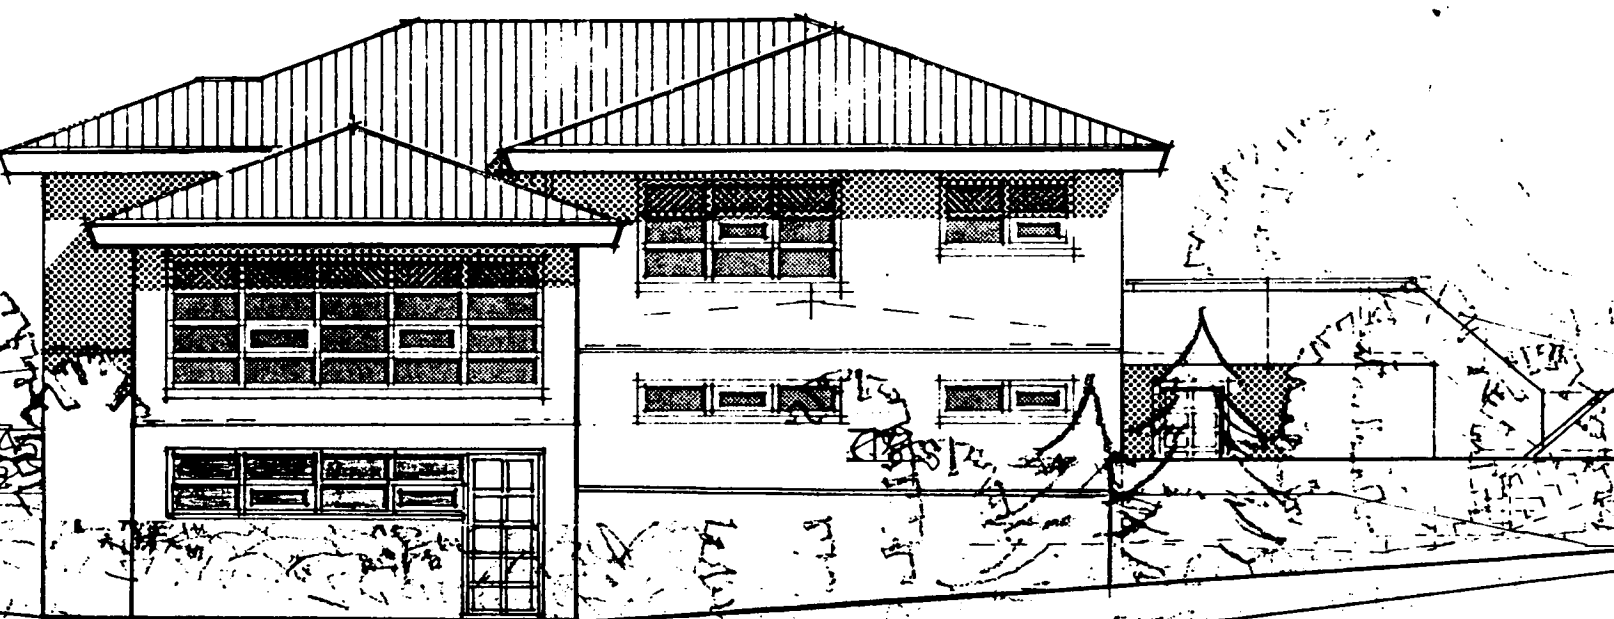

VESTUR M.1:100

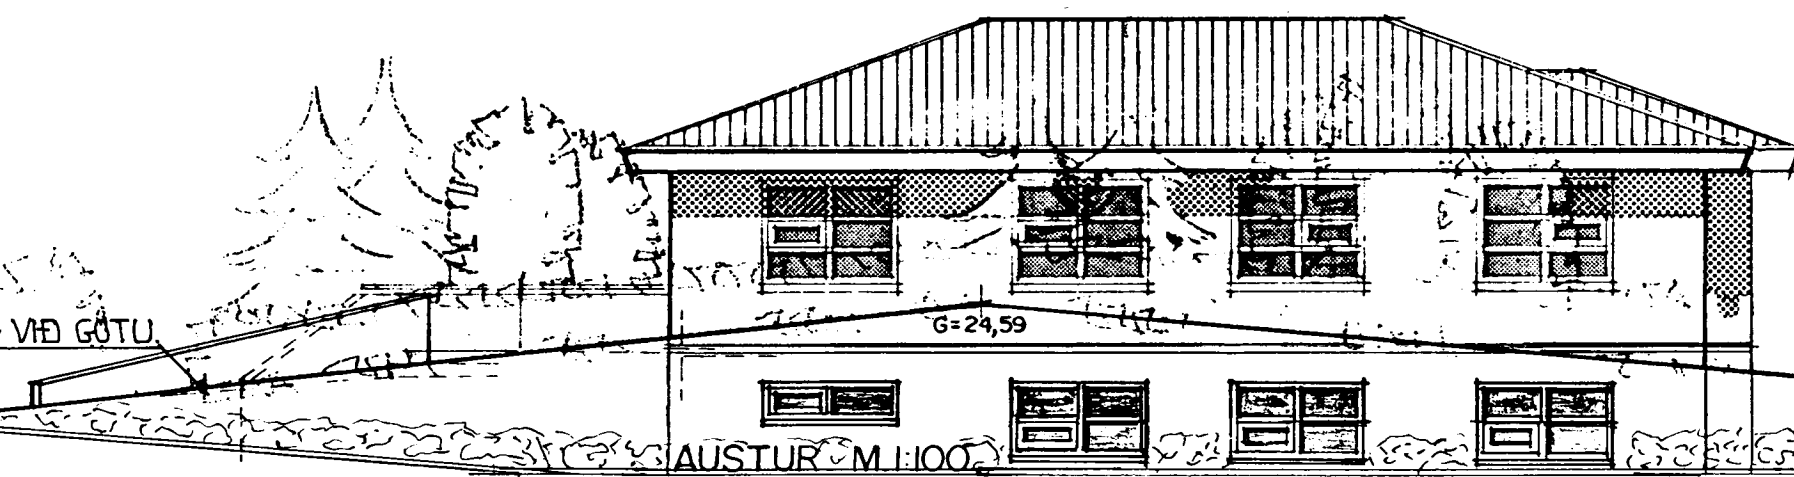

AUSTUR M.1:100



NORÐUR M.1:100



SKRÁNINGARTAFLA GERÐ.
OPNAÐ RÝMI KOALLARA.
BREYTT.
GLUGGI TEIKNADUR Á AUSTURHLÍÐ KOALLARA.
DAGS 08.04.2001.

TEIKNADIR 7 STK. GLUGGÁR OG 2 STK. HURÐIR.
Í KOALLARA DAGS. 03.12.2001.

2/4 03
ish