



SKÝRINGAR

FRAGANGUR A LOÐAMORKUM VERÐI GERÐUR I SAMRADI VÍÐ LOÐARHAFA AÐLIGGJANDI LOÐA STAERÐ OG STAÐSETNING LOÐA, BYGGINGARREITA OG BILASTÆÐA ERU SYND A MÆLIBLÖÐUM

2h= HUS A TVEIMUR HÆÐUM
 G= REIKNUD HÆÐ A GOTU, GANGSTETT EÐA STIG
 LH= REIKNUD HÆÐ MILLI LOÐA HÆÐIN ER BINDANDI NEMA AÐ TIL SE SAMKOMULAG MILLI LOÐARHAFA UM ANNAD
 L= NUVERANDI LANDHÆÐ VÍÐ LOÐAMORK (LEIÐBEINANDI)
 H= HÆÐ A AÐKOMUGOLFI - SJA SKILMALA
 Fr= TENGIHÆÐ A REGNVATNSFRARÆSI
 F= TENGIHÆÐ A SKOLPFRARÆSI


BAKRASARVATN HITAVEITU SKAL VEITA I REGNVATNSFRARÆSI NEYSLUVATNSHEIMÆÐAR ERU Ø90 mm PE100, NEMA ANNAD SE SYNT A TEIKNINGU TENGIHÆÐ NEYSLUVATNSHEIMÆÐAR ER AÐ OLLU JOFNU 1,2 m UNDIR YFIRBORDI LANDS

- OPID SVÆÐI
- NEYSLUVATNSHEIMÆÐ (MEÐ LOKA)
- REGNVATNSFRARÆSI
- SKOLPFRARÆSI

- NUMER LOÐAR
- E,F,R HUSAGERÐ, SJA SKILMALA

NUMER ABLIGGJANDI LOÐABLAÐA

SJA JAFNFRAMT SKIPULAGSUPPDRATT OG SKILMALA

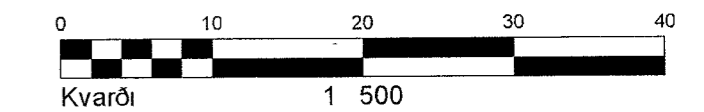

HÆÐABLAÐ 27 108 6
 TEIKNING NR 412 085
 BORGAEHELLA 2,2h,4, 6a OG 9

HAFNARFJARÐARBÆR
 UMHVÆRFIS- OG SKIPULAGSSVIÐ
 HELLNAHRAUN 3

VSB
 VERKFRÆÐISTOFA
 BÆJARHRAUNI 20 / 220 HAFNARFJÖRÐUR
 KENNITALA 710796-2899
 SIMI 58 58 600
 vsb@vsb.is / www.vsb.is

Breyting A 25 08 2020/HKB, Breyting skv breyttu deiliskipulagi sem ólaðist gildi 23 07 2020 Byggingareitir stækkaðr Innkeyrsium breytt
 Breyting B 14 04 2021/HKB, Breyting skv breyttu deiliskipulagi samþykktu a fundi skipulagsfulltrúa 17 03 2021 sem ólaðist gildi 22 03 2021 Bætt við loó við Borgaehellu 6a