
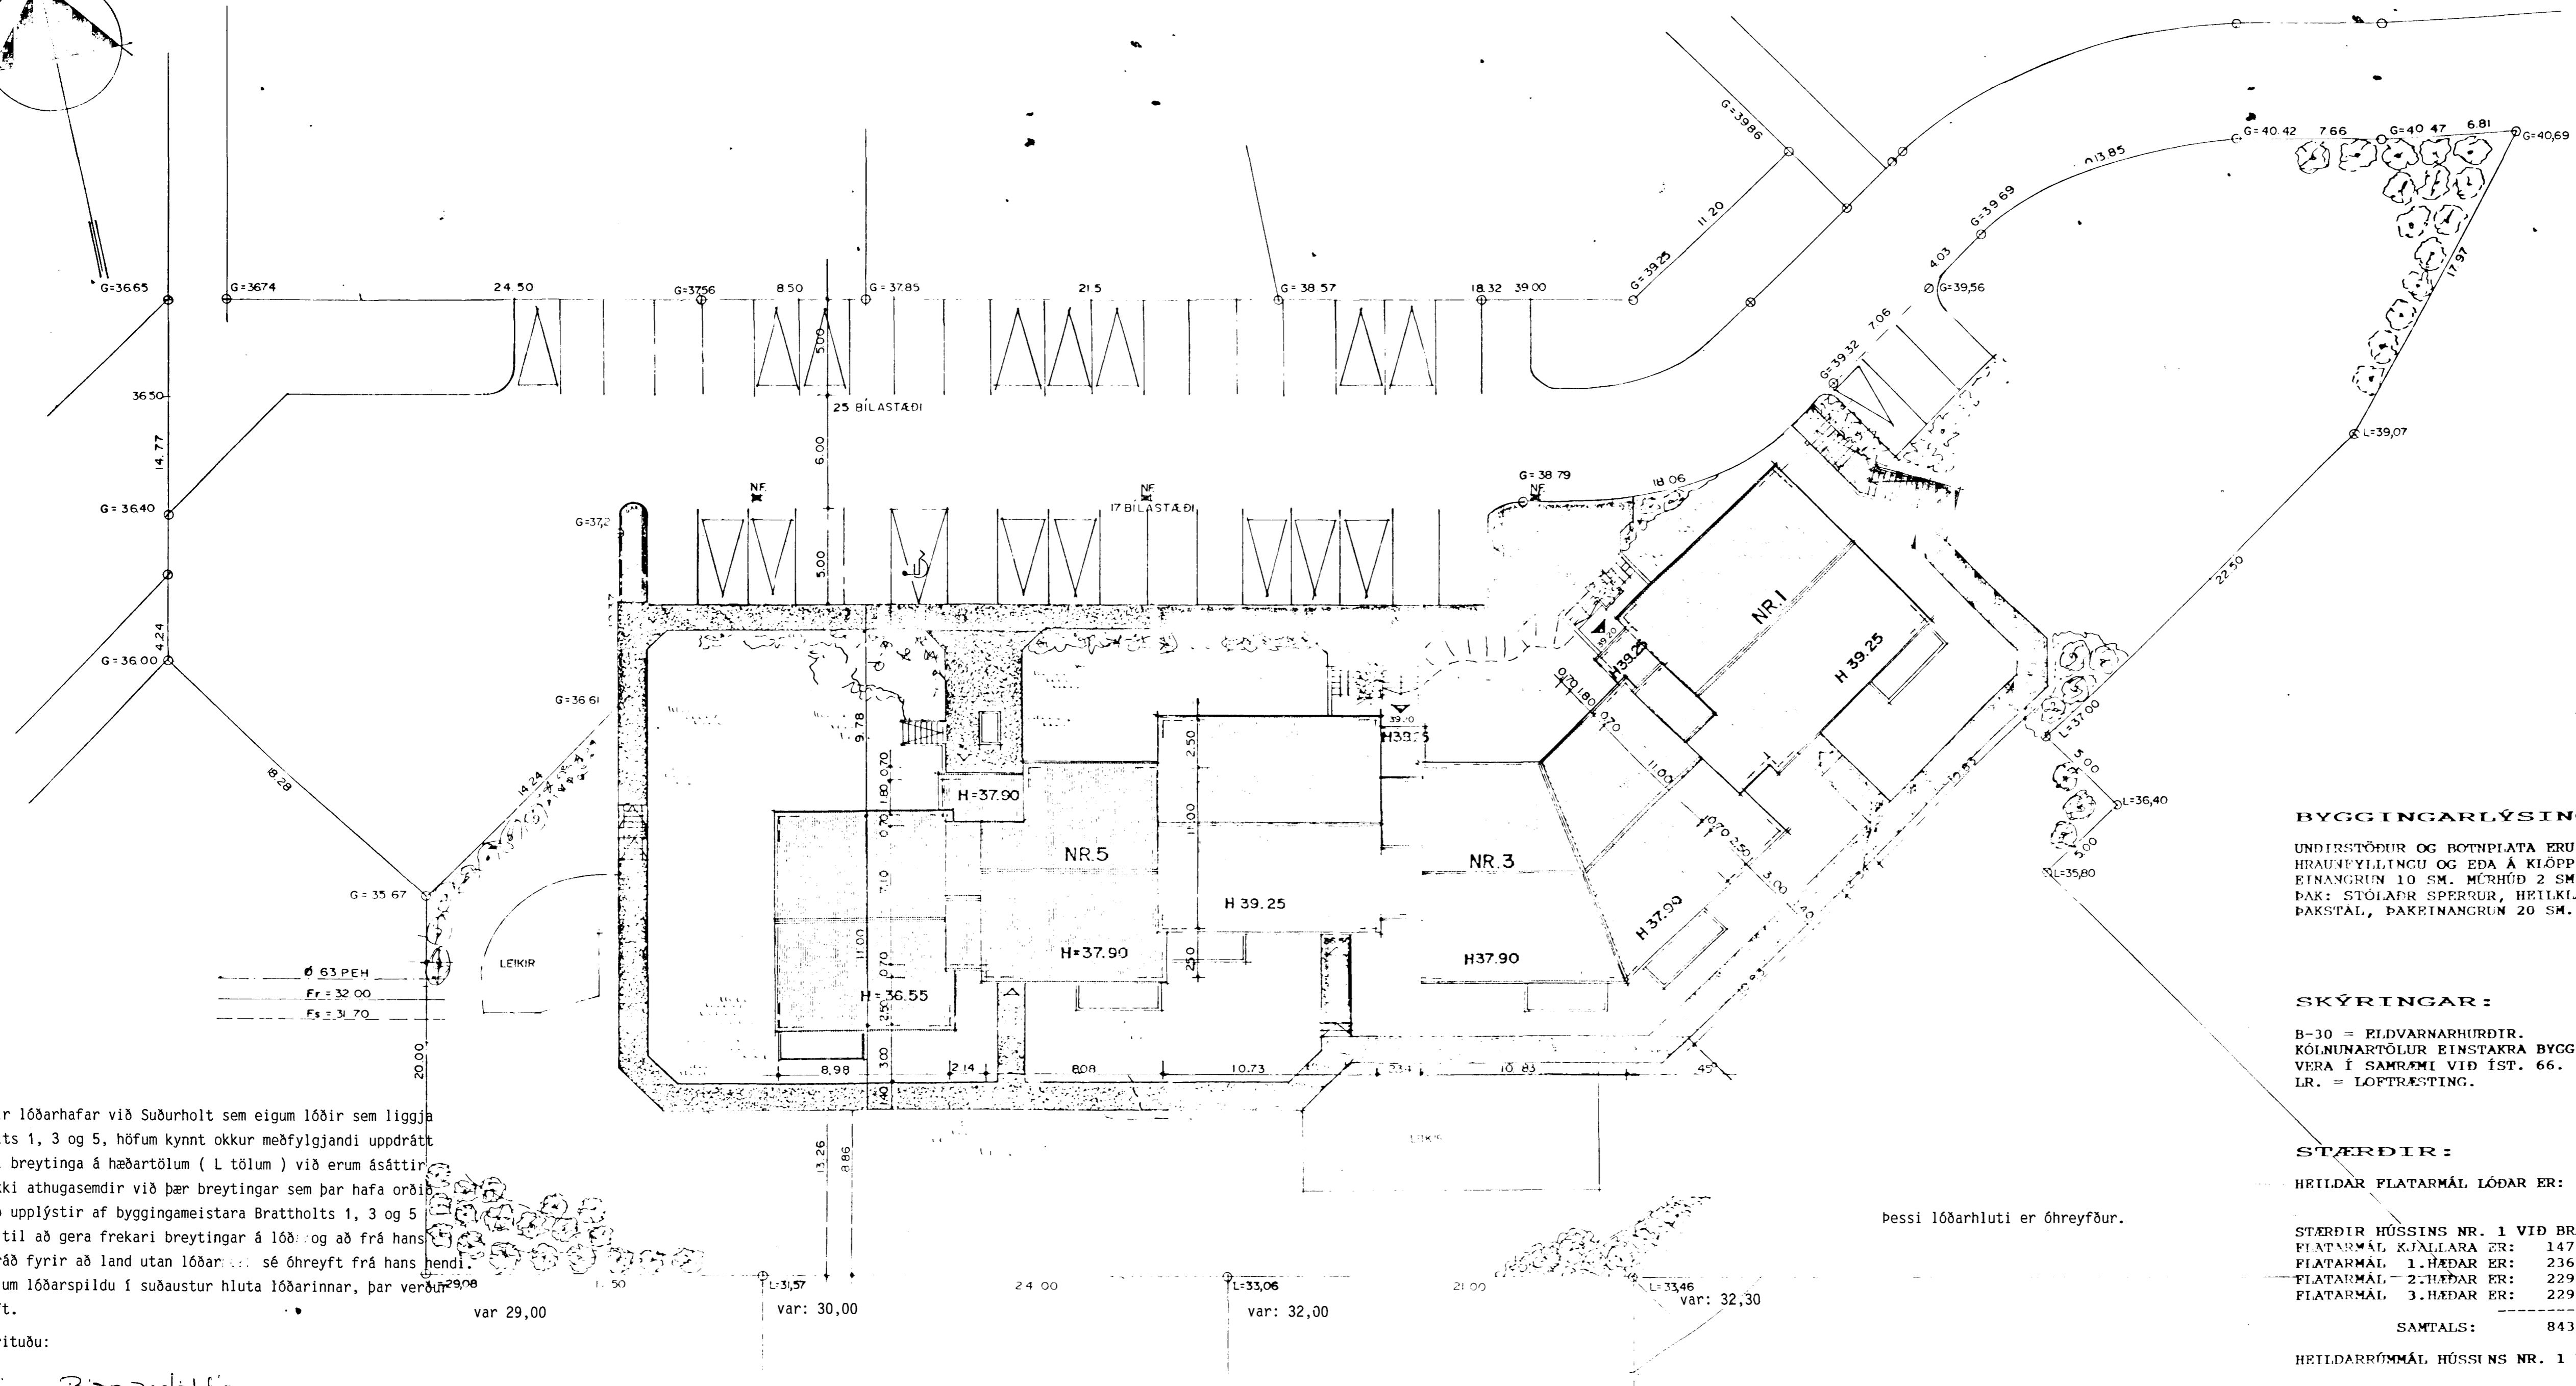


LÓÐAR

BR

BLAÐ 1/6

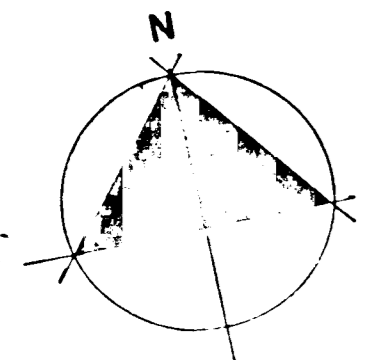

BYGGINGARLÝSING:

UNDIRSTÖÐUR OG BOTNPLATA ERU STADSTEYPTAR Á ÞJAPPADRI HRAUNFYLINGU OG EDA Á KLÖPP. ÚTVEGGIR STADSTEYPTIR 18 SM. EFNANGRUN 10 SM. MURHÚÐ 2 SM. BOTNPLATA STADSTEYPT. ÞAK: STÓLAÐR SPERRUR, HEILKLETT MÆD 1X6" BORDVID, ÞAKPAPPI OG ÞAKSTAL, ÞAKEFNANGRUN 20 SM. STEINULL.

SKÝRTINGAR:

B-30 = ELDVARNARHURDIR. KÖLMUNARTÖLUR EINSTAKRA BYGGINGAHLUTA SKULU VERA Í SAMRÆMI VIÐ ÍST. 66. LR. = LOFTRÉSTING.

STÆRDIR:

Þessi lóðarhluti er óhreyfður.

HEILDAR FLATARMÁL LÓÐAR ER:	4.291,2 M ² .
STÆRDIR HÚSSINS NR. 1 VID BRATTHOLT:	
FLATARMÁL KJALLARA ER:	147,7 M ² BR.
FLATARMÁL 1.HÆÐAR ER:	236,1 M ² BR.
FLATARMÁL 2.HÆÐAR ER:	229,8 M ² BR.
FLATARMÁL 3.HÆÐAR ER:	229,8 M ² BR.
SAMTALS:	843,4 M² BR.
HEILDARRÓMMÁL HÚSSINS NR. 1 VID BRATTHOLT ER:	2.602,4 M ³ BR.
STÆRDIR HÚSSINS NR. 3 VID BRATTHOLT:	
FLATARMÁL KJALLARA ER:	147,7 M ² BR.
FLATARMÁL 1.HÆÐAR ER:	236,1 M ² BR.
FLATARMÁL 2.HÆÐAR ER:	229,8 M ² BR.
FLATARMÁL 3.HÆÐAR ER:	229,8 M ² BR.
SAMTALS:	843,4 M² BR.
HEILDARRÓMMÁL HÚSSINS NR. 3 VID BRATTHOLT ER:	2.602,4 M ³ BR.
STÆRDIR HÚSSINS NR. 5 VID BRATTHOLT:	
FLATARMÁL JARHÆÐAR OG KJALLARA ER:	184,4 M ² BR.
FLATARMÁL 1.HÆÐAR ER:	206,7 M ² BR.
FLATARMÁL 2.HÆÐAR ER:	198,8 M ² BR.
FLATARMÁL 3.HÆÐAR ER:	198,8 M ² BR.
SAMTALS:	784,7 M² BR.
HEILDARRÓMMÁL HÚSSINS NR. 5 VID BRATTHOLT ER:	2.388,3 M ³ BR.

Við undirritaðir lóðarhafar við Suðrholt sem eigum lóðir sem liggja að lóð Brattholts 1, 3 og 5, höfum kynnt okkur meðfylgjandi uppdrátt með tilliti til breytinga á hæðartölum (L tölum) við erum ásáttir við og gerum ekki athugasemdir við þær breytingar sem þar hafa orðið. Við höfum verið upplýstir af byggingameistara Brattholts 1, 3 og 5 að ekki standi til að gera frekari breytingar á lóðum og að frá hans hendi er gert ráð fyrir að land utan lóðar sé óhreyft frá hans hendi. Það sama á við um lóðarspildu í suðaustur hluta lóðarinnar, þar verður lóð ekki hreyft.

Sambýkkir ofanrituðu:
Sigurður Þorvaldursson
Lóðarhafi Suðrholt nr. 18
DVERGHAMRAR
Ólafur Þorvaldursson
Lóðarhafi Suðrholt nr. 18-26

Breytt í mánu 1996
Breytt í NOV. 1991 BRATTHOLT NR. 5
Breytt í OKT. 1995
NR. B 1/3-04 B5 NR 001
Sigurður Þorvaldursson