



12/12 91  
BRATTHOLT  
1,3 OG 5

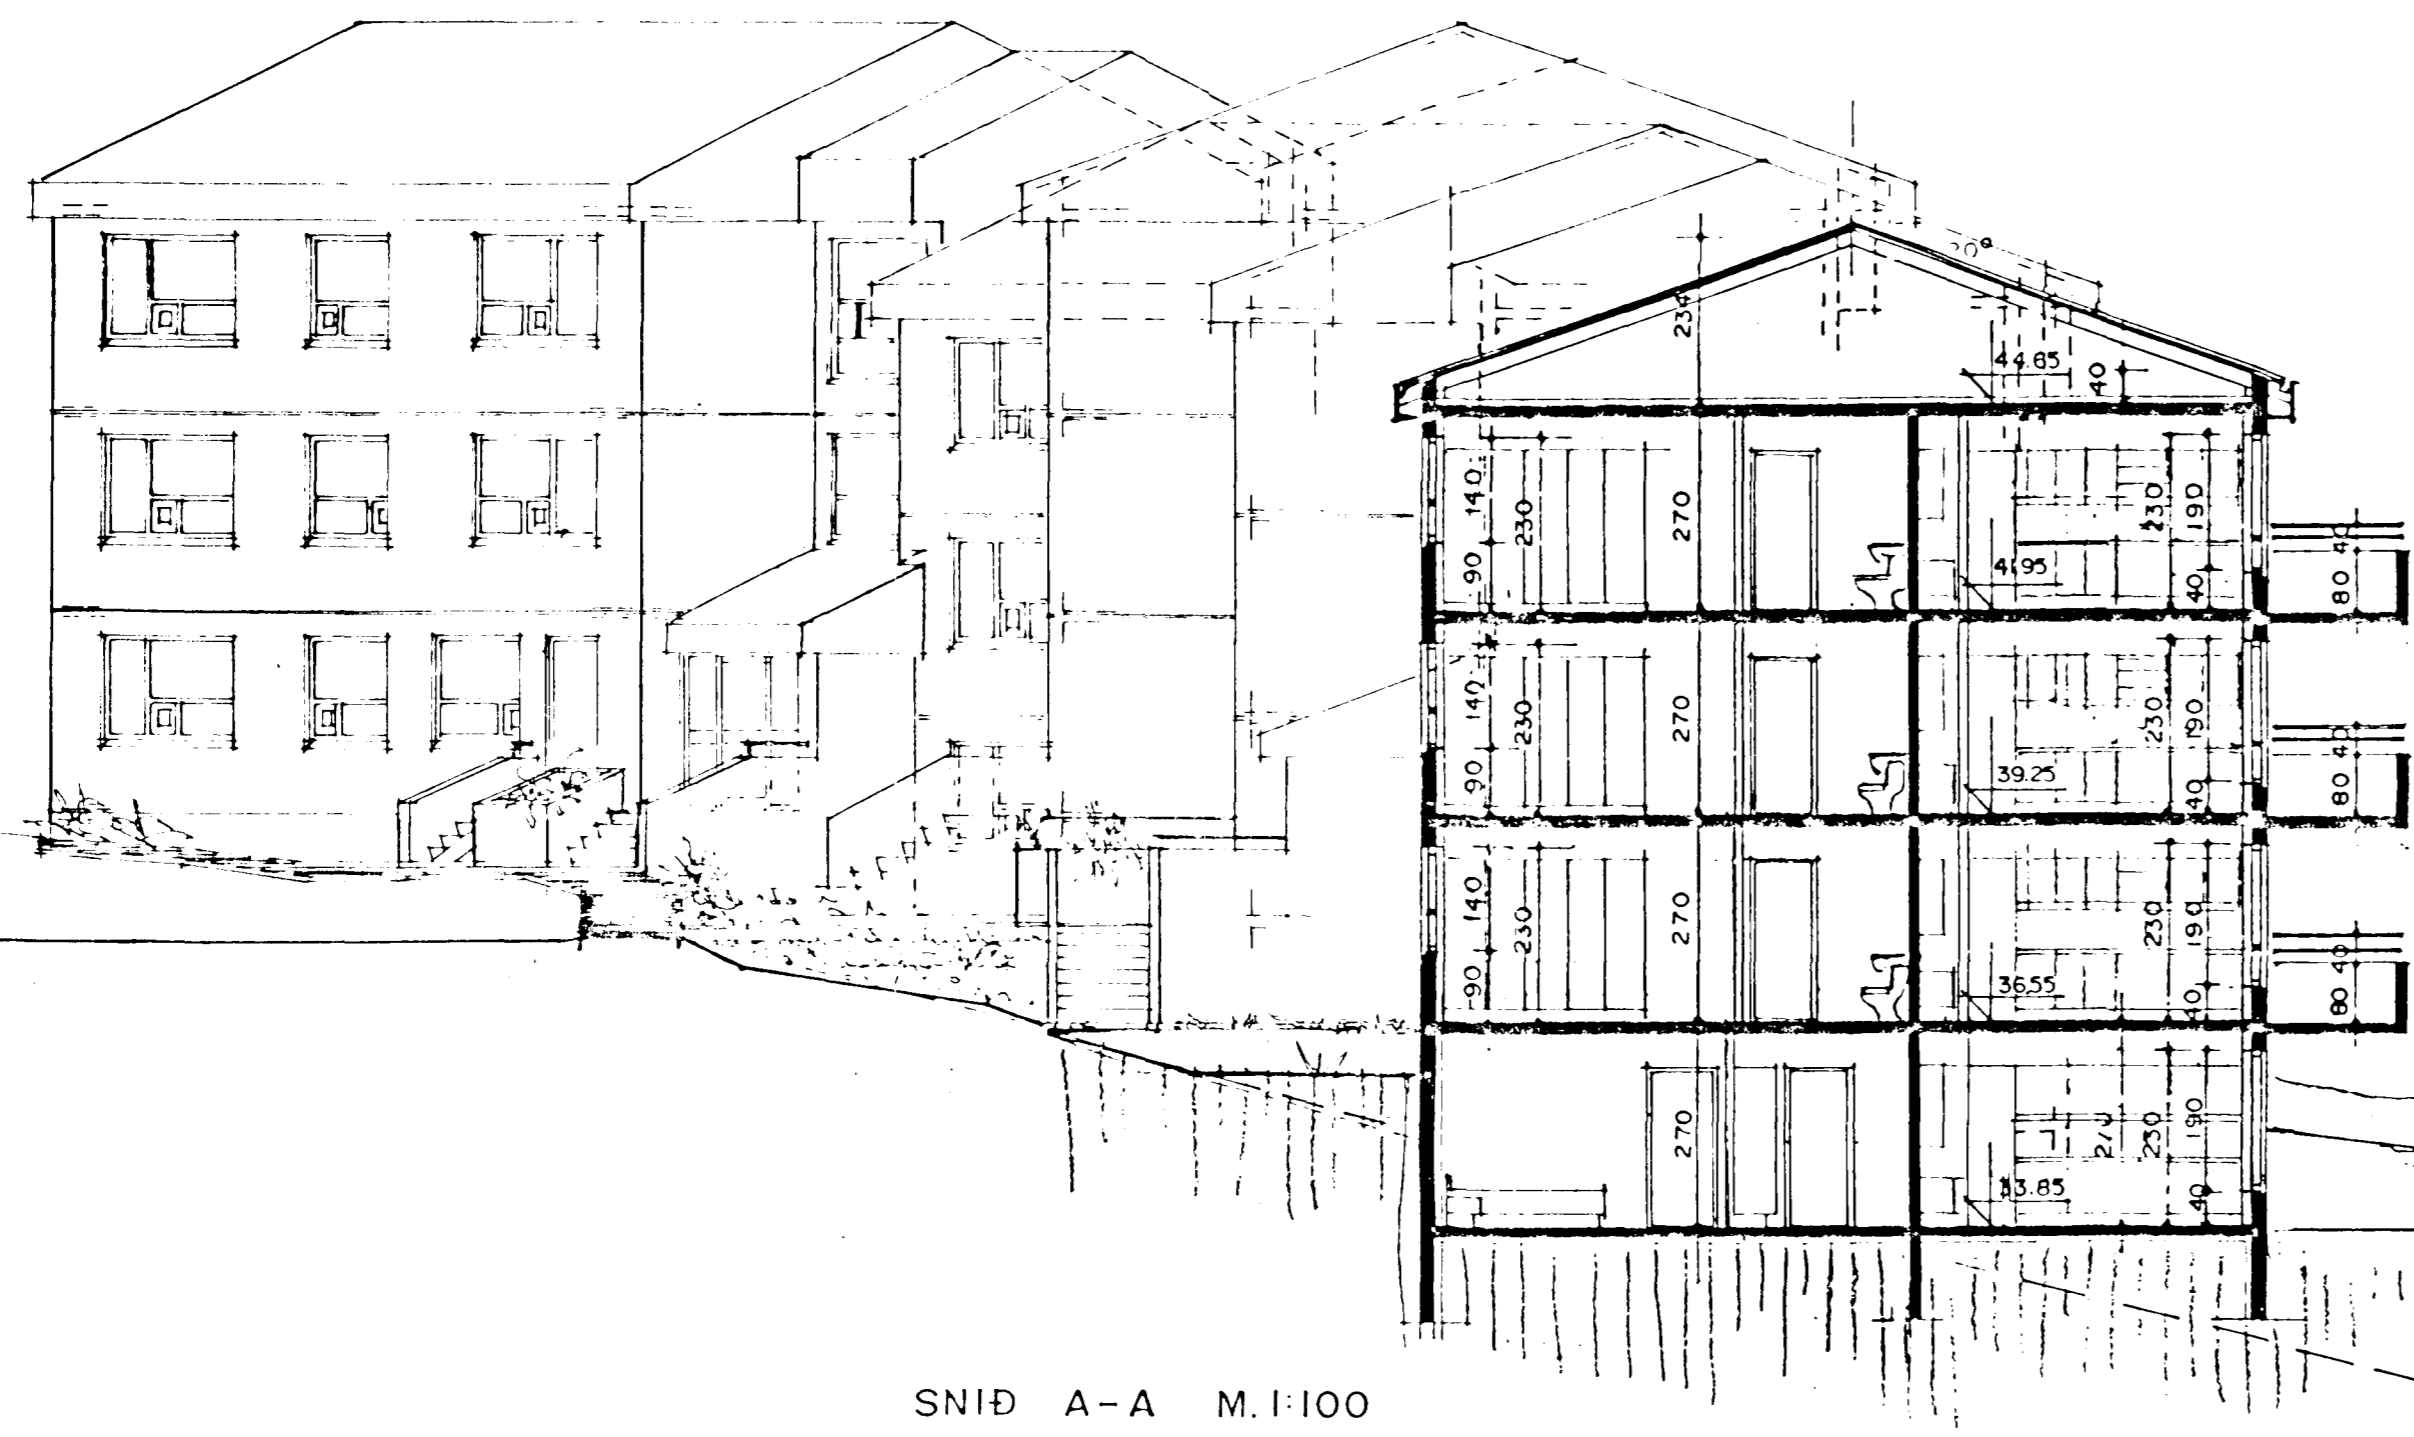

SNID A-A M.1:100

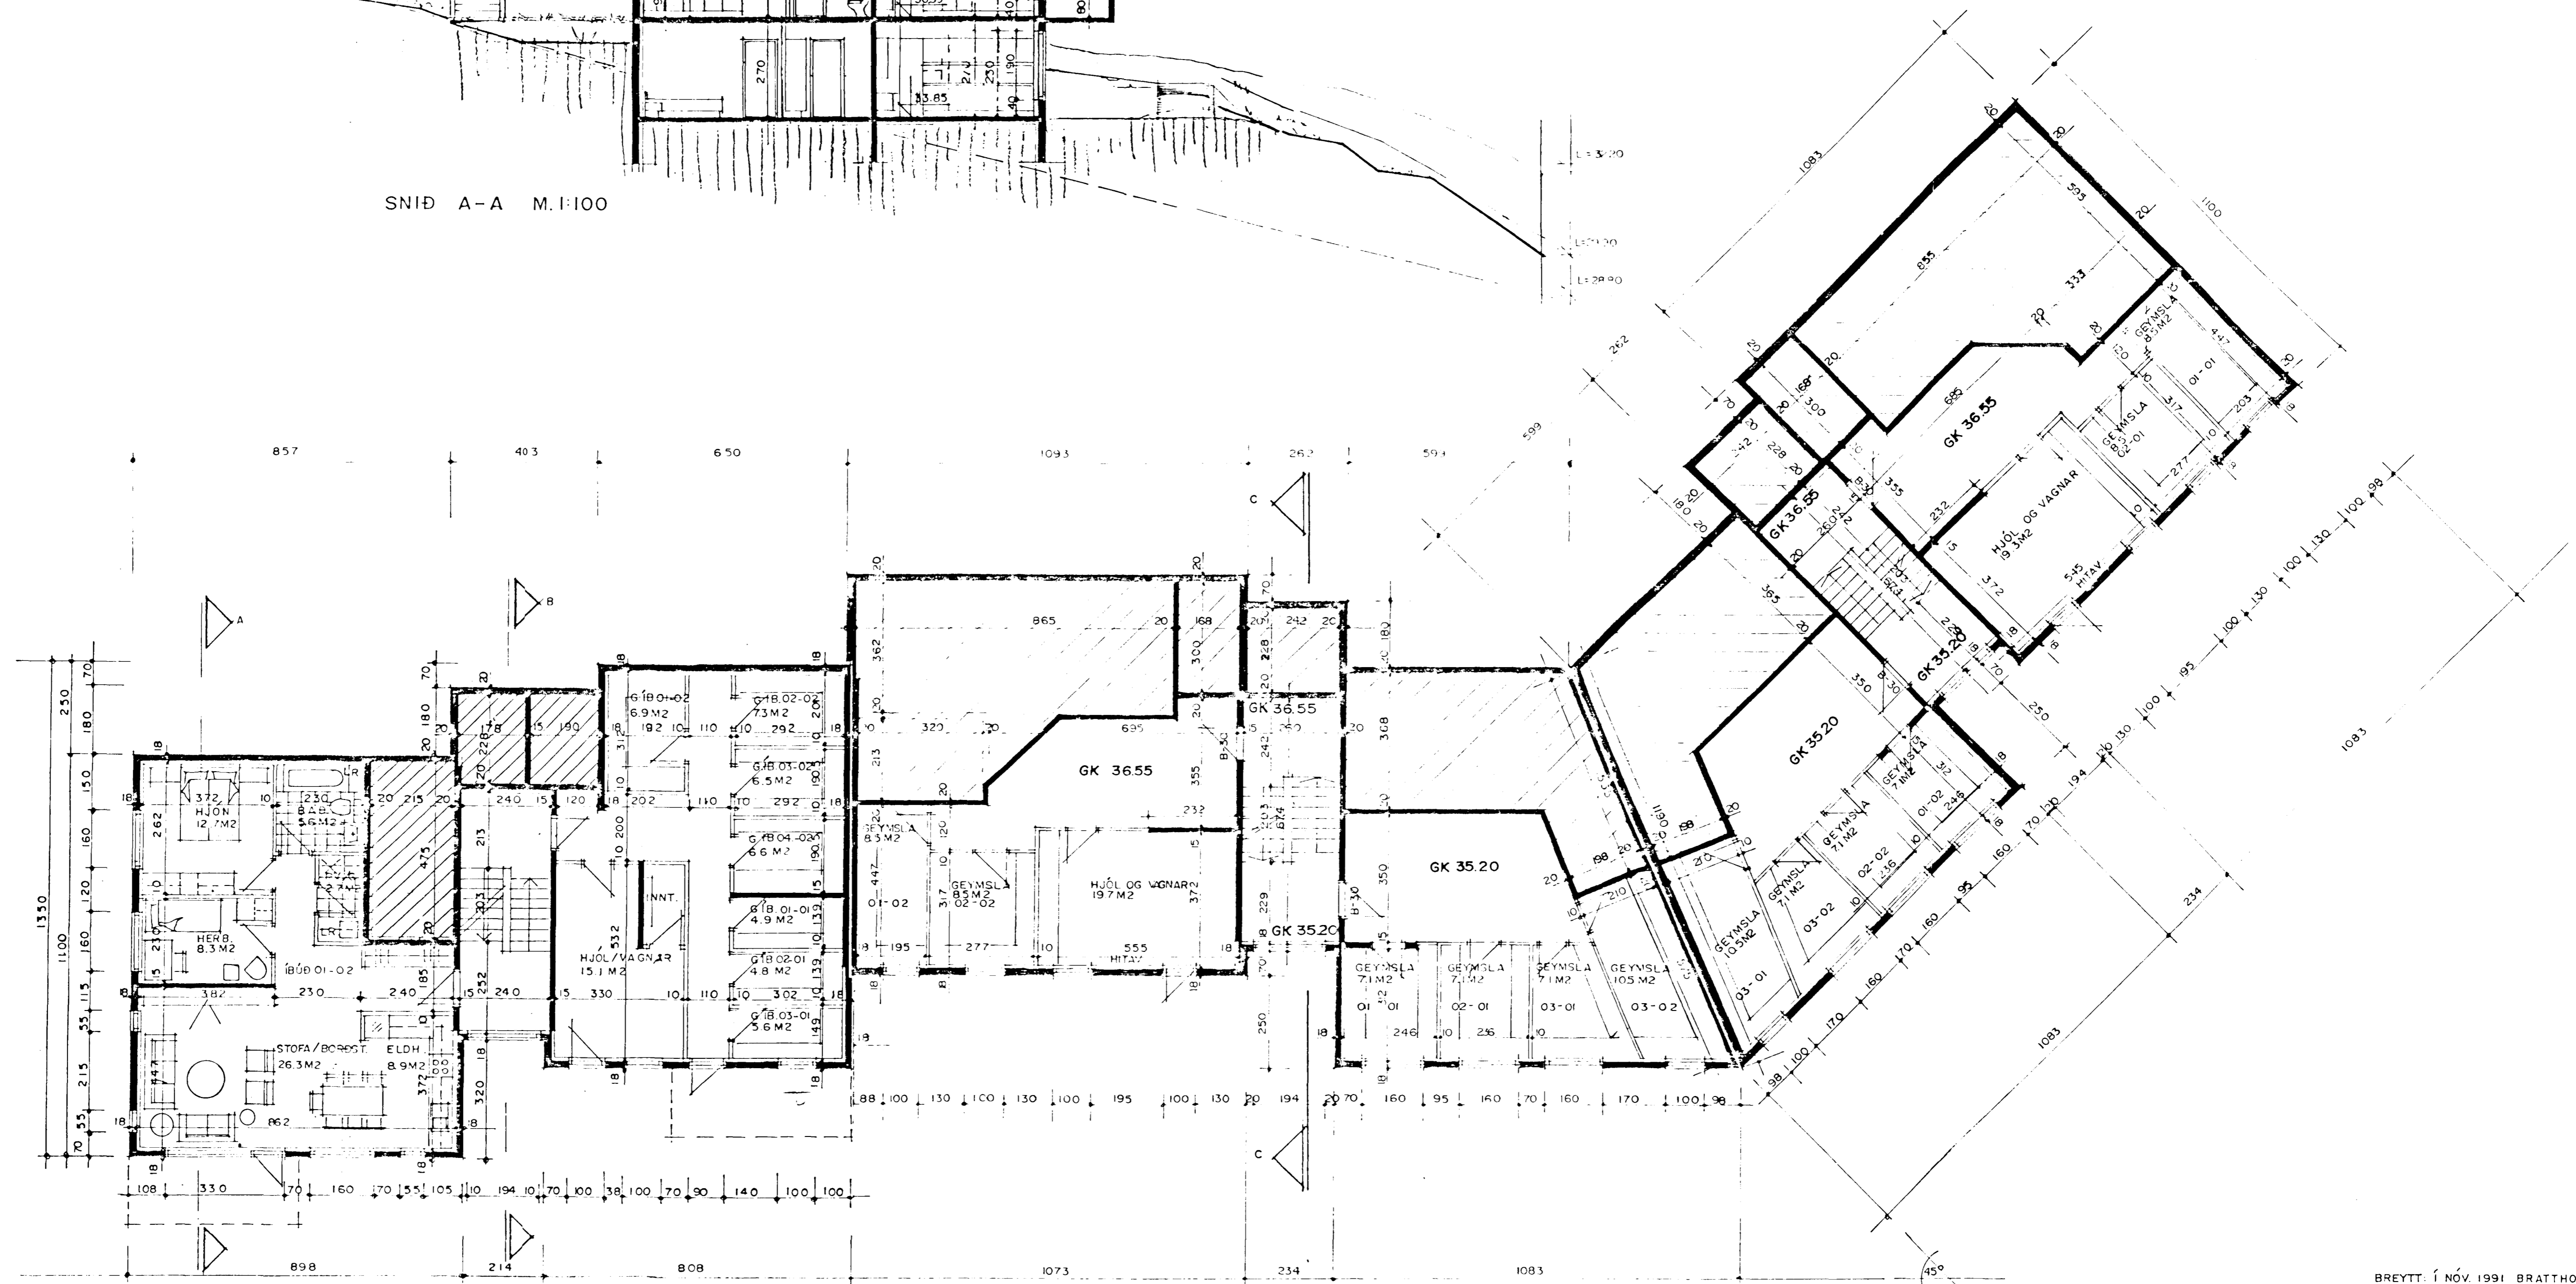

GRUNNMYND KJALLARI M.1:100

*Sigurður Þorvarðarson*  
NR. 3/6